


SITUACAO GERAL

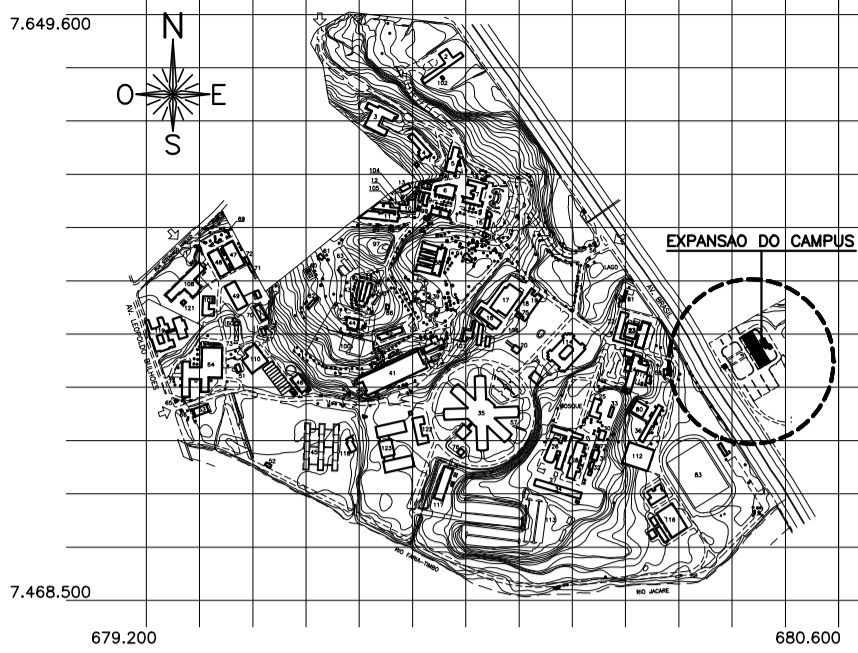


LEGENDA	
NUMERO DO PREDIO	NOME DO PREDIO
022	INFECTORIO DE BIOMANGUNHOS
023	PAVILHAO ROCKFELLER
024	PAVILHAO ROCHA LIMA
025	MULTIMEIOS (GRAFICA) REF. CICT
026	PAVILHAO LEONIDAS DEANE
028	HOSPITAL HEVANDRO CHAGAS – HEC
030	DIRETORIA DE APOIO AO CAMPUS – DIRAC (A SER DESATIVADA)
031	AMBULATORIO DO HEC
033	DEPOSITO DA DIRAC (A SER DESATIVADA)
036	PAVILHAO BIOLOGIA (HANSENIASE)
058	AMBULATORIO SOLTEI ARAUJO (HANSENIASE)
059	CENTRAL DE ARMAZENAGEM E DISTRIBUICAO DE VICINAS DE BIOMANGUNHOS
077	CASA DE FORCA – ETC.S DO MULTIMEIOS
080	NOVO ALMOXARIFADO CENTRAL
081	BIOMANGUNHOS – BRETE
082	BIOMANGUNHOS – DEPOSITO DE INFLAMAVEIS
112	ALMOXARIFADO DE BIOMANGUNHOS
114	BIBLIOTECA DE MANGUNHOS CENTRO DE INFORMACAO TECNICA – CICT
115	VESTIARIO / CAMPO DE FUTEBOL DA ASFOC

QUADRO DE AREAS	
1° PAVIMENTO	INCLUINDO AREA COBERTA DA MARQUISE DA CALÇADA E CASA DE BOMBEIROS AREA COBERTA DA MARQUISE DA CALÇADA — 98,44 m² CASA DE BOMBEIROS — 8,09 m² 1.589,06 m²
2° PAVIMENTO	1.490,98 m²
3° PAVIMENTO	1.490,98 m²
4° PAVIMENTO	1.490,98 m²
5° PAVIMENTO	1.490,98 m²
6° PAVIMENTO	1.490,98 m²
7° PAVIMENTO	1.490,98 m²
8° PAVIMENTO	1.490,98 m²
9° PAVIMENTO	1.490,98 m²
10° PAVIMENTO	1.490,98 m²
11° PAVIMENTO	INCLUINDO AREA DA VARANDA — 71,09 m² 728,68 m²
AREA TOTAL CONSTRUIDA	15.736,56 m²

1 PLANTA DE SITUACAO
ESCALA 1/500

ATENCAO :

NESTA PLANTA NÃO ESTÁ REPRESENTADO O PERIMETRO DO TERRENO ONDE ESTÁ LOCALIZADO O PREDIO 143-EXPANSÃO DO CAMPUS FIOCRUZ. ESCRITURAS, RGI E P.A. NÃO FORAM ENCONTRADOS NO PERÍODO DE REALIZAÇÃO DESTE LEVANTAMENTO CADASTRAL – NOV/1999–MAIO/2000.

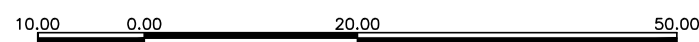

A EMISSÃO INICIAL		MARCIA	J.A. PACHECO	COOPREST	02/09/2000				
EMIS. DESCRICAO		DES.	RESP.	FIRMA	DATA				
Ministério da Saúde									
DIRAC / Coordenação de Engenharia									
NUMERO DO PREDIO	NOME DO PREDIO	FASE DO PROJETO							
143	EXPANSÃO DO CAMPUS	AS BUILT							
TIPO DE PROJETO / SUB-TIPO DE PROJETO									
ARQUITETURA									
	OBJETIVO / SETOR								
CADASTRO / EDIFICACAO									
TITULO DO DESENHO									
PLANTA DE SITUACAO									
ESCALA	1:500								
DATA	02/09/2000	DESENHISTA	RESPONSÁVEL TÉCNICO	VISTO					
		MARCIA MARTINS	J. A. PACHECO						

MODELO DO APLICATIVO AUTOMATIZADO

A153ZOLA.DWG

02/09/2000 NÚMERO 00-12-01-01

INOME DO ARQUIVO MANEJO
A143Z01A.DWG
02-12-01-01