



PLANTA DE SITUAÇÃO

ESCALA 1/250

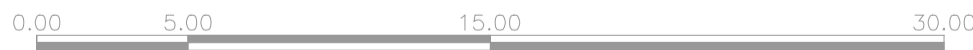

SITUAÇÃO GERAL

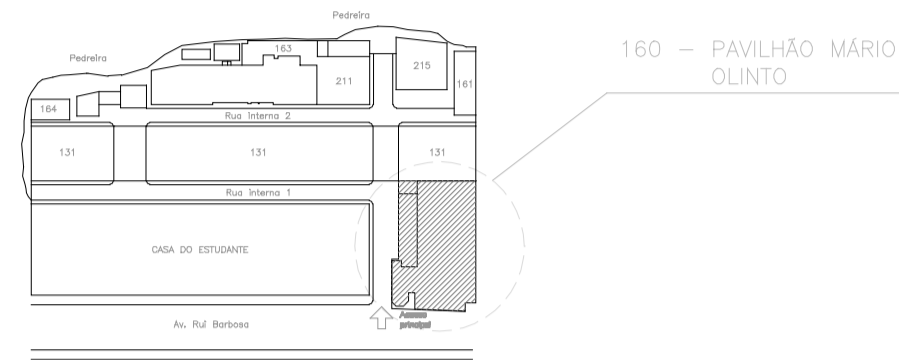

LEGENDA

NÚMERO DO PRÉDIO	NOME DO PRÉDIO
131	HOSPITAL DO IFF

QUADRO DE ÁREAS

1º PAVIMENTO	541,35 m2
2º PAVIMENTO	329,81 m2
3º PAVIMENTO	324,11 m2
4º PAVIMENTO	259,36 m2
5º PAVIMENTO	266,31 m2
6º PAVIMENTO	256,97 m2
CASA DE MÁQUINA	48,22 m2

ÁREA TOTAL CONSTRUÍDA	2.026,13 m2
-----------------------	-------------

A		EMISSÃO INICIAL		EDUARDO		MAURICIO		ARQHOS		23/10/02			
EMIS.		DESCRIÇÃO		DES.		RESP.		FIRMA		DATA			
<div><div></div><div>Ministério da Saúde DIRAC / Coordenação de Engenharia Fundação Oswaldo Cruz</div></div>										O.E./O.R. NÚMERO		2003-01-29-05	NOME DO ARQUIVO MAGNÉTICO
NÚMERO DO PRÉDIO				NOME DO PRÉDIO									
160				IFF - PAVILHÃO MÁRIO OLINTO									
TIPO DE PROJETO / SUB-TIPO DE PROJETO				FASE DO PROJETO									
ARQUITETURA				AS BUILT									
		<div>OBJETIVO / SETOR CADASTRO / EDIFICAÇÃO</div>											
ESCALA 1:250		<div>TÍTULO DO DESENHO PLANTA DE SITUAÇÃO</div>											
DATA		DESENHISTA		RESPONSÁVEL TÉCNICO				VISTO					
02/12/03		EDUARDO PORTO		MAURICIO BASTOS									
												NOME DO ARQUIVO MAGNÉTICO	