



1 PLANTA DE SITUAÇÃO

ESCALA 1/250

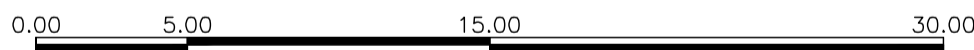

SITUAÇÃO GERAL

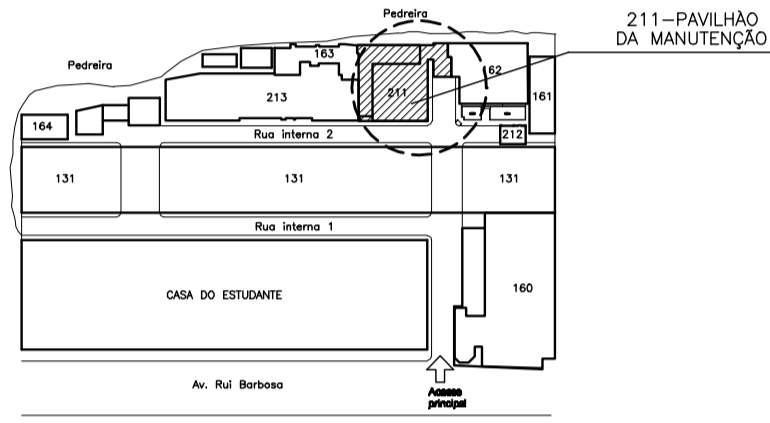


LEGENDA

| NÚMERO DO PRÉDIO | NOME DO PRÉDIO |
|------------------|-----------------------------------|
| 131 | HOSPITAL DO IFF |
| 161 | ANATOMIA PATOLÓGICA |
| 162 | GENÉTICA MÉDICA |
| 163 | PAVILHÃO DA CARPINTARIA |
| 212 | ARQUIVO INATIVO |
| 213 | PAVILHÃO DO ALMOXARIFADO/FARMÁCIA |

QUADRO DE ÁREAS

| | |
|--------------|-----------|
| 1º PAVIMENTO | 230,19 m2 |
| 2º PAVIMENTO | 254,52 m2 |

| | |
|-----------------------|----------|
| ÁREA TOTAL CONSTRUÍDA | 484,71m2 |
|-----------------------|----------|

| | | | | | | | |
|---|-----------|--|----------|--|----------|---|--|
| A EMISSÃO INICIAL | | PAULA | MAURICIO | ARQHOS | 23/10/02 | | |
| EMIS. | DESCRIÇÃO | DES. | RESP. | FIRMA | DATA | | |
| <div><div>Ministério da Saúde DIRAC / Coordenação de Engenharia Fundação Oswaldo Cruz</div></div> | | | | | | Q.E./Q.R. NÚMERO 2003 - 04 - 30 - 05 | NOME DO ARQUIVO MANEJATIVO A211Z01A.DWG |
| NÚMERO DO PRÉDIO 211 | | NOME DO PRÉDIO IFF - PAVILHÃO DA MANUTENÇÃO | | | | | |
| TIPO DE PROJETO / SUB-TIPO DE PROJETO ARQUITETURA | | FASE DO PROJETO AS-BUILT | | | | | |
| OBJETIVO / SETOR CADASTRO / EDIFICAÇÃO | | | | | | | |
| TÍTULO DO DESENHO PLANTA DE SITUAÇÃO | | | | | | | |
| ESCALA 1:250 | | DESENHISTA EDUARDO PORTO | | RESPONSÁVEL TÉCNICO MAURICIO BASTOS | VISTO | | |
| DATA 29/05/03 | | | | | | | |

NOME DO ARQUIVO MAGNÉTICO
A211Z01A.DWG
O.E./O.R. NÚMERO
2003-04-30-05