



1 PLANTA DE SITUAÇÃO

ESCALA 1/250

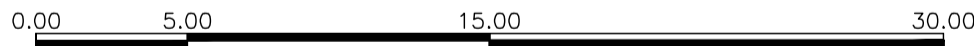

SITUAÇÃO GERAL

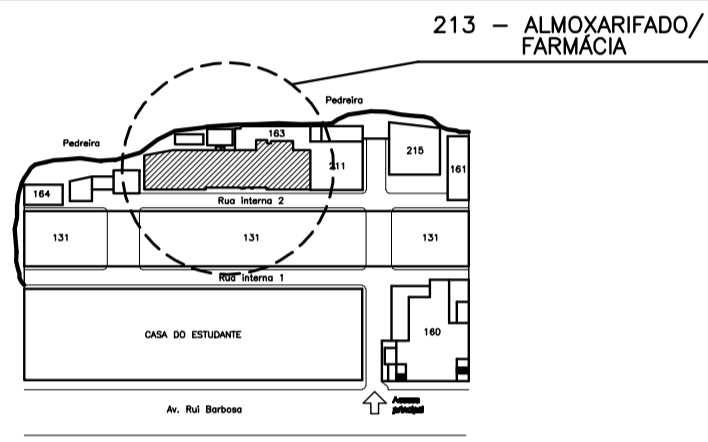



LEGENDA

NÚMERO DO PRÉDIO	NOME DO PRÉDIO
131	HOSPITAL DO IFF
163	PAVILHÃO DA CARPINTARIA
211	PAVILHÃO MANUTENÇÃO

QUADRO DE ÁREAS

1º PAVIMENTO	465,52 m2
2º PAVIMENTO	442,09 m2
3º PAVIMENTO	486,36 m2
VARANDA	46,11m2
PASSARELA	6,83 m2

ÁREA TOTAL CONSTRUÍDA 1.403,80m2

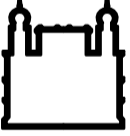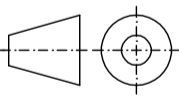A	EMIÇÃO INICIAL	PAULA	MAURÍCIO	ARQHOS	23/10/02
EMIS.	DESCRIÇÃO	DES.	RESP.	FIRMA	DATA
 Ministério da Saúde DIRAC / Coordenação de Engenharia Fundação Oswaldo Cruz					
NÚMERO DO PRÉDIO		NOME DO PRÉDIO			
213		IFF - PAVILHÃO ALMOXARIFADO / FARMÁCIA			
TIPO DE PROJETO / SUB-TIPO DE PROJETO		FASE DO PROJETO			
ARQUITETURA		AS-BUILT			
		OBJETIVO / SETOR			
ESCALA 1:250		CADASTRO / EDIFICAÇÃO			
DATA		DESENHISTA		RESPONSÁVEL TÉCNICO	
30/12/02		PAULA CALHEIROS		MAURÍCIO BASTOS	
				VISTO	

NOME DO ARQUIVO MAGNETICO
A213201A.DWG
O.E./O.R. NÚMERO
2003-01-29-04