

 







**NOTAS CONCREMAT:**

1 -NESTE INVENTÁRIO FOI LEVANTADO SOMENTE OS EQUIPAMENTOS REFERENTES A ESTA DISCIPLINA: VENTILAÇÃO E AR CONDICIONADO.  
PARA OS EQUIPAMENTOS DE ELÉTRICA E SUPERVISÃO PREDIAL CITADOS NAS PRANCHAS DE FLUXOGRAMAS VER AS PRANCHAS DAS DISCIPLINAS COMPLEMENTARES.

	SUPRIMIDO
	EXECUTADO DIFERENTE DO PROJETADO
	EXECUTADO
	FALTA EXECUTAR

03	EMIÇÃO FINAL - APROVADO	30/04/2013	GM	LO	JM
02	EMIÇÃO FINAL	29/04/2013	GM	LO	JM
01	EMIÇÃO FINAL	24/04/2013	GM	LO	JM
00	EMIÇÃO INICIAL	29/01/2013	GM	LO	JM
REV.	DESCRIÇÃO	DATA	ELABORADOR	VERIFICADOR	APROVADOR
EXECUTADO POR :			<div> <div>  </div> <div> <div>  </div> <div> Ministério da Saúde  <b>FIOCRUZ</b>  <b>Fundação Oswaldo Cruz</b> </div> <div>  </div> </div> </div>		
<div> <div>  </div> </div>			<div> <div> <b>PROJETO :</b>  INVENTÁRIO DA OBRA DE CONSTRUÇÃO DO CDTs - FIOCRUZ </div> </div>		
ELABORADOR: GETULIO MACHADO		DATA: 29/01/2013	<div> <div> <b>CONTEÚDO:</b> EXPERIMENTAÇÃO ANIMAL - SETOR A  FLUXOGRAMAS 31-01/31-2A/31-5A/31-5B </div> </div>		
VERIFICADOR: LUCYANA OLIVEIRA		DATA: 29/01/2013			
APROVADOR: JARBAS MAGALHÃES		DATA: 29/01/2013	DISCIPLINA: VENT. E AR COND.		ARQ. REF.: V218A21D
RESP. TÉC.: PAULO MEIRA CHAVES		CREA: 1981115391	ARQUIVO CMAT: 758018-20-AT-151-DE-0021_R3		