


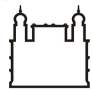

- SUPRIMIDO
- EXECUTADO DIFERENTE DO PROJETADO
- EXECUTADO
- FALTA EXECUTAR

04	EMIÇÃO FINAL - APROVADO	30/04/2013	GM	LO	JM
03	EMIÇÃO FINAL	24/04/2013	GM	LO	JM
02	EMIÇÃO FINAL	15/04/2013	GM	LO	JM
01	EMIÇÃO FINAL	01/02/2013	GM	LO	JM
00	EMIÇÃO INICIAL	30/10/2012	GM	LO	JM
REV.	DESCRIÇÃO	DATA	ELABORADOR	VERIFICADOR	APROVADOR
EXECUTADO POR :			CLIENTE :  Ministério da Saúde FIOCRUZ Fundação Oswaldo Cruz 		
			PROJETO : INVENTÁRIO DA OBRA DE CONSTRUÇÃO DO CDTs - FIOCRUZ		
ELABORADOR: GETULIO MACHADO		DATA: 30/10/2012	CONTEÚDO: EDIFICAÇÃO PRINCIPAL - SETOR D ARRANJO GERAL - TÉRREO - LOBBY		
VERIFICADOR: LUCYANA OLIVEIRA		DATA: 30/10/2012			
APROVADOR: JARBAS MAGALHÃES		DATA: 30/10/2012	DISCIPLINA: VENT. E AR COND.		ARQ. REF.: V218A34D
RESP. TÉC.: PAULO MEIRA CHAVES		CREA: 1981115391	ARQUIVO CMAT: 758018-20-AT-151-DE-0034_R4		