

1 PLANTA BAIXA 1ª PAVTO LABORATÓRIO EIXO F-J
ESCALA 1/80



EQUIPAMENTO DE AR CONDICIONADO

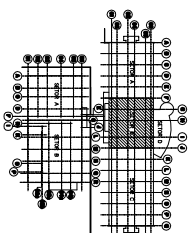
IDENTIFICAÇÃO - EQUIPAMENTOS
TVE - TOMADA DE AR EXTERIOR MODELO VOF DE 770

[illegible]

LEGENDA


NOTAS GERAS

[illegible][illegible][illegible]