


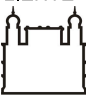

	SUPRIMIDO
	EXECUTADO DIFERENTE DO PROJETADO
	EXECUTADO
	FALTA EXECUTAR

02	EMIÇÃO FINAL - APROVADO	30/04/2013	RP	LO	JM
01	EMIÇÃO FINAL	24/04/2013	RP	LO	JM
00	EMIÇÃO INICIAL	27/02/2013	RP	LO	JM
REV.	DESCRIÇÃO	DATA	ELABORADOR	VERIFICADOR	APROVADOR
EXECUTADO POR :			CLIENTE :  Ministério da Saúde FIOCRUZ Fundação Oswaldo Cruz		
			PROJETO : INVENTÁRIO DA OBRA DE CONSTRUÇÃO DO CDTs - FIOCRUZ		
ELABORADOR: GETULIO MACHADO		DATA: 27/02/2013	CONTEÚDO: EDIFICAÇÃO PRINCIPAL - SETOR A ARRANJO GERAL - TÉRREO - EXISTENTE		
VERIFICADOR: LUCYANA OLIVEIRA		DATA: 27/02/2013			
APROVADOR: JARBAS MAGALHÃES		DATA: 27/02/2013	DISCIPLINA: VENT. E AR COND.		ARQ. REF.: A4BPV103r0
RESP. TÉC.: PAULO MEIRA CHAVES		CREA: 1981115391	ARQUIVO CMAT: 758018-20-AT-151-DE-0085_R2		