


QUADRO DE ESQUADRIAS									
PORTAS									
P01	1,00 x 2,10 PVC ALU-40	P07	0,80 x 2,10 PVC ALU-40	P13	0,80 x 2,10 PVC ALU-40	P19	1,60 x 2,10 PVC ALU-40	P25	0,80 x 2,10 PVC ALU-40
P02	0,80 x 2,10 PVC ALU-40	P08	1,00 x 2,05	P14	1,00 x 2,10 PVC ALU-40	P20	1,00 x 2,10	P26	0,75 x 1,87 PVC ALU-40
P03	1,00 x 2,10 PVC ALU-40	P09	1,00 x 2,05	P15	0,80 x 2,10	P21	1,00 x 2,10	P27	1,00 x 2,10
P04	0,80 x 2,10 PVC ALU-40	P10	0,80 x 2,10	P16	1,00 x 2,10 PVC ALU-40	P22	1,00 x 2,10 PVC ALU-40	P28	0,80 x 2,10
P05	0,80 x 2,10 PVC ALU-40	P11	1,00 x 2,10 PVC ALU-40	P17	1,00 x 2,10 PVC ALU-40	P23	1,00 x 2,10 PVC ALU-40	P29	1,00 x 2,10
P06	0,80 x 2,10 PVC ALU-40	P12	1,00 x 2,10 PVC ALU-40	P18	1,00 x 2,10 PVC ALU-40	P24	1,00 x 2,10 PVC ALU-40	P30	1,00 x 2,10
JANELAS									
J1	0,86 x 0,86 (31)	J2	1,47 x 1,65 (28)	J3	15,03 x 7,39	J4	1,55 x 3,40		
J5	1,47 x 1,65 (28)	J6	1,40 x 1,65 (28)	J7	80 x 80				
ESPECIFICAÇÃO DE MATERIAIS									
<input type="checkbox"/> PISO	<input type="checkbox"/> PAREDE	<input type="checkbox"/> TETO							
1 PASTILHA HEXAGONAL	1 AZULEJO BRANCO 15x15 H=1,80 E PINTURA PVA GEL	1 PINTURA PVA GEL							
2 PISO VINILO (TIPO "PAVIFLEX")	2 PINTURA PVA - GEL	2 PINTURA PVA PRETA							
3 PISO DE ALTA RESISTENCIA	3 AZULEJO 15x15 PINTADO TINTA A OLEO PRETA								
4 CIMENTADO									

ATENCAO :

O LEVANTAMENTO SO LEVA EM CONSIDERACAO AS COTAS INTERNAS DOS COMPARTIMENTOS, AS ALVENARIAS INTERNAS RESULTANTES NAO CORRESPONDEM NECESSARIAMENTE A SUA ESPESURA REAL. PARA A ESPESURA REAL DAS ALVENARIAS, SE NECESSARIO, DEVERA SE PROCEDER VERIFICACAO NO LOCAL.

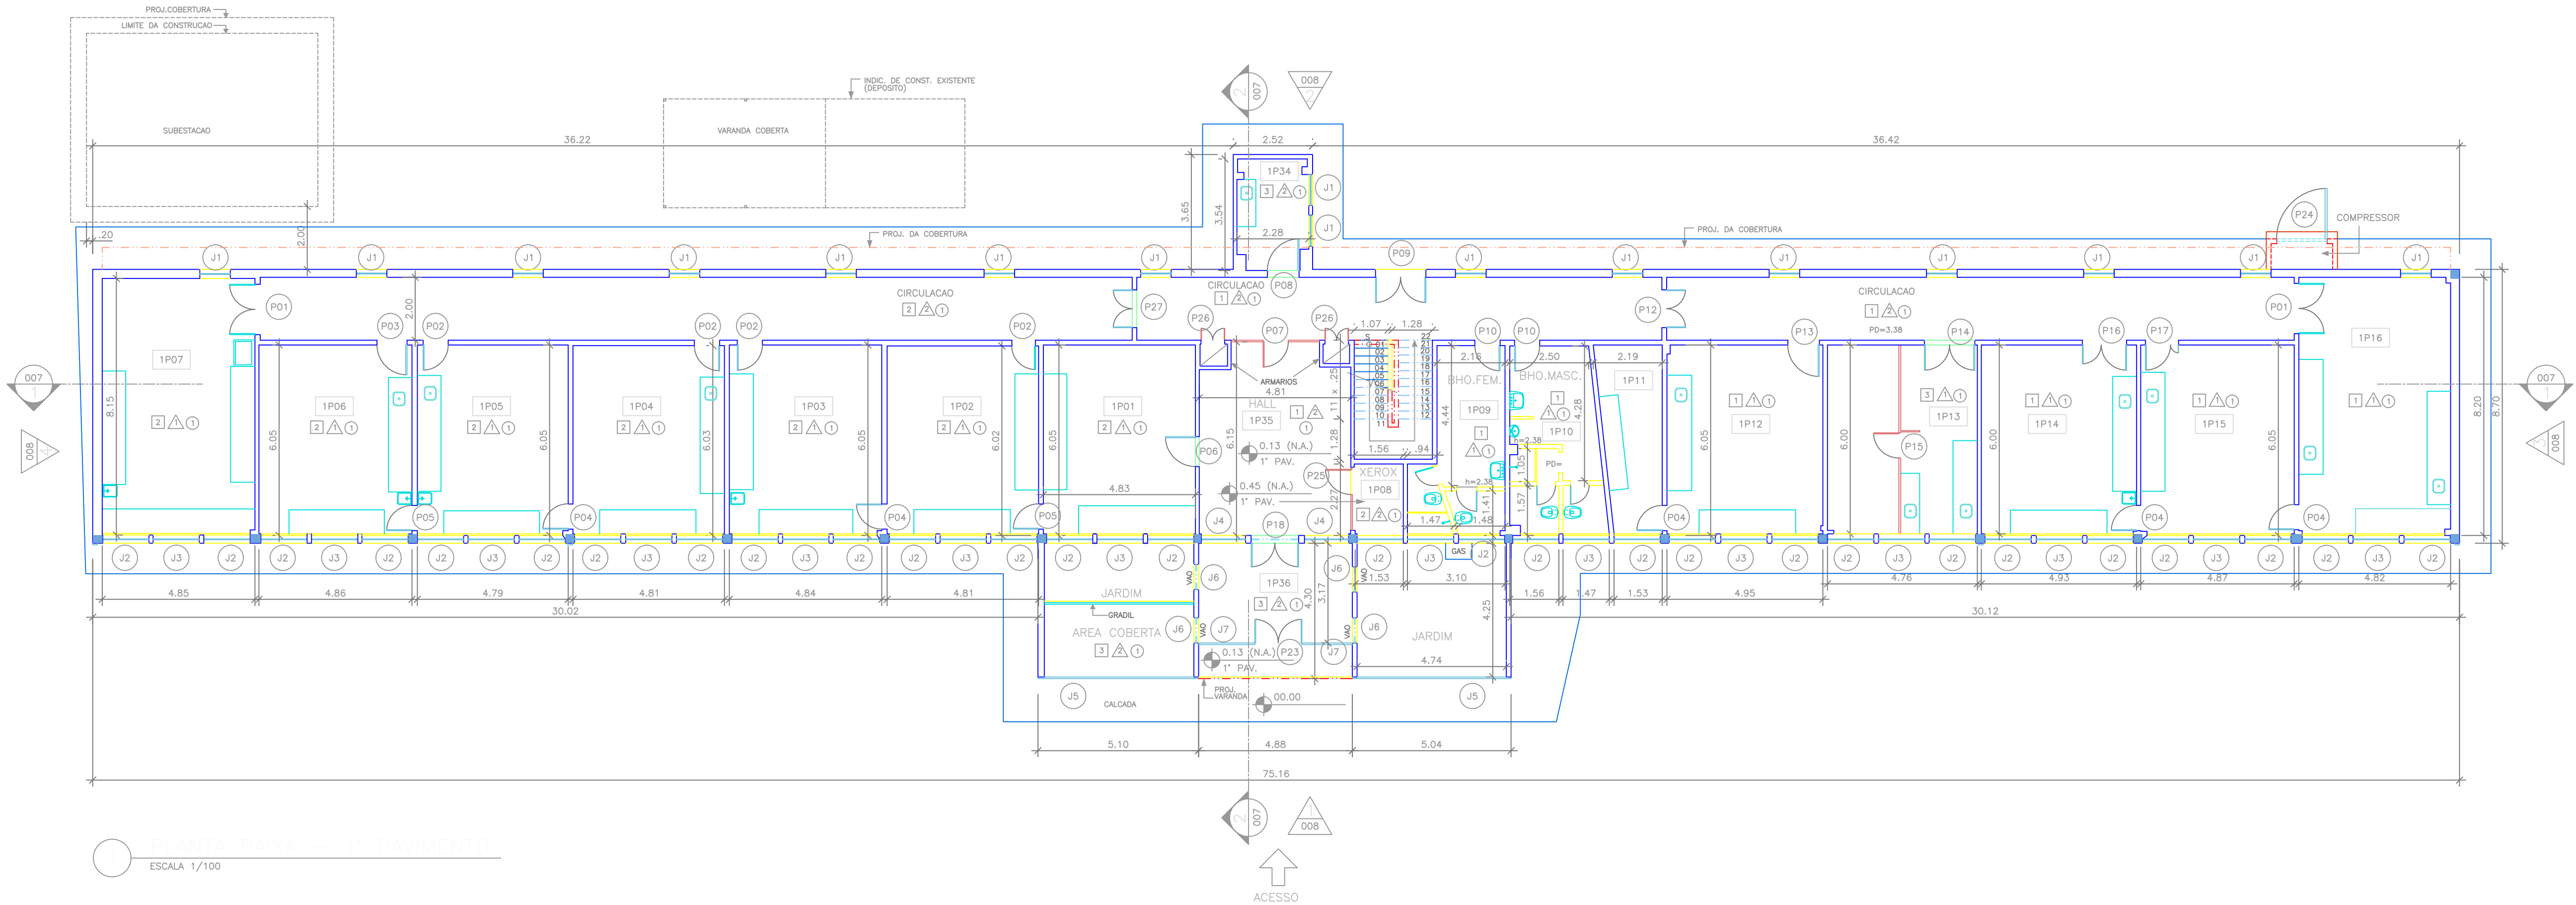

PLANTA BAIXA - 1º PAVIMENTO
ESCALA 1/100



NÚMERO DO PROJETO: 036		NOME DO PROJETO: PAVILHAO DA BIOLOGIA (HANSENIASE)		FASE DO PROJETO: AS BUILT	
TIPO DE PROJETO: ARQUITETURA		ASSUNTO: CADASTRO		SETOR: EDIFICACAO	
ESCALA: 1:100		TÍTULO DO DESENHO: PLANTA BAIXA - 1º PAVIMENTO			
DATA: 11/11/97		DESENHISTA: M.H.FERRAZ		RESPONSÁVEL TÉCNICO: WAILA N.A.SOUZA CRUZ	
		VISTO:			

NOME DO ARQUIVO: WAIENENCO

02/04/98 NÚMERO: 97-03-05-03