
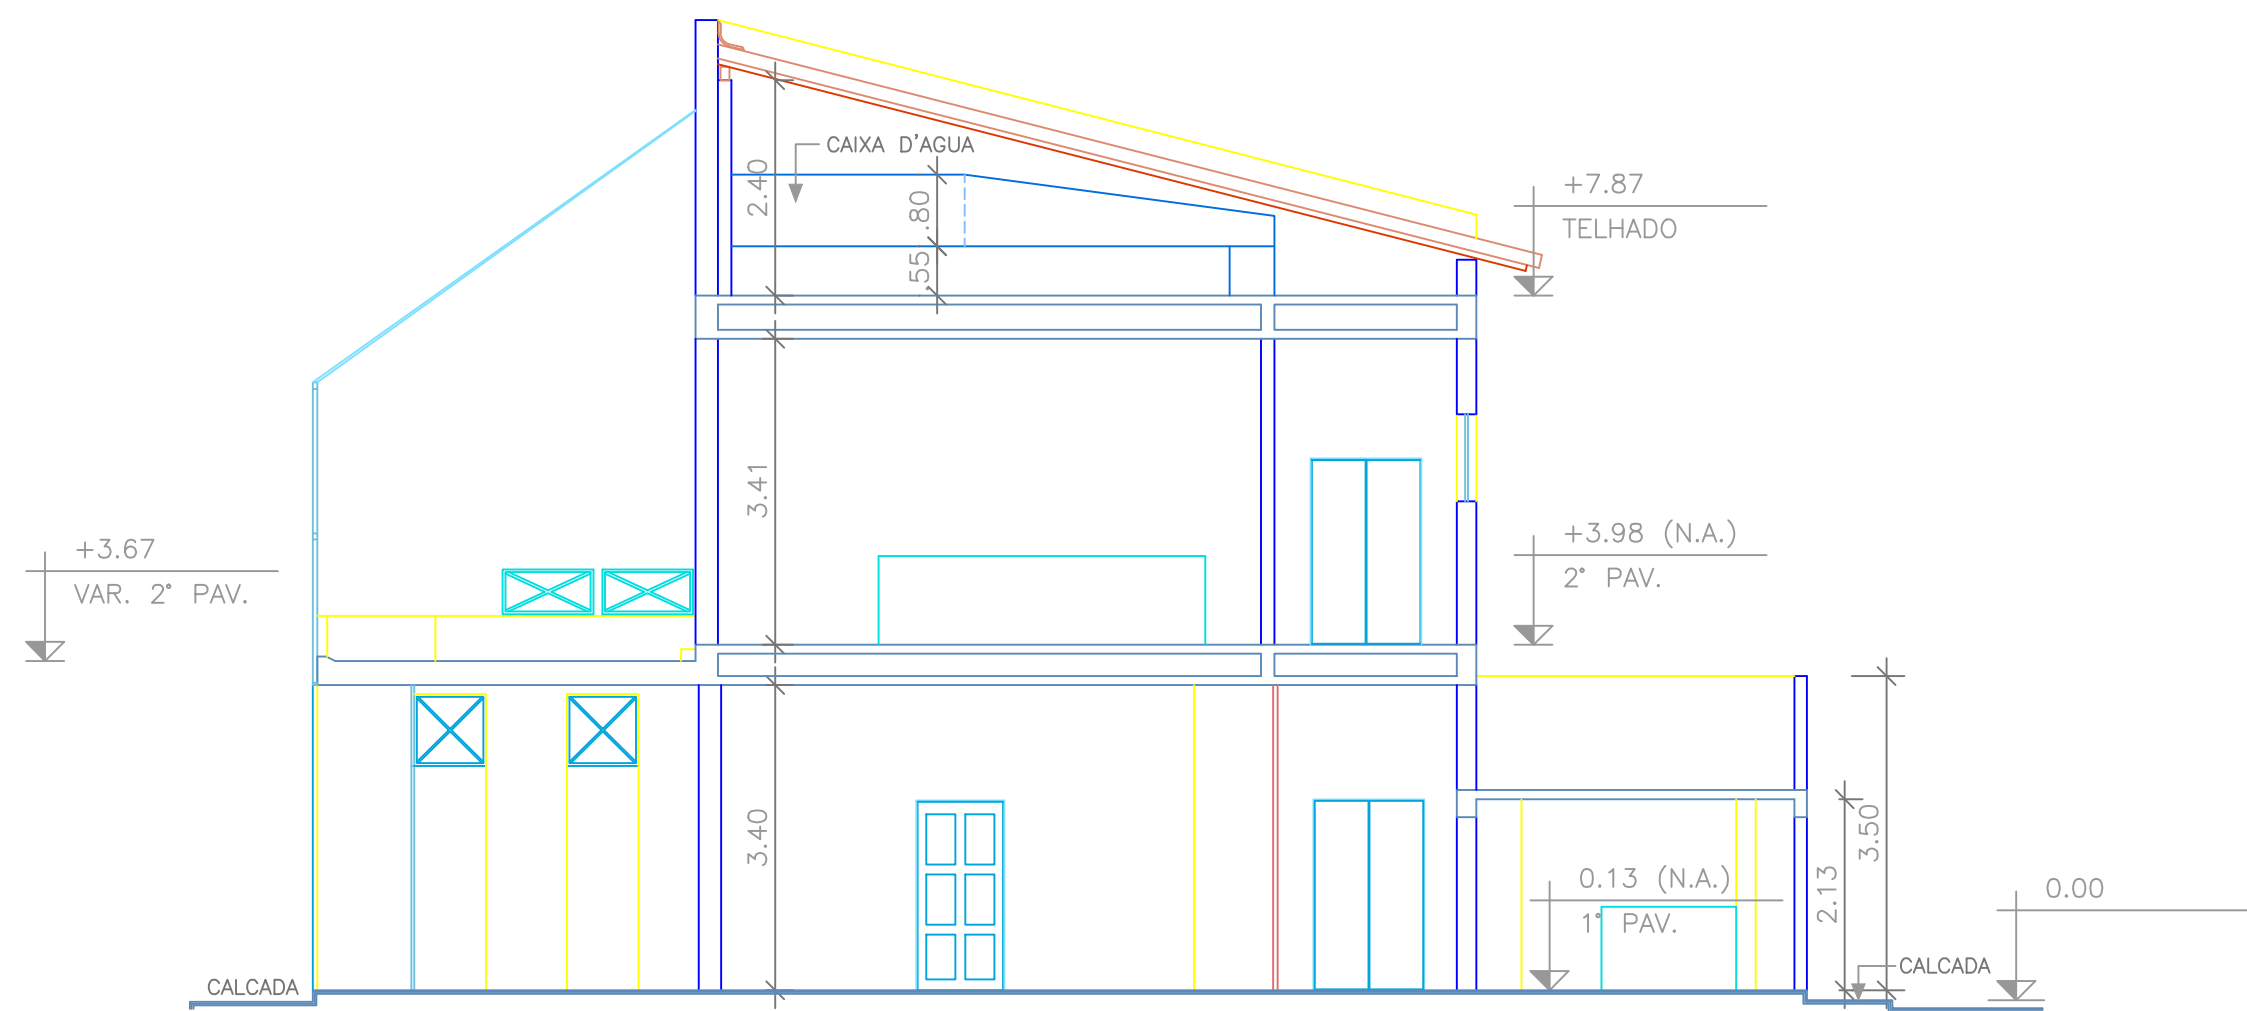
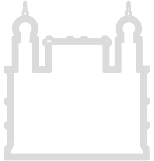


CORTE 1  
ESCALA 1/100

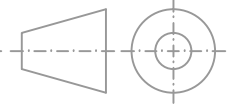

CORTE 2  
ESCALA 1/100

1.00 0.00 2.00 5.00

 Ministério da Saúde		DIRAC / Coordenação de Engenharia	
Fundaç�o Oswaldo Cruz			
NUMERO DO PREDIO	036	NOME DO PREDIO	PAVILHAO DE BIOLOGIA (HANSENIASE)
TIPO DE PROJETO	ARQUITETURA	FASE DO PROJETO	AS BUILT
		ASSUNTO	SETOR
		CADASTRO	EDIFICACAO
TITULO DO DESENHO		CORTES 1 E 2	
ESCALA	1:100	DESENHISTA	RESPONSAVEL TECNICO
DATA	11/11/97	M.H.FERRAZ	WAILA N.A.SOUZA CRUZ
		VISTO	

NOME DO ARQUIVO MAGNETICO  
O.E./O.R. - NUMERO  
97-08-05-03