


1 PLANTA DE SITUAÇÃO
ESCALA 1/500

SITUAÇÃO GERAL

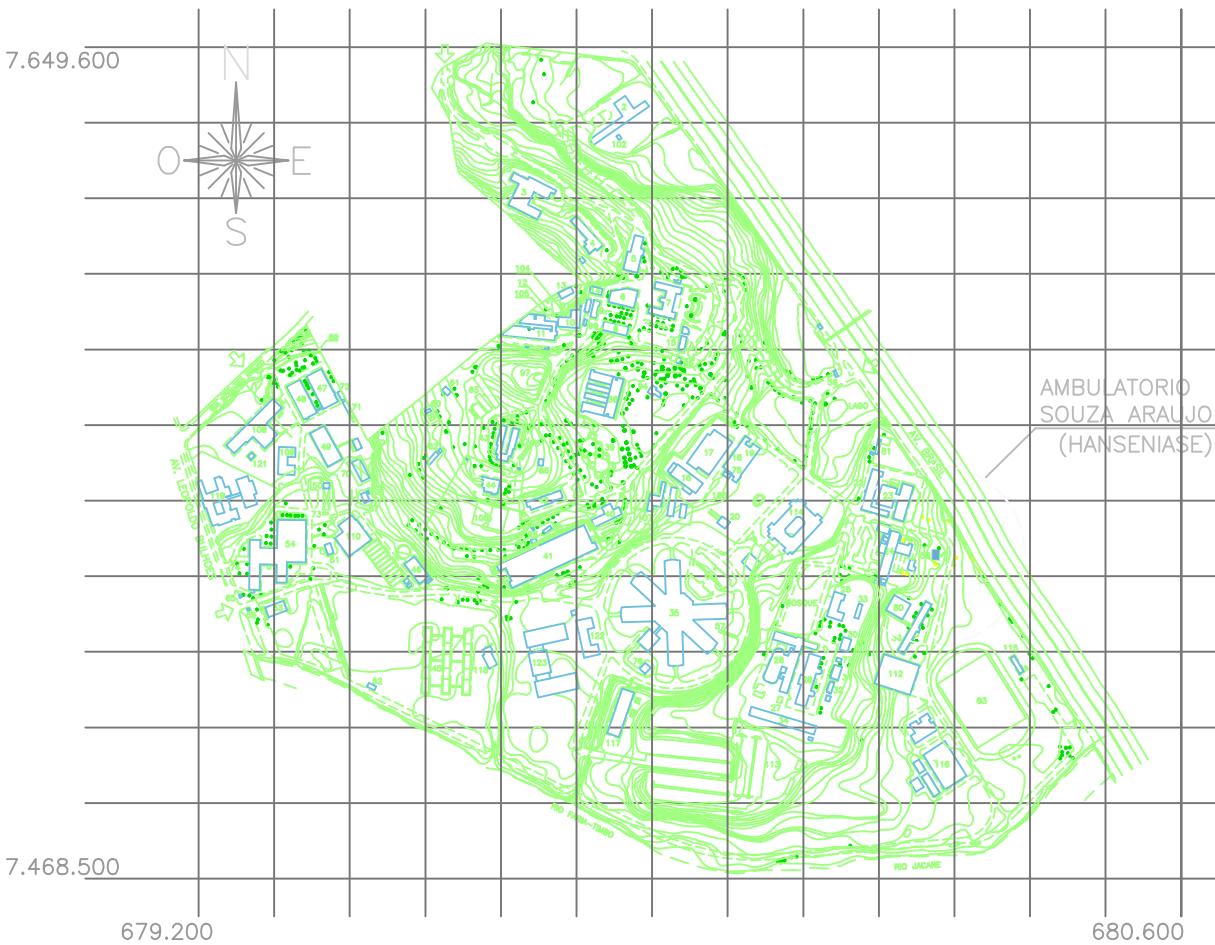

LEGENDA

NUMERO DO PREDIO	NOME DO PREDIO
022	INFECTORIO DE BIOMANGUINHOS
023	PAVILHAO ROCKFELLER
024	PAVILHAO ROCHA LIMA
059	CENTRAL DE ARMAZENAGEM E DISTRIBUICAO DE VACINAS DE BIOMANGUINHOS
036	PAVILHAO BIOLOGIA (HANSENIASE)
080	NOVO ALMOXARIFADO CENTRAL

QUADRO DE AREAS

1º PAVIMENTO	82,23 m2
VARANDA	7,76 m2
AREA TOTAL CONSTRUIDA	89,99 m2

A	EMISSAO INICIAL	VANIA MOYANO	J. PACHECO	COOPREST	14 /10 /98
EMIS.	DESCRICAO	DES.	RESP.	FIRMA	DATA
<div><div></div><div>Ministério da Saúde DIRAC / Coordenação de Engenharia Fundação Oswaldo Cruz</div></div>					
NUMERO DO PREDIO		NOME DO PREDIO			
058		AMBULATORIO SOUZA ARAUJO			
TIPO DE PROJETO / SUB-TIPO DE PROJETO		FASE DO PROJETO			
ARQUITETURA		AS BUILT			
		OBJETIVO / SETOR			
ESCALA 1:500		CADASTRO / EDIFICACAO			
TITULO DO DESENHO		PLANTA DE SITUAÇÃO			
DATA	DESENHISTA	RESPONSAVEL TECNICO	VISTO		
14/10/98	VANIA MOYANO	JOSE A. PACHECO			

NOME DO ARQUIVO MANEIO
0000001A.DWG
O.E./O.R. NÚMERO
98-10-01-03