


1 CORTI AA
ESCALA 1/50

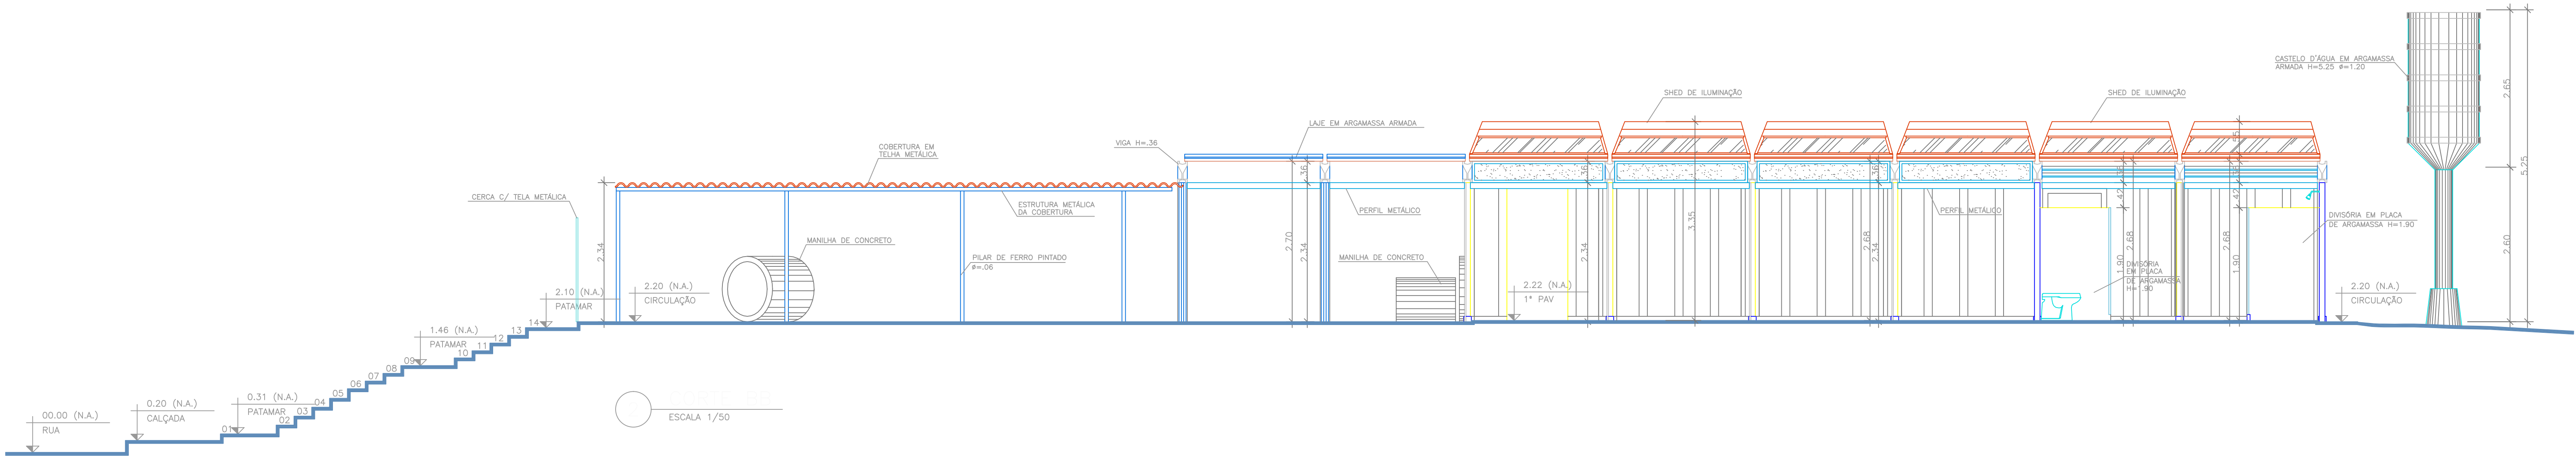

2 CORTI BB
ESCALA 1/50

LEGENDA

QUADRO DE ESQUADRIAS

PORTAS

| | | | | | | | |
|----|---|----|---|----|---|----|--|
| P1 | 1,52 x 1,75 (FERRO) 2 FLS DE ABRIR GRADE ≈ 76x1,75 | P2 | 1,08 x 2,20 (FERRO) 1 FOLHA FIXANTE LAM. E VIDRO | P3 | 1,08 x 2,20 (FERRO) 1 FOLHA FIXANTE LAMINADO | P4 | 40 x 1,80 (MADERA) 1 FOLHA DE ABRIR LAMINADO A 10 CM DO PISO |
|----|---|----|---|----|---|----|--|

JANELAS

| | | | | | | |
|----|--|----|--|--|--|--|
| J1 | 2,24 x ,36 1 MOD. ACRILICO = 2,24 x ,36 | J2 | 2,24 x ,36 2 MOD.VIDEZFIXA FERRO=2,24 x ,18 | | | |
|----|--|----|--|--|--|--|

PAINÉIS DIVISÓRIOS

| | | | | | | | |
|-----|---|-----|--|-----|---|-----|---|
| PD1 | 1,08 x 2,20 1 MOD. FIXO LAM. = 1,08 x 1,27 1 MOD. FIXO LAM. = 1,08 x ,93 | PD2 | 1,08 x 2,20 1 VÃO PARA AR COND. = 1,08 x ,54 1 MOD. FIXO VIDRO = 1,08 x ,71 1 MOD. FIXO LAM. = 1,08 x ,95 | PD3 | 1,08 x 2,20 1 MOD. FIXO VIDRO = 1,08 x 1,27 1 MOD. FIXO LAM. = 1,08 x ,93 | PD4 | 1,08 x 2,20 1 VÃO PARA AR COND.=1,08x,54 1 MOD. FIXO LAM. = 1,08 x ,71 1 MOD. FIXO LAM. = 1,08 x ,95 |
| PD5 | 1,22 x 2,20 1 MOD. MOVEL VIDRO = 1,22 x ,66 1 MOD. FIXO LAM. = 1,22 x ,88 | | | | | | |

OBSERVAÇÃO :

- VER ESPECIFICAÇÕES DOS MATERIAIS DAS PORTAS E JANELAS NO MAPA DE ESQUADRIAS
FRANCHA E ARQUIVO MAGNETICO (DWG) A107Z07A.

ESPECIFICAÇÃO DE MATERIAIS

| | | |
|--|---|--|
| <input type="checkbox"/> PISO | <input type="checkbox"/> PAREDE | <input type="checkbox"/> TETO |
| 1 PLACAS EM ARGAMASSA ARMADA .60 x .60 | 1 PLACAS EM ARGAMASSA ARMADA COM PINTURA | 1 LAJE PRE-MOLDADA |
| 2 PISO VINILICO TIPO PAVIFLEX .30 x .30 | 1 TUILO CERÂMICO | 2 TELHA METÁLICA |
| 3 PISO CERÂMICO .30 x .30 | 1 PINTURA PVA | 3 TOLDO METÁLICO |
| 4 CIMENTADO | | 4 TELHA CERÂMICA |
| | | 5 TELHA DE FIBRO VEGETAL DO TIPO "ONDULINE" |

ATENÇÃO :

O LEVANTAMENTO SÓ LEVA EM CONSIDERAÇÃO AS COTAS INTERNAS DOS COMPARTIMENTOS.
AS ALVENARIAS INTERNAS RESULTANTES NÃO CORRESPONDEM NECESSARIAMENTE A SUA
ESPESURA REAL
PARA A ESPESURA REAL DAS ALVENARIAS, SE NECESSÁRIO, DEVERÁ SE PROCEDER
VERIFICAÇÃO NO LOCAL.

| | | | | | | |
|--|------------------------|--|----------|-------|------------------------------|---|
| A | EMISSAO INICIAL | THATIANA | MAURICIO | ARHOS | 17/02/2004 | |
| EMIS. | DESCRICAO | DES. | RESP. | FIRMA | DATA | |
|  Ministério da Saúde DIRAC / Coordenação de Engenharia Fundação Oswaldo Cruz | | | | | DE/QR NÚMERO 2003-1-12-07 | NOME DO ARQUIVO MAGNETICO A107Z07A.DWG |
| NÚMERO DO PREDIO - NOME DO PREDIO 107 CRECHE BERTA LUTZ | | | | | | |
| TIPO DE PROJETO / SUB-TIPO DE PROJETO FASE DO PROJETO ARQUITETURA AS BUILT | | | | | | |
| OBJETIVO / SETOR CADASTRO / EDIFICAÇÃO | | | | | | |
| TÍTULO DO DESENHO CORTES - BLOCO 1 | | | | | | |
| ESCALA 1:50 | DESENHISTA THATIANA | RESPONSÁVEL TÉCNICO MAURICIO BASTOS | VISTO | | | |
| DATA 21/05/2004 | | | | | | |