




PLANTAS  
ESCALA 1:50

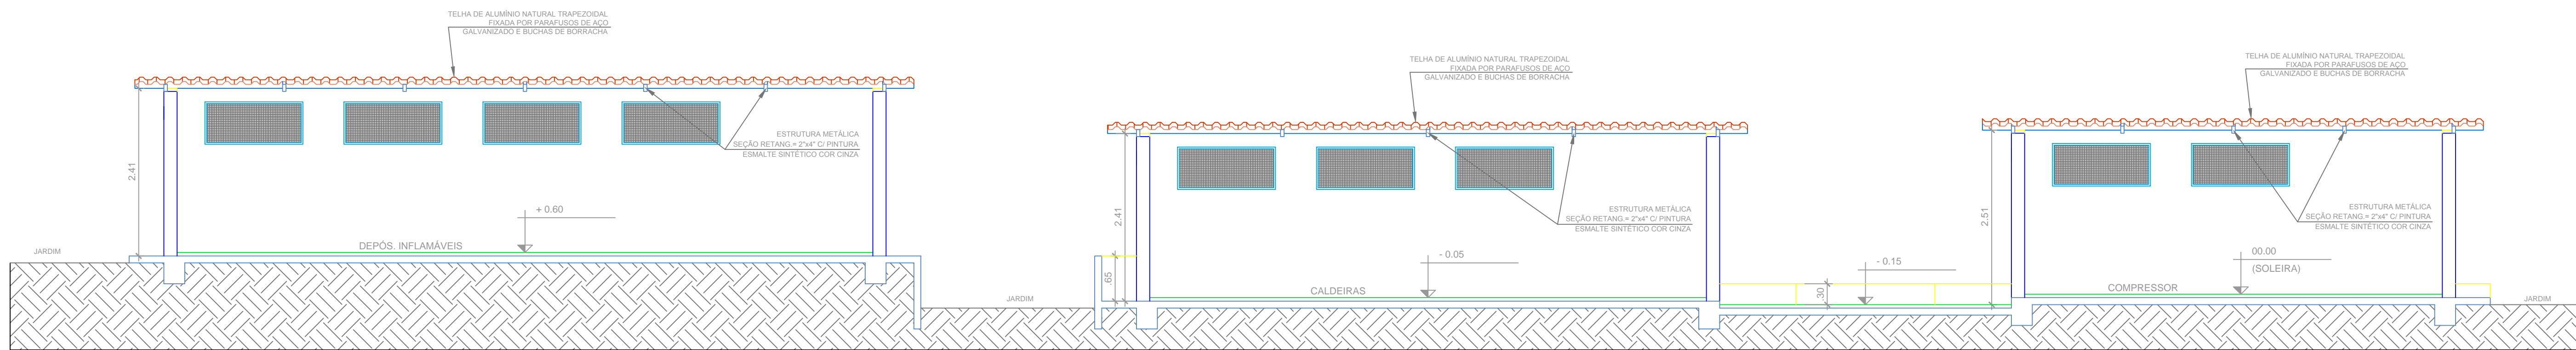

CORTE B  
ESCALA 1:50

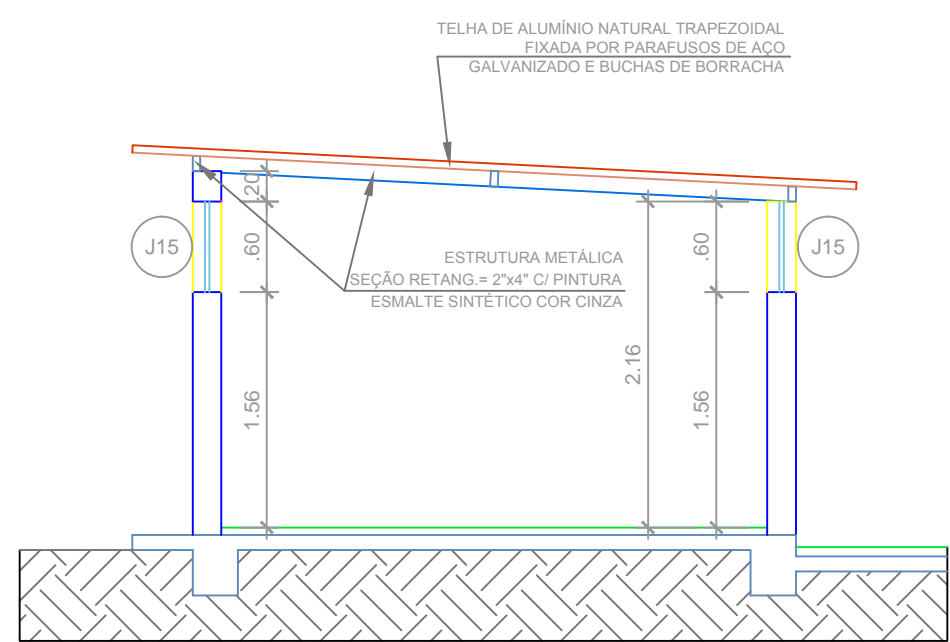

CORTE E (TÍPICO)  
ESCALA 1:50

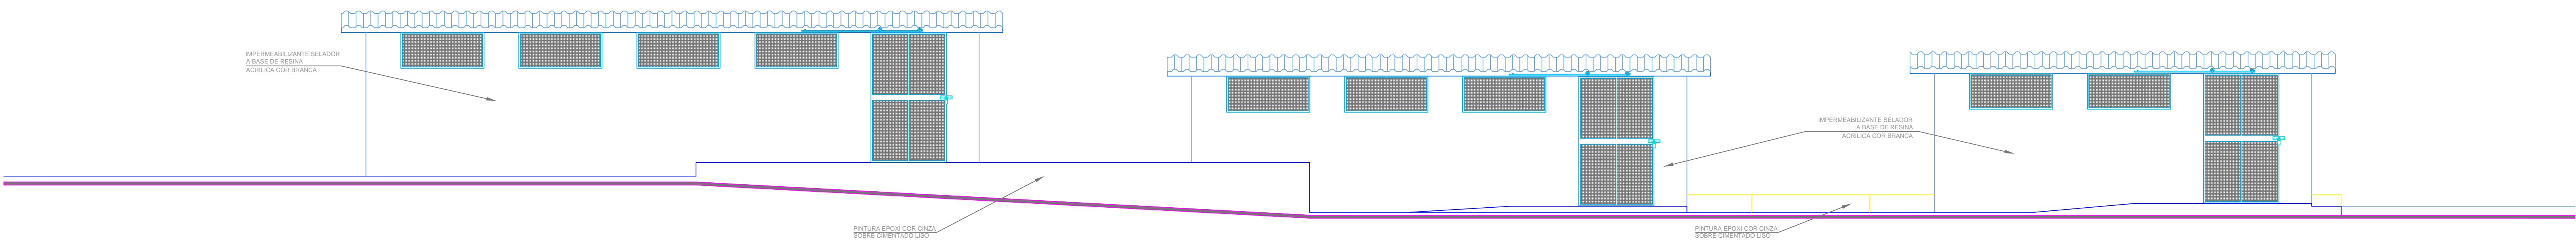

VISTA 1  
ESCALA 1:50

QUADRO DE REVESTIMENTOS		
<div><div></div><div>PISO - RODAPÉ - SOLEIRA</div></div>	<div><div></div><div>PAREDE</div></div>	<div><div></div><div>TETO</div></div>
<div><div>4</div><div>PEÇA PORTUGUESA CORES PRETA, BRANCA E VERMELHA</div></div>		

QUADRO DE ESQUADRIAS		
PORTAS	FERRAGEM	GUARNIÇÃO

NOTAS E CONVENÇÕES	
1 - COTAS EM METRO.	
2 - COTAS NÃO ASSINALADAS DA ESPESSURA DE PAREDE CONVENCIONAL = 0.15	

		IBEG ENGENHARIA E CONSTRUÇÕES LTDA RUA MARALVA, 55 HIGIENÓPOLIS - RIO DE JANEIRO TEL: 21 - 3525-6500 TEL: 21 - 2250-9497		
A	EMIÇÃO INICIAL	HILTON SERMAN	HILTON SERMAN	08/09/2008
EMIS.	DESCRIÇÃO	REVISADO POR	RESP. TÉCNICO	DATA
CADASTRAMENTO	2017.016	Nº PROJETO <b>257</b>	CAMPUS FIOCRUZ	SETOR IOC
TIPO DE PROJETO - TIPO DE PROJETO	ARQUITETURA	0.6 (1:50)	<b>A25722TA.DWG</b>	
TÍTULO DA PROPOSTA	EDIFICAÇÕES EXTERNAS PLANTAS / CORTES / VISTA	FASE AS BUILT		
COORDENADOR DA REDE	HILTON SERMAN	RESPONSÁVEL TÉCNICO HILTON SERMAN	DATA 15/07/2008	
COORDENADOR DA REDE	HILTON SERMAN		ESCALA 1:50	

ARQ-0022

ARQ-022