




01 CORTE AA  
ESCALA 1/75

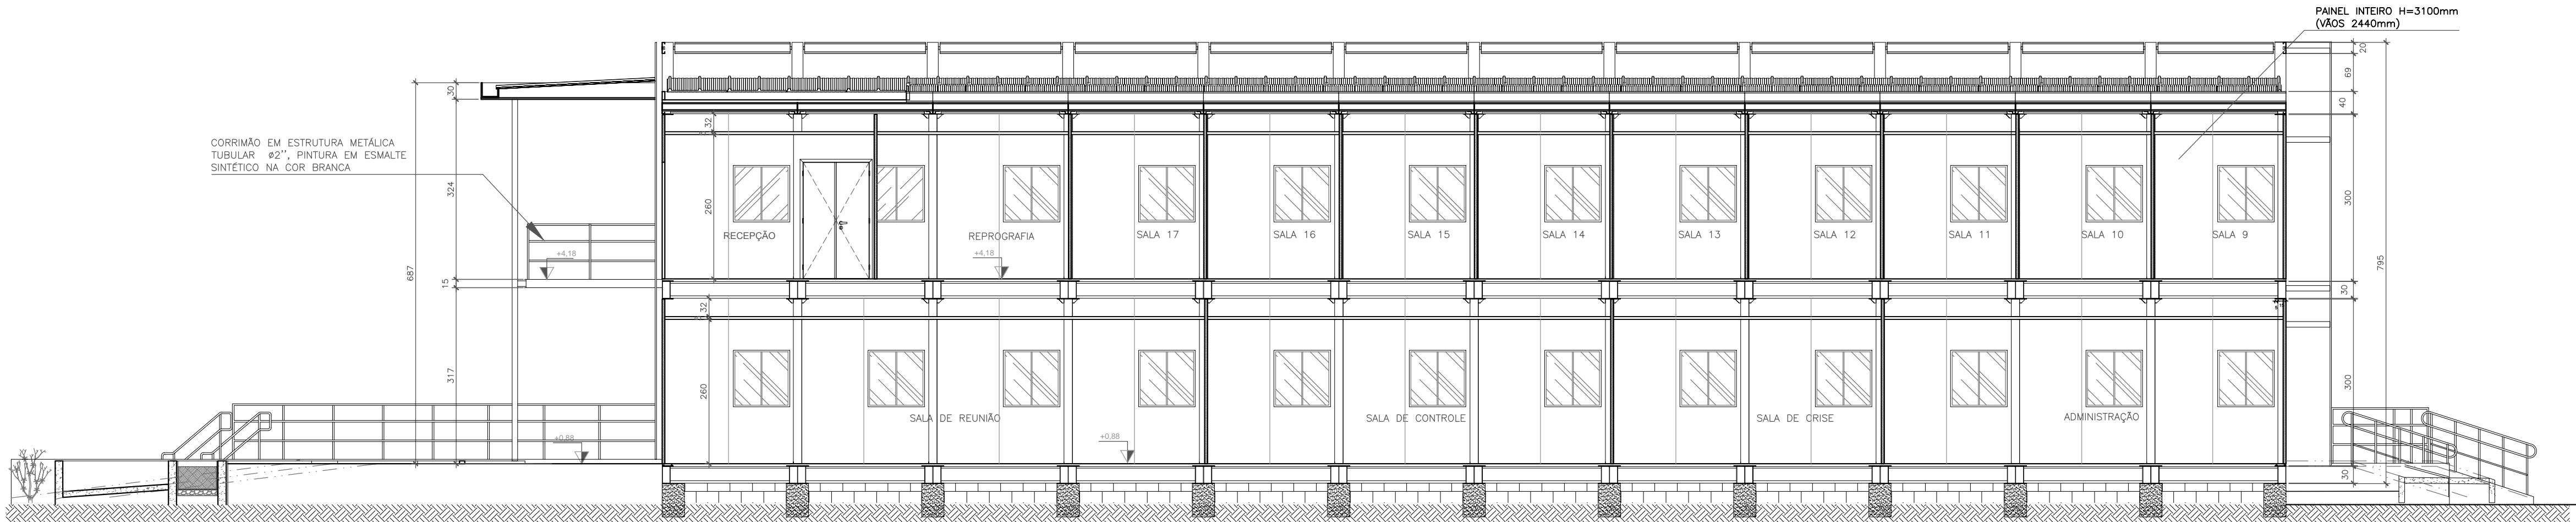

02 CORTE BB  
ESCALA 1/75

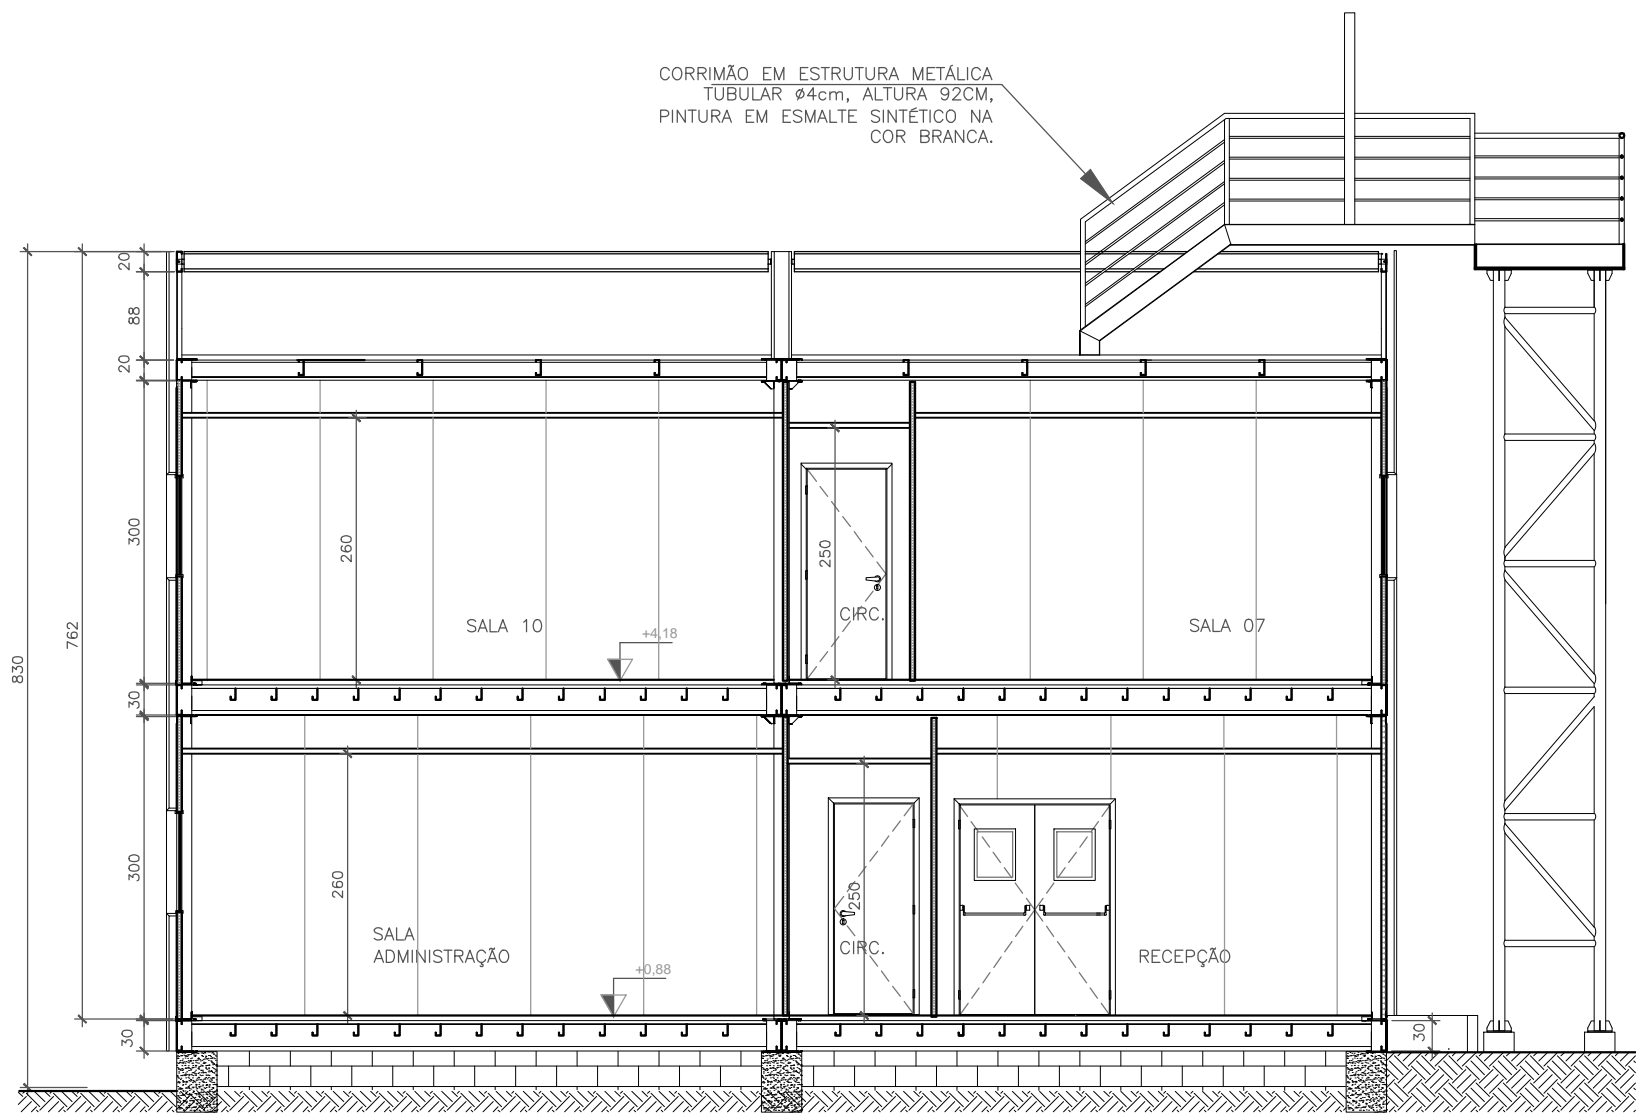

03 CORTE CC  
ESCALA 1/75

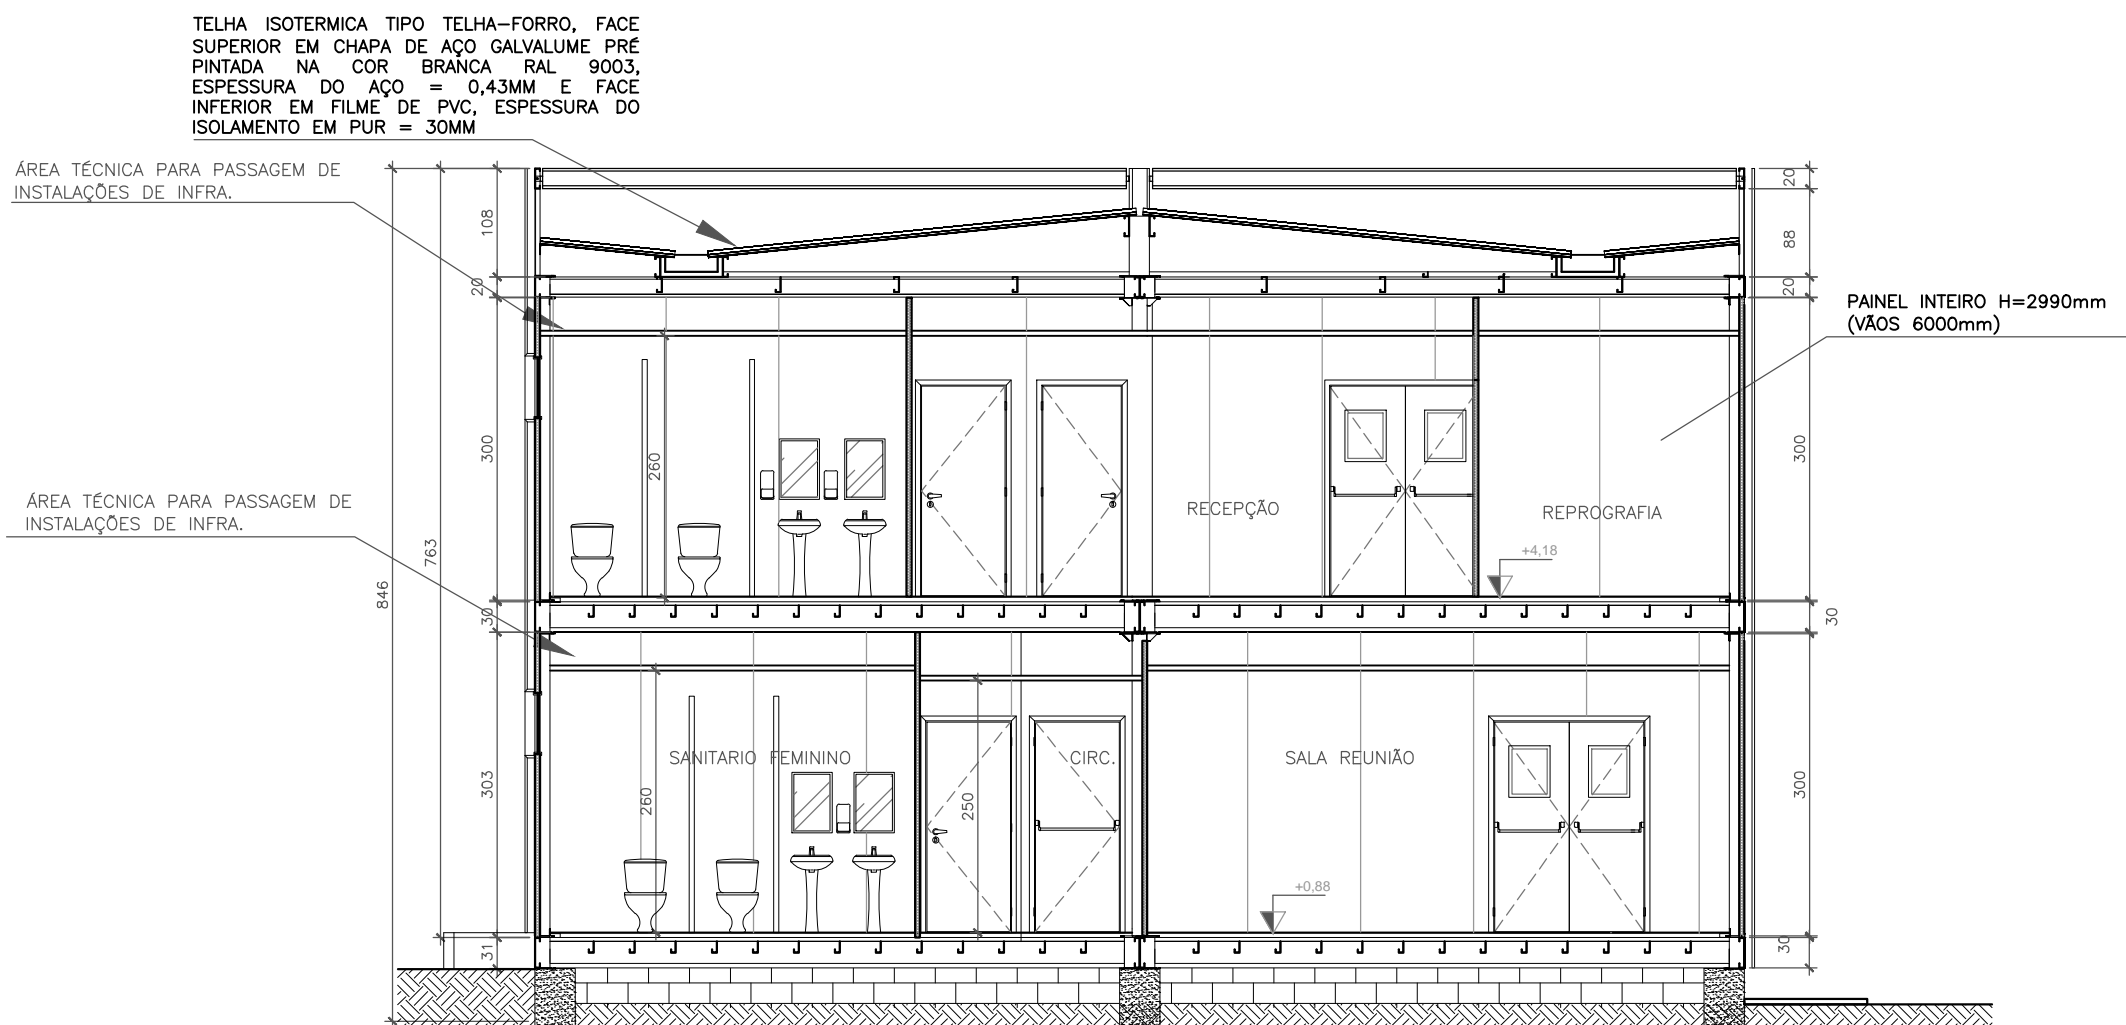

04 CORTE DD  
ESCALA 1/75

A AS BUILT		CLAUDIO SACRAMENTO	16/03/2017
EMIS.	DESCRIÇÃO	REVISADO POR	RESP. TÉCNICO DATA
<div><div><div><div>INNOVA</div><div>TECNOLOGIA INOVAÇÃO</div></div><div><div>Ministério da Saúde</div><div>FIOCRUZ</div><div>Fundação Oswaldo Cruz</div></div><div><div>INNOVA RIO ENGENHARIA E CONSTRUÇÕES LTDA.</div><div>www.innovaengenharia.com.br   contato@novaengenharia.com.br</div><div>Av. Américas 3301-905 - gr 121122   Barra da Tijuca - Rio de Janeiro - RJ 1.161-211 2429-3183</div></div></div></div>			
OBJETIVO		NOME DO PRÉDIO / ÁREA	
CONSTRUÇÃO		EM-18 / SALA COF / ADM FARMANGUINHOS	
Nº PRÉDIO		SETOR	
623		EDIFICAÇÃO	
TIPO DE PROJETO / SUBTIPO DE PROJETO		FASE	
ARQUITETURA		AS BUILT	
TÍTULO DA PRANCHA		DATA	
CORTES		16/03/2017	
COORDENADOR DA META		ESCALA	
ULYSSES MENDES		1:75	
RESPONSÁVEL TÉCNICO PELO PROJETO		ART/RT	
CLAUDIO SACRAMENTO		5181105	
CREA/CAU		EQUIPE DO PROJETO	
A15437-7		CAIO CALDAS	