




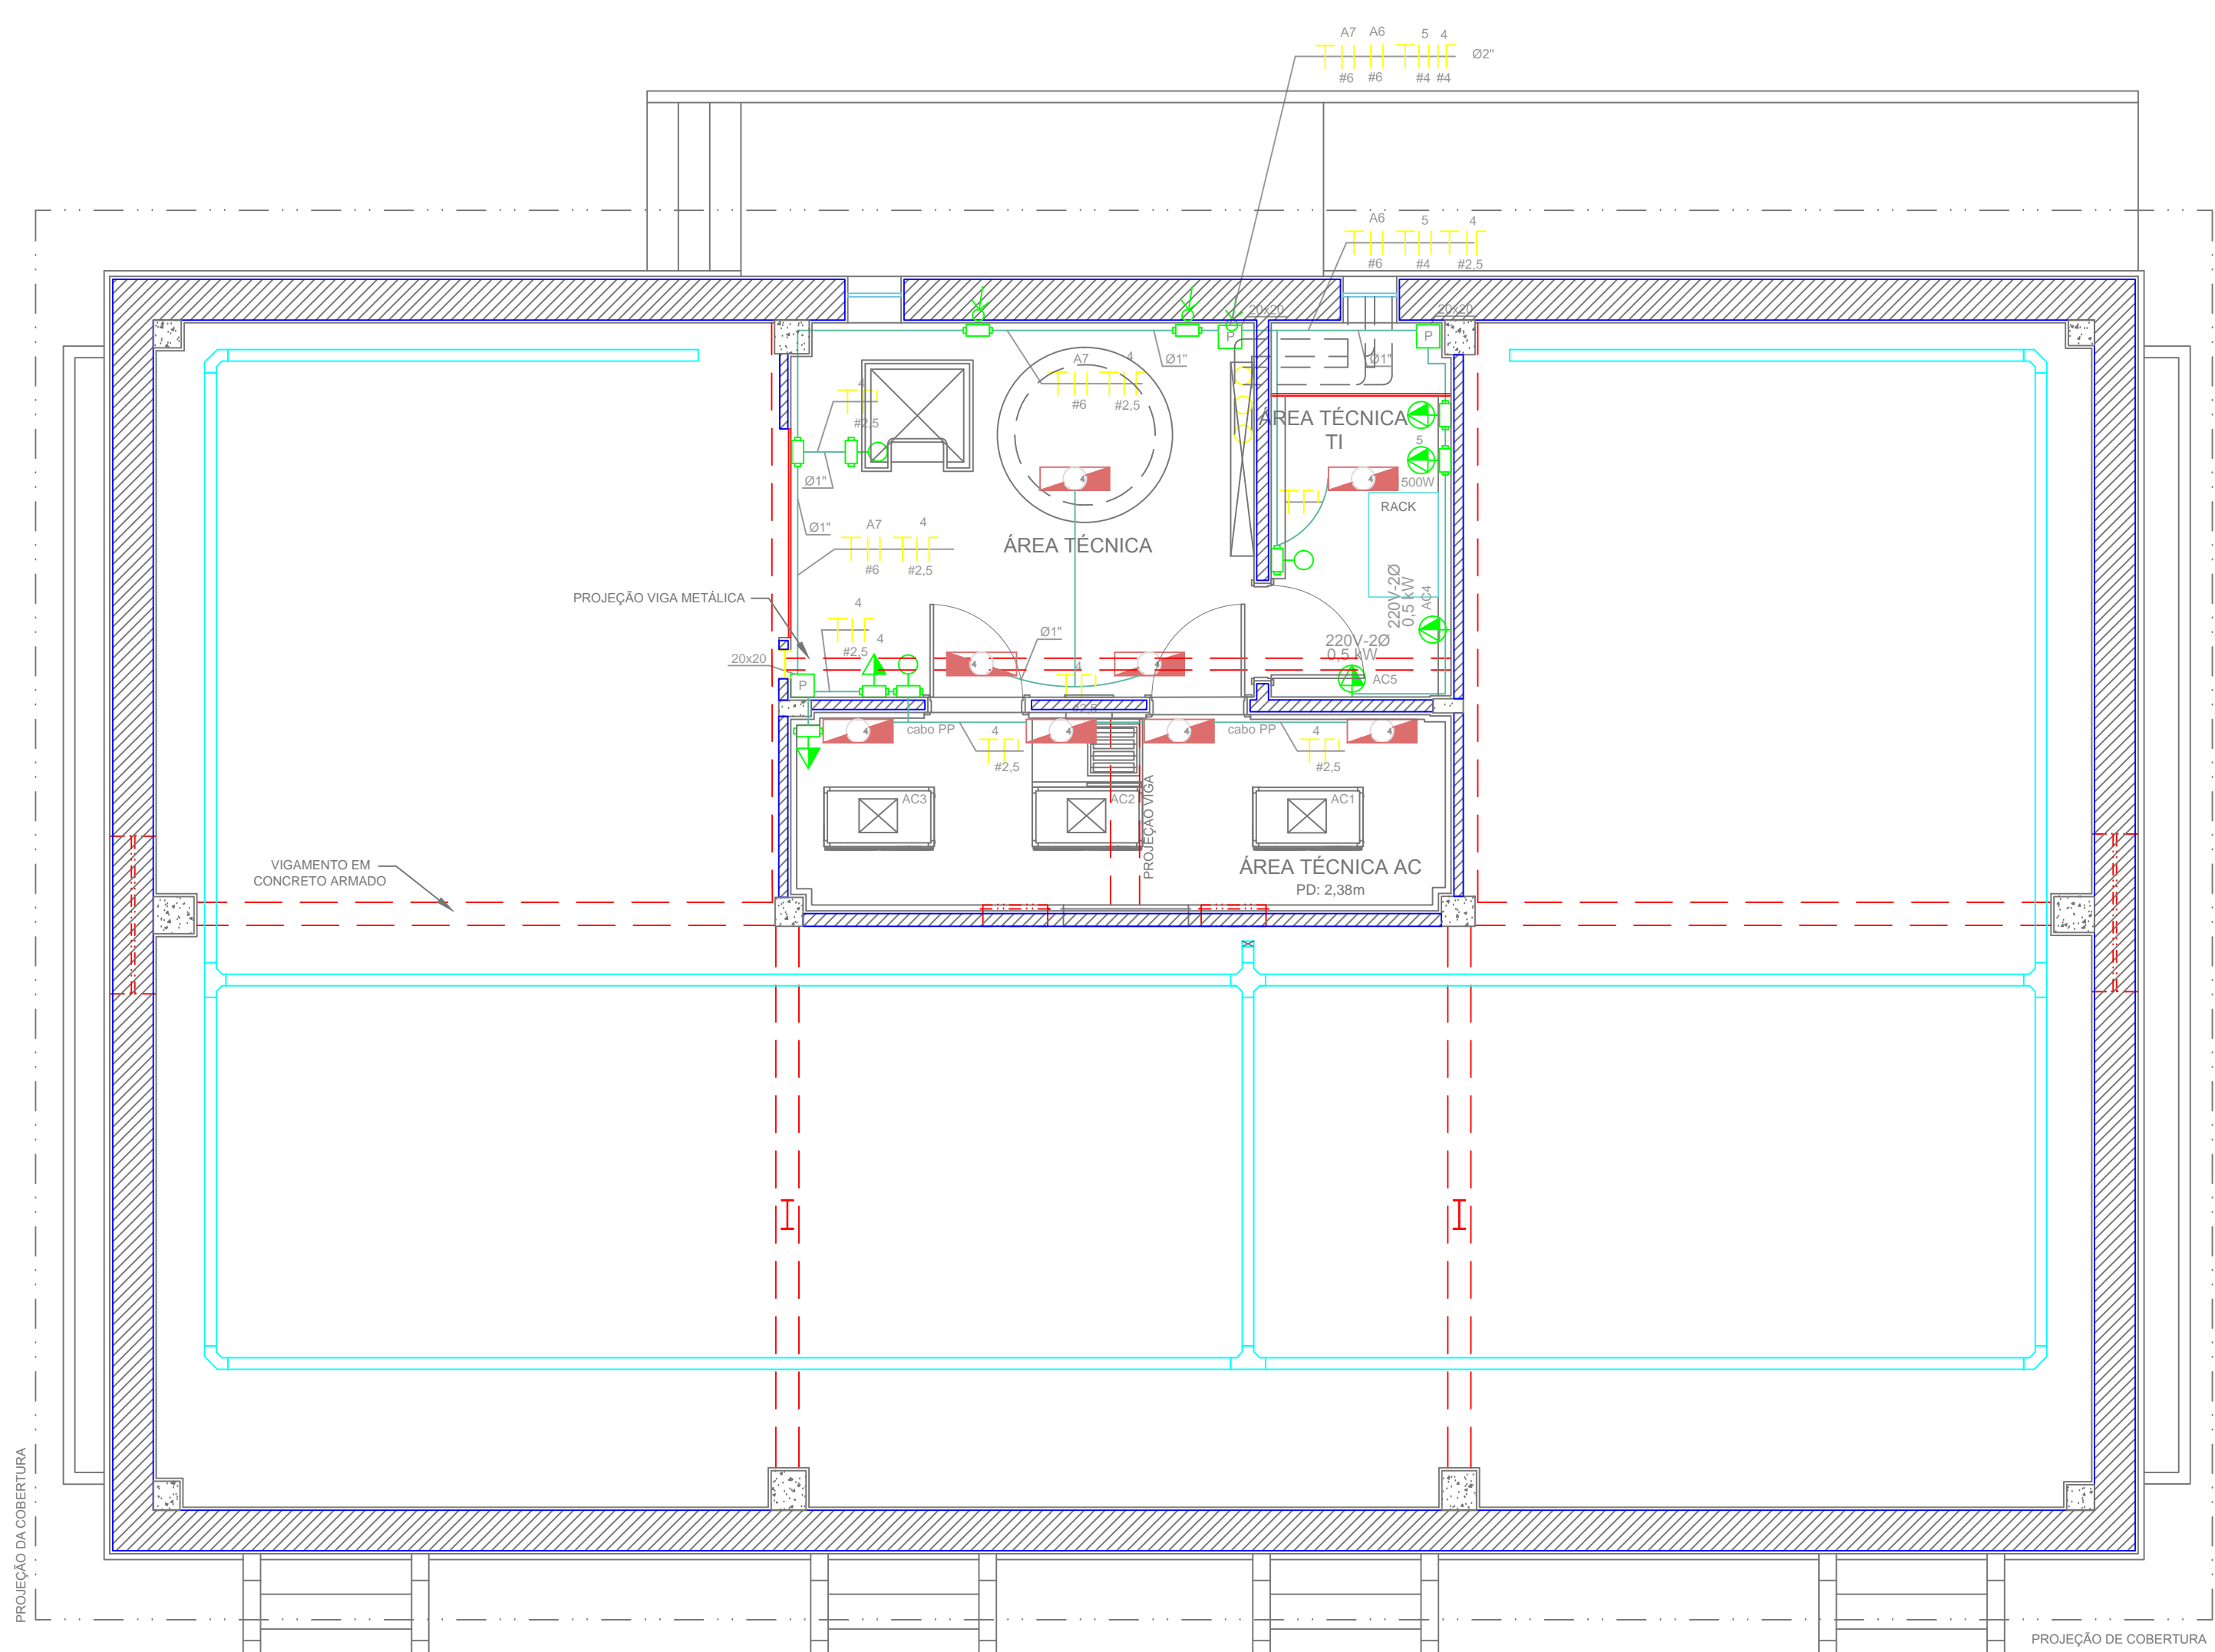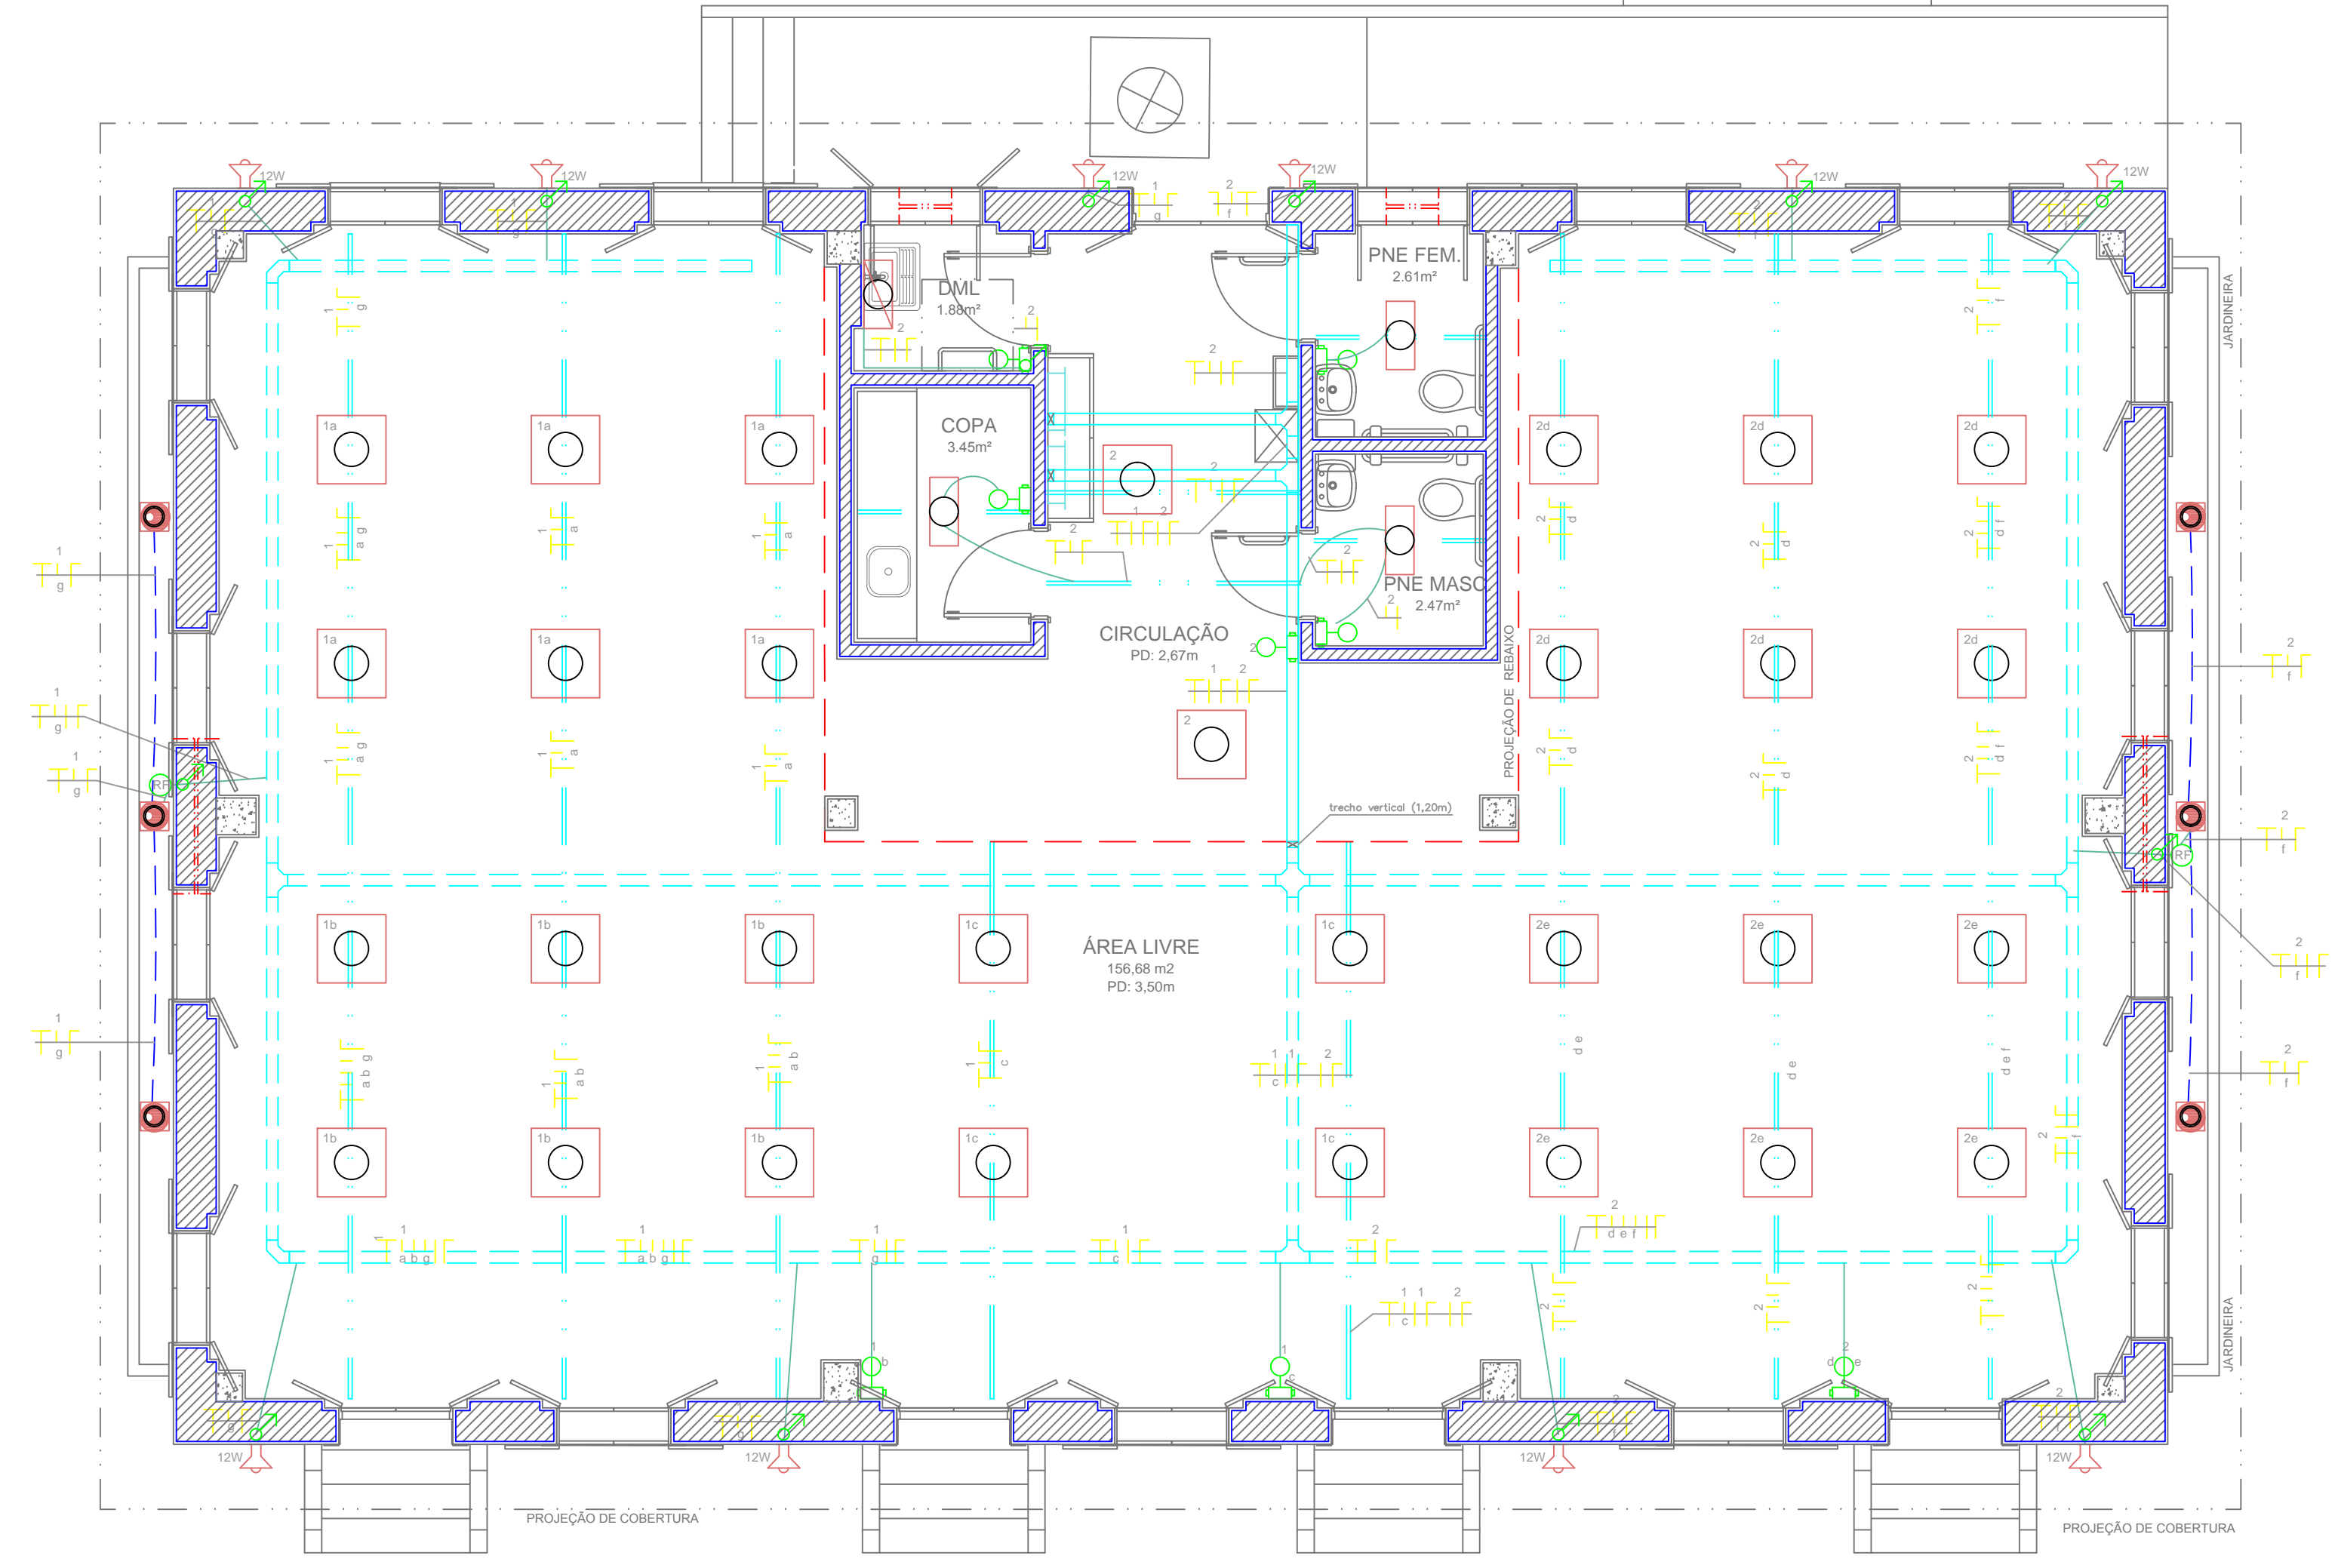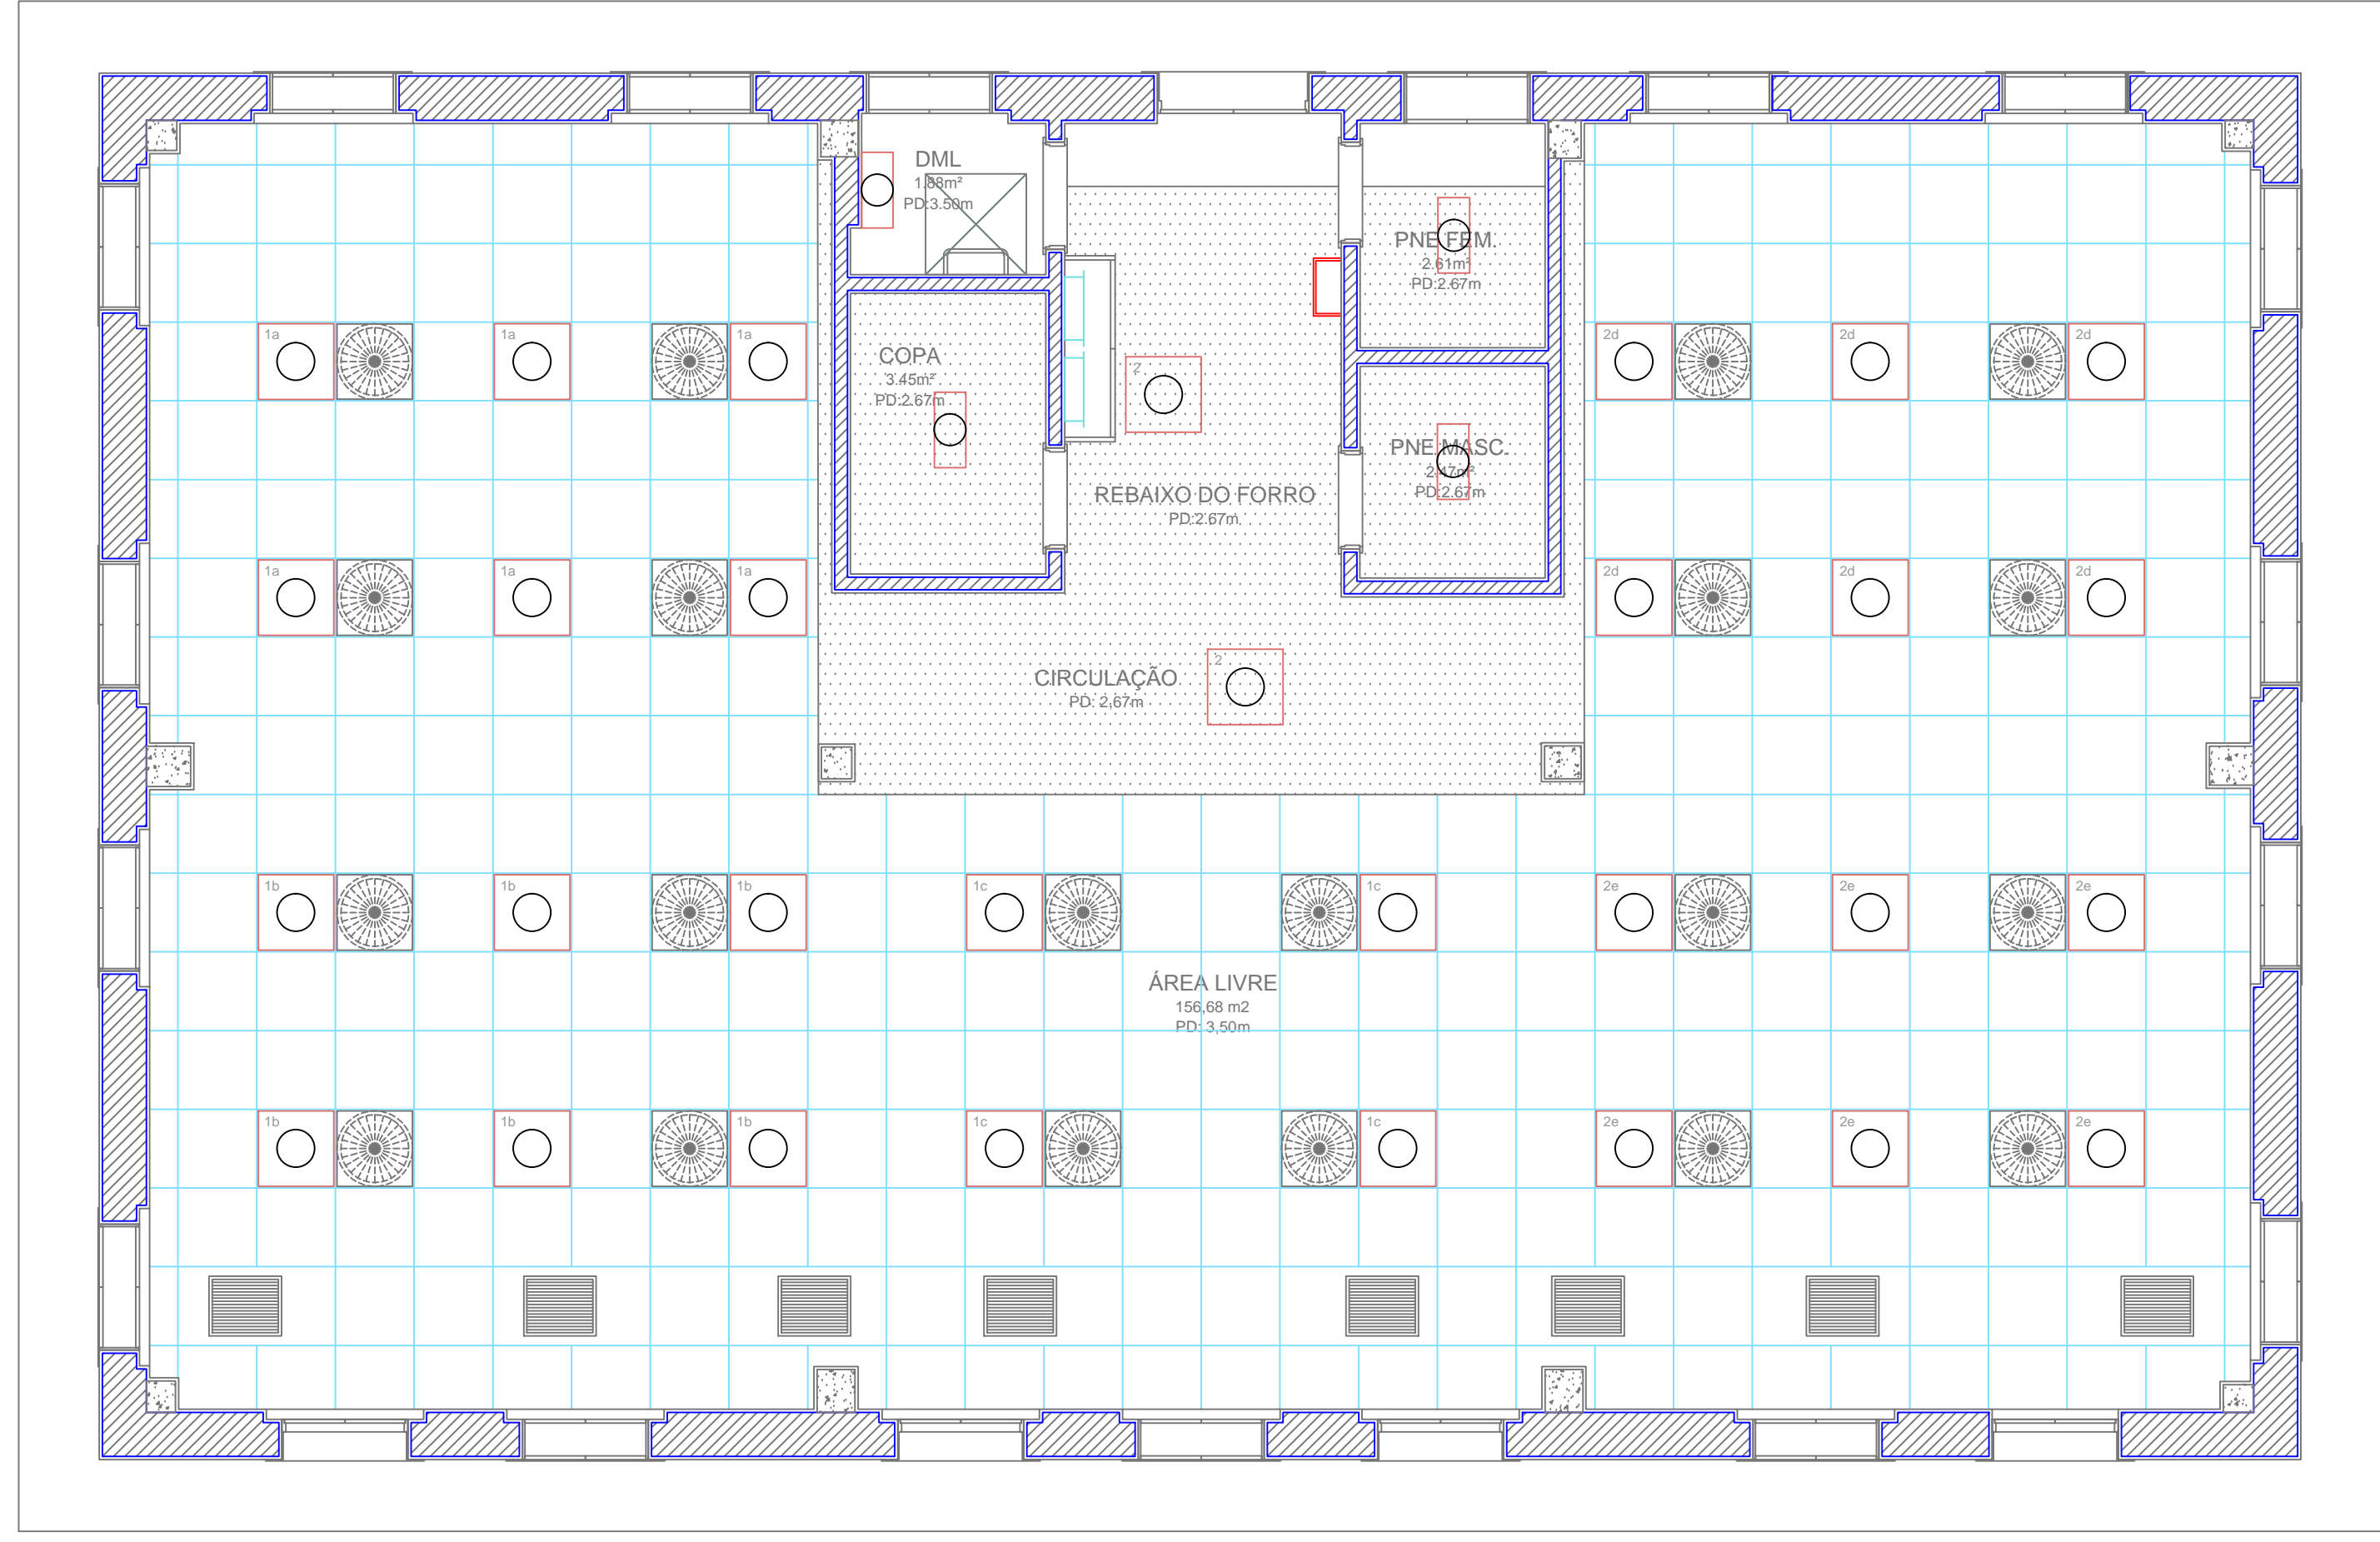
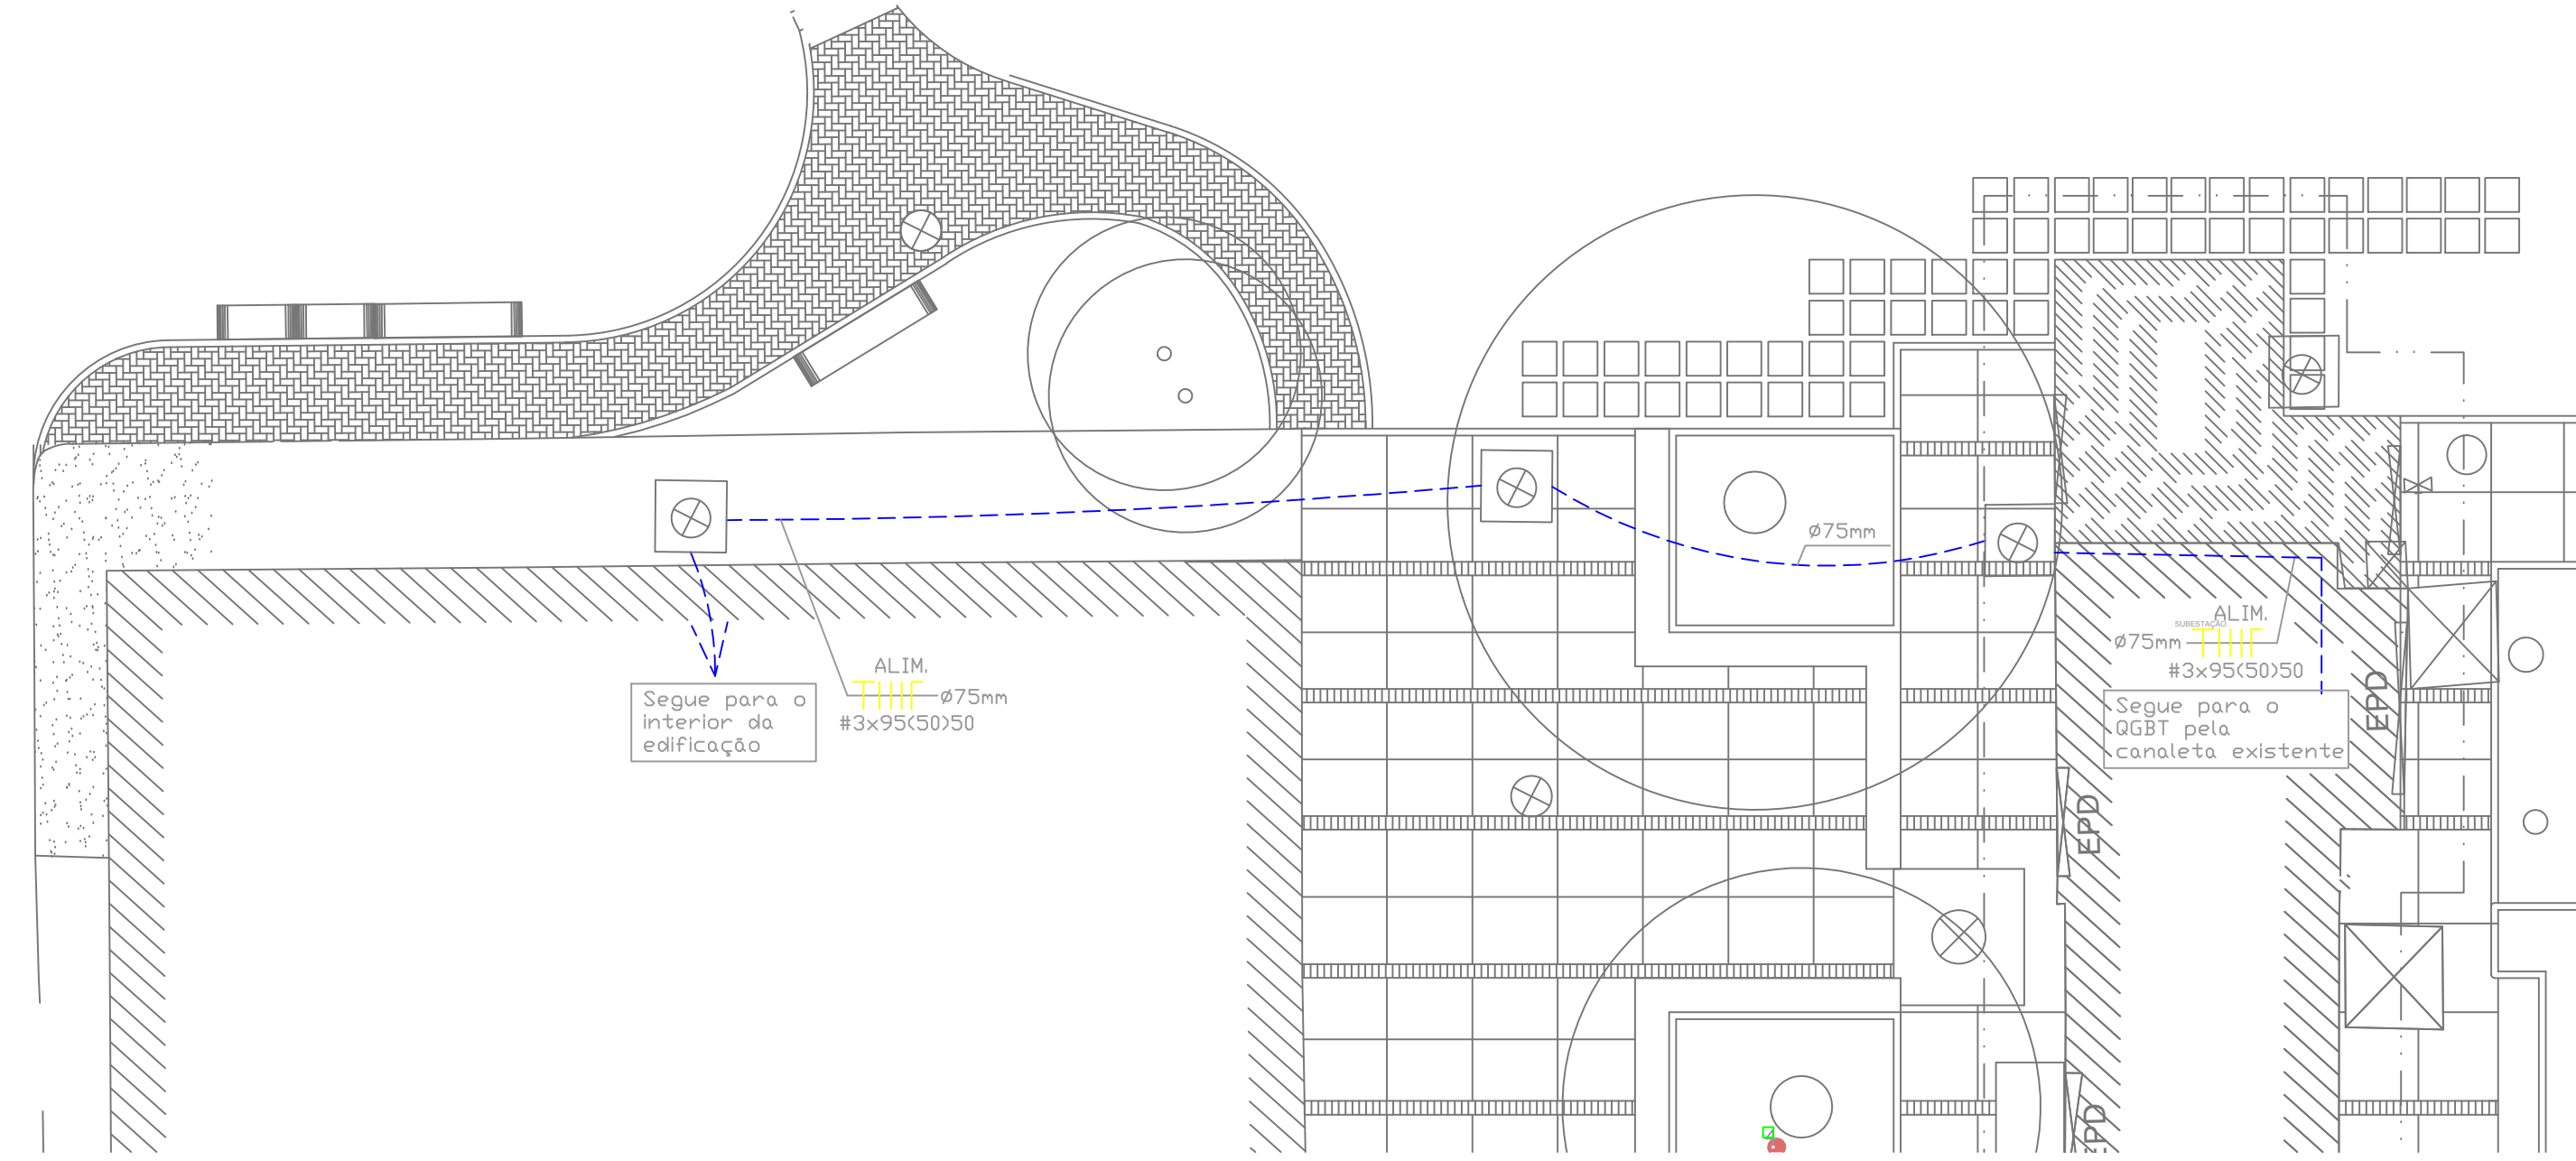


C	AS BUILT	BERNARDO	AVILON	11/01/2017
B	INCLUSÃO TOMADAS INTERNAS	CARLOS THADEU	CARLOS THADEU	11/07/2016
A	EMISSION INICIAL	CARLOS THADEU	CARLOS THADEU	10/10/2013
EMR	DESCRIÇÃO	REVISADO POR	RESP. TÉCNICO	DATA
CONSTRUTOR ENGENHARIA E CONSULTORIA LTDA				
Estrada de Jacarepaguá 7.460, sala 118, Freguesia - Jacarepaguá				
Rio de Janeiro - RJ, CEP 22795-003				
Telefone: (21) 116-8008				
Email: construtor@construtorsempenharia.com.br				
Responsável Técnico: Engº Maurício de Castro Coelho - CREA/RJ 185311/08				
ADMINISTRAÇÃO DO IPEC				
Ministério da Saúde				
FICHA DE IDENTIFICAÇÃO DO PROJETO				
PROJETO	REFORMA	LOCAL	EDIFICAÇÃO	
030	MANGUINHOS	2013.019	2013.10.09.01	
PROJETO DE ILUMINAÇÃO E TOMADAS				
ELETTRICA / Baixa Tensão				
AS BUILT				
PROJETO DE ILUMINAÇÃO E TOMADAS				
COORDENADOR DO PROJETO				
CRISTINA OLIVEIRA				
RESPONSÁVEL TÉCNICO				
MAURÍCIO COELHO				
DATA				
10/10/2013				
INDICADAS				
ELE-001				