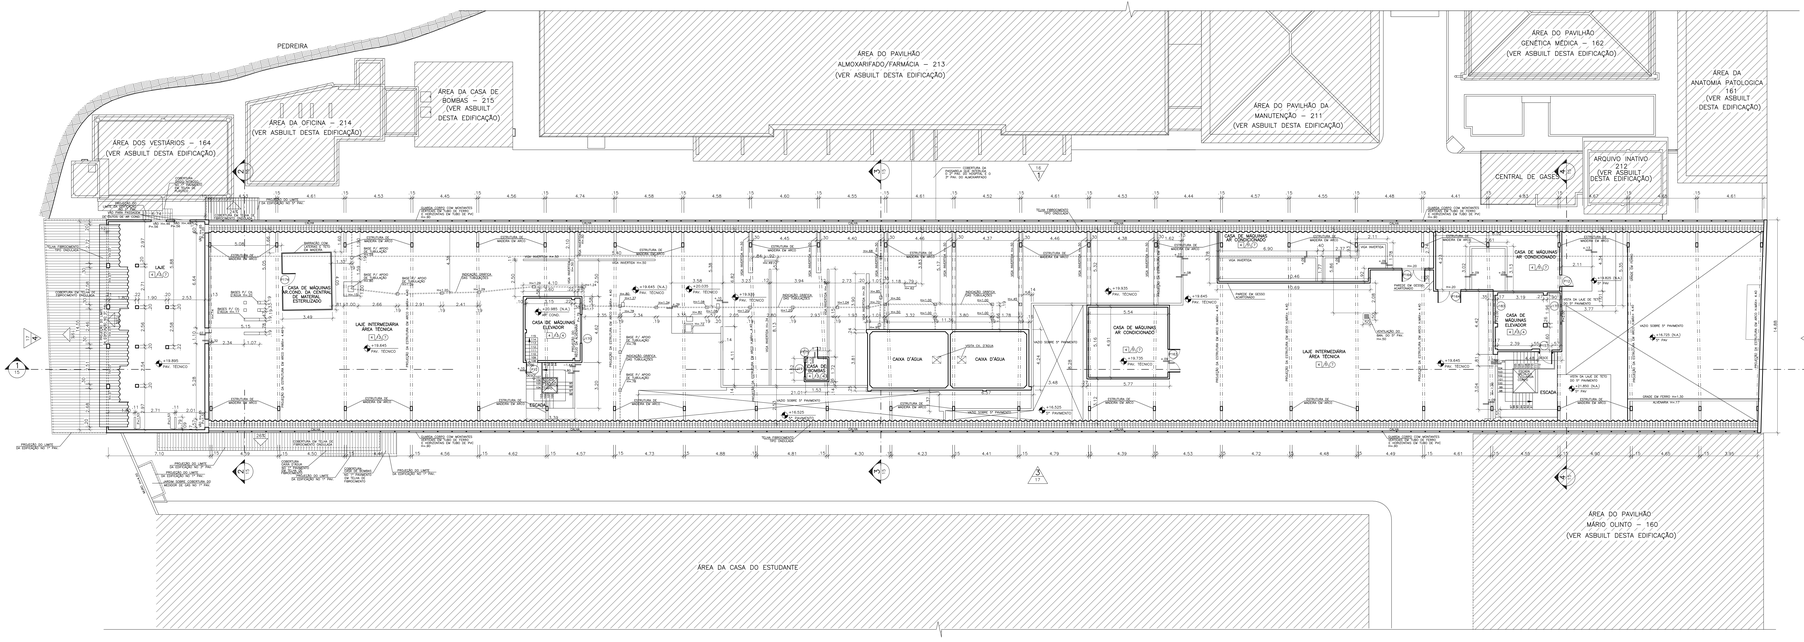

1 PLANTA BAIXA PAVIMENTO TÉCNICO
ESCALA 1/100

LEGENDA

QUADRO DE ESQUADRIAS

PORTAS

P-01	80 x 2.10 FOLHA DE MADEIRA	P-02	80 x 2.10 FOLHA DE MADEIRA COM BASCULANTE 80 x 0.30	P-04	90 x 2.10 FOLHA DE MADEIRA COM BASCULANTE 90 x 0.30
P-05	120 x 2.10 FOLHA DE MADEIRA COM BASCULANTE 120 x 0.30	P-06	80 x 2.20 FOLHA DE MADEIRA		

JANELAS

J-01	2.00 x 1.20 PEITORIL = 1.00 4 MEIAS FIXAS = 50 x 20 4 MEIAS MÓVEIS = 50 x 20 4 MEIAS PRIV. = 38 x 20	J-02	2.00 x 1.20 PEITORIL = 1.00 4 MEIAS BASCULANTES = 50 x 20	J-03	2.00 x 1.20 PEITORIL = 1.00 4 MEIAS BASCULANTES = 50 x 20

OBSERVAÇÃO :

VER ESPECIFICAÇÕES DOS MATERIAIS DAS PORTAS E JANELAS NO MAPA DE ESQUADRIAS PRANCHAS E ARQUIVOS MAGNÉTICOS (DWG) A1312158A E A1312158A

ESPECIFICAÇÃO DE MATERIAIS

	PISO		PAREDE		TETO
1	PISO DE ALTA RESISTÊNCIA TIPO ACIMILUX	1	PINTURA ACRÍLICA	1	LAMBRI METÁLICO
2	CARPETE	2	AZULEJO .15 x .15	2	REBAIXO EM GESSO
3	PEDRA PORTUGUESA	3	LAMBRIZ MELAMÍNICO	3	LAMBRI MADEIRA
4	CIMENTADO ASPERO	4	CARPETE	4	LAJE COM PINTURA
5	GRANITO E MARMORE	5	PINTURA PVA	5	REVESTIMENTO EM PLACAS DE AÇO
6	CERÂMICA .15 x .15	6	PAPEL DE PAREDE (1 x .15, ACIMA PINTURA ACRÍLICA	6	REBAIXO DE MADEIRA
7	PISO VINILICO TIPO PANTLEX .20 x .20	7	REVESTIMENTO EM PLACAS DE AÇO	7	TELHA FIBROCIMENTO
8	CERÂMICA .20 x .20	8	REVESTIMENTO ACÚSTICO	8	LAJE PRÉ-MOLDADA
9	CERÂMICA .20 x .30	9	AZULEJO .20 x .45	9	FORRO EM PLACAS REMOVEIS
10	CERÂMICA .15 x .30	10	AZULEJO .20 x .20		
11	CERÂMICA HEXAGONAL .10 X .10	11	AZULEJO .10x.10 ATÉ 1.50, ACIMA PINTURA ACRÍLICA		
12	CERÂMICA .15 x .20	12	EMBOÇO		
13	CERÂMICA .10 x .20	13	REVESTIMENTO EM REGUAS DE MADEIRA		
14	PASTILHA HEXAGONAL .03 X .03	14	AZULEJO .10x.10 ATÉ 2.25, ACIMA PINTURA ACRÍLICA		
15	MANTA VINILICA TIPO PAVILFLOR	15	AZULEJO .10x.10 ATÉ 2.10, ACIMA PINTURA ACRÍLICA		
16	CERÂMICA .40 x .40	16	AZULEJO .10x.10 ATÉ 1.80, ACIMA PINTURA ACRÍLICA		
17	CERÂMICA .07 x .15	17	AZULEJO .10x.10 ATÉ 1.65, ACIMA PINTURA ACRÍLICA		
18	CERÂMICA .30 x .30	18	AZULEJO .10x.10 ATÉ 1.50, ACIMA PINTURA ACRÍLICA		
19	CERÂMICA .03 x .40	19	AZULEJO .20x.20 ATÉ 1.40 + FAIXA DECORATIVA .10 + AZULEJO .20x.20		
20	PISO EMBORRACHADO TIPO PLURIGOM	20	CERÂMICA .10x.40 ATÉ 1.50 + FAIXA .33x.11 ACIMA PINTURA ACRÍLICA		

ATENÇÃO :

O LEVANTAMENTO SÓ LEVA EM CONSIDERAÇÃO AS COTAS INTERNAS DOS COMPARTIMENTOS. AS ALVENARIAS INTERNAS RESULTANTES NÃO CORRESPONDEM NECESSARIAMENTE A SUA ESPESSURA REAL.
PARA A ESPESSURA REAL DAS ALVENARIAS, SE NECESSÁRIO, DEVERÁ SE PROCEDER VERIFICAÇÃO NO LOCAL.

Nº	EMISSÃO INICIAL	CLEYSON	MAURICIO	ARCHIVIS	07/07/2004
EMIS.	DESCRIÇÃO	DES.	RESP.	FIRMA	DATA

Ministério da Saúde
DIRAD / Coordenação de Engenharia
Fundação Oswaldo Cruz

NUMERO DO PREDIO: 1.31
NOME DO PREDIO: HOSPITAL DO IFF
TIPO DE PROJETO / SUB-TIPO DE PROJETO: ARQUITETURA
FASE DO PROJETO: AS-BUILT
GRUPO / SETOR: CADASTRO / EDIFICAÇÃO
TITULO DO DESENHO: PLANTA BAIXA PAVIMENTO TÉCNICO
ESCALA: 1/100
DATA: 10/01/2005
DESENHISTA: CLEYSON
RESPONSAVEL TECNICO: MAURICIO BASTOS
VISTO

NOME DO ARQUIVO MAGNÉTICO: A1312134.DWG
DESENHO: 2004-13-3-01