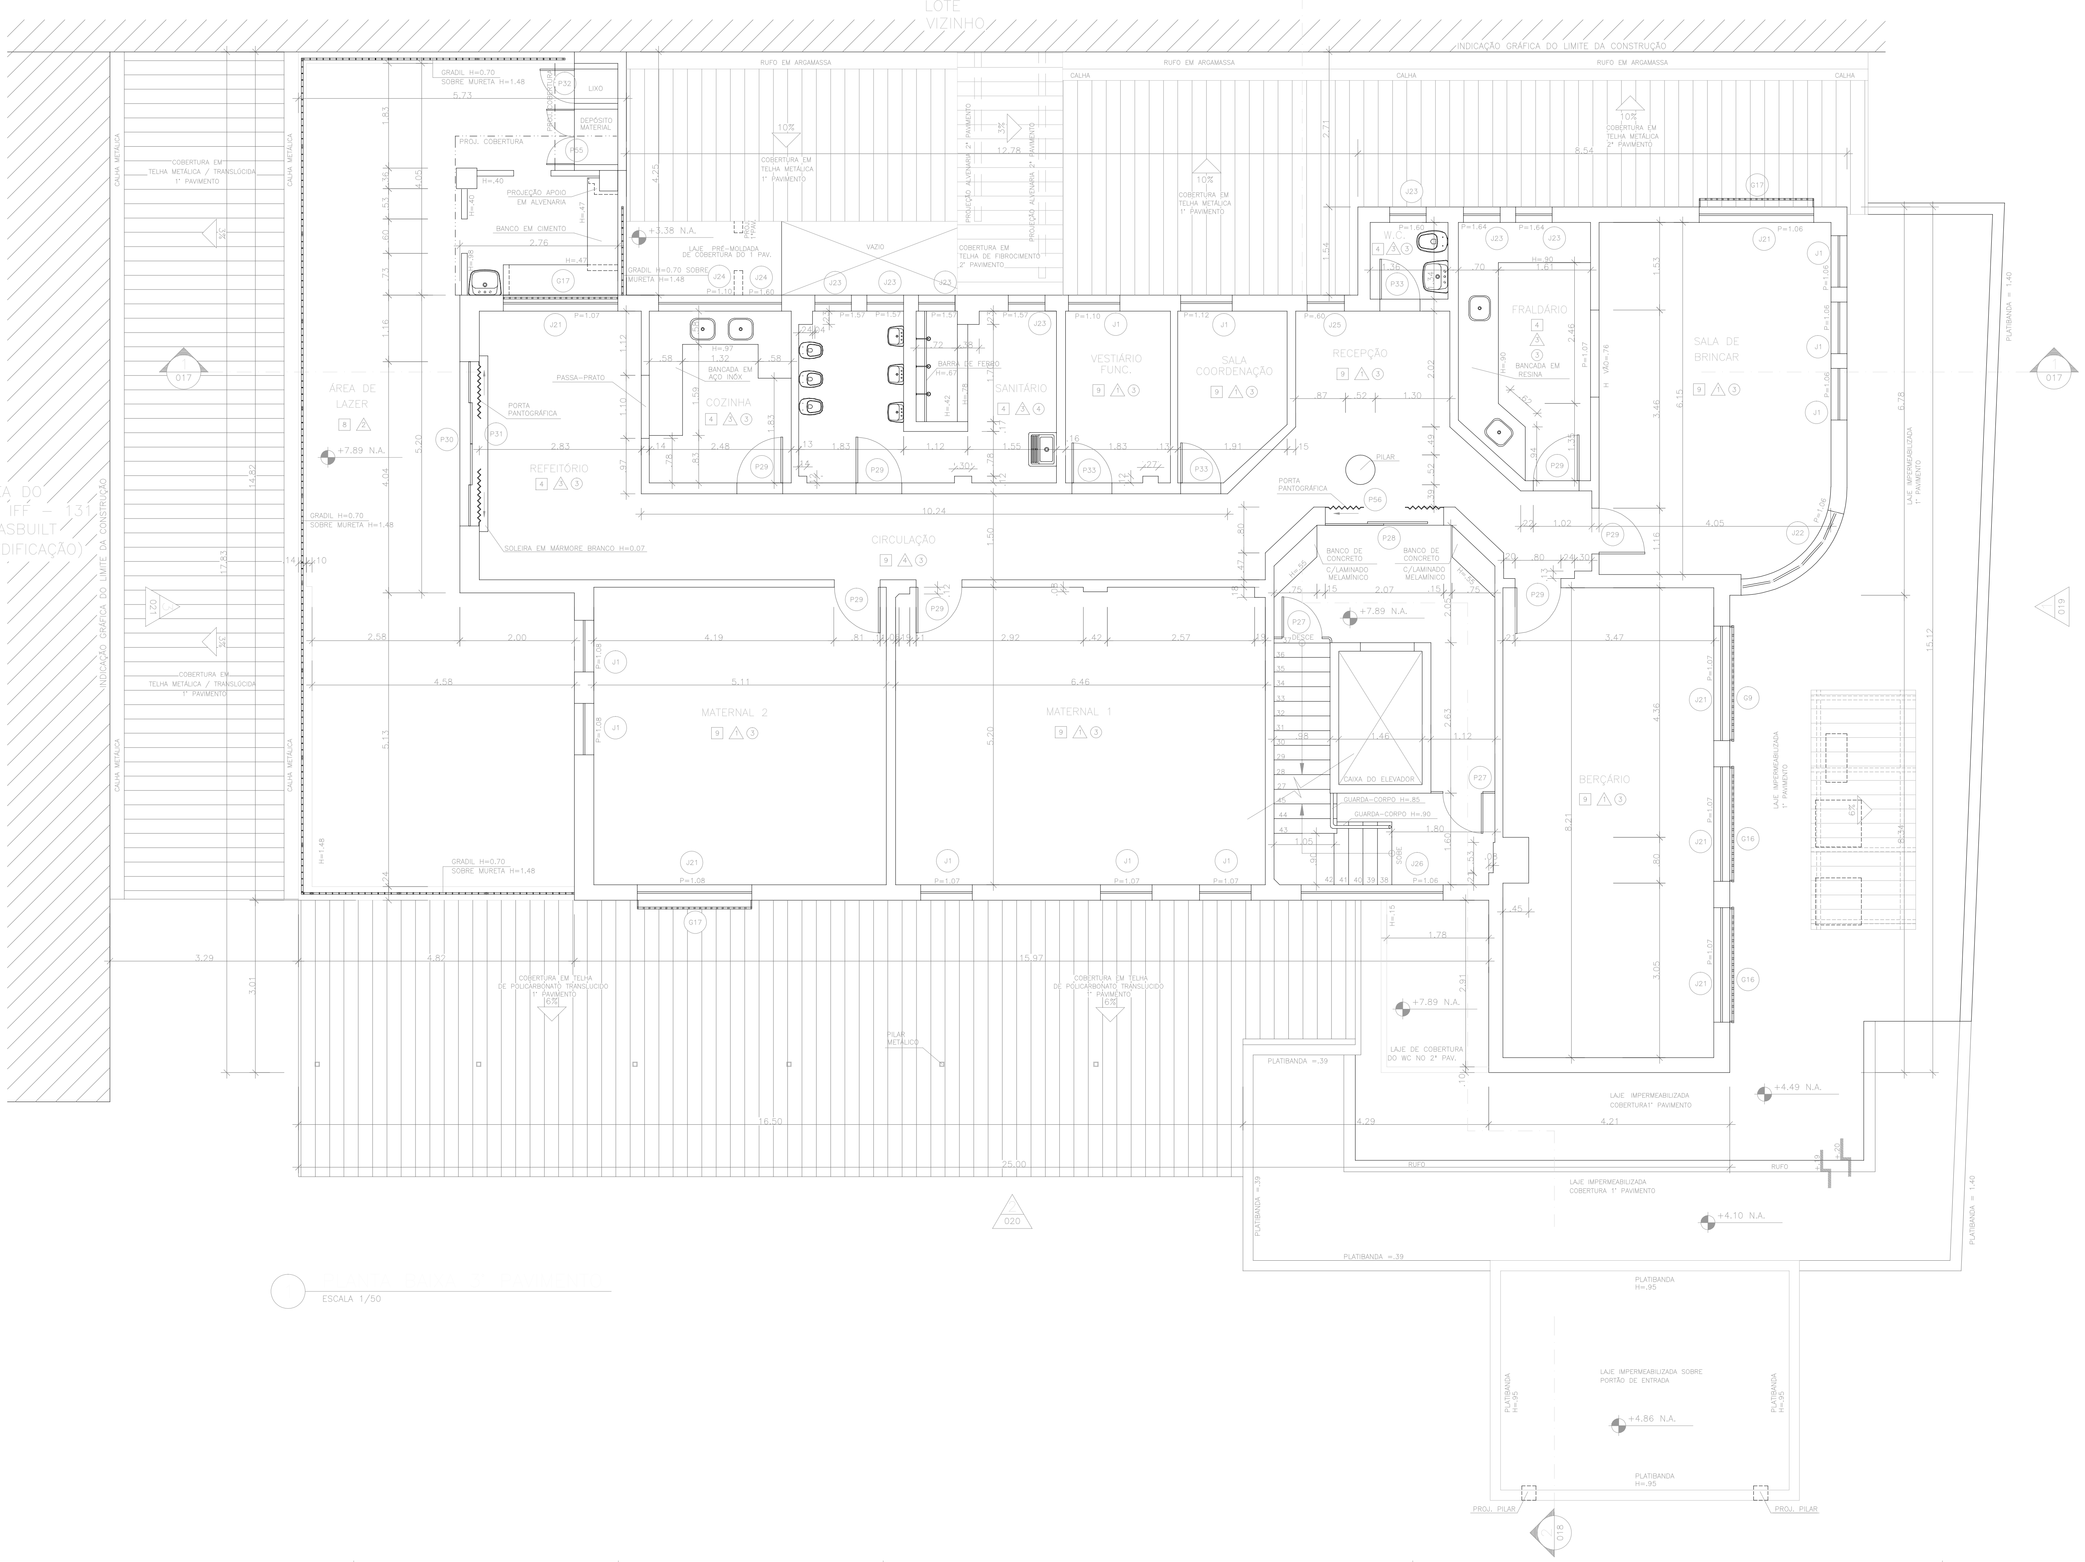

LEGENDA

QUADRO DE ESQUADRIAS

PORTAS

P1	1.40 X 2.60 2FLS DE ABRIR + 1FO + 2.74 1 BANDEIRA FIXA +1.80 x .44	P10	.70 x 2.10 1 FOLHA DE ABRIR	P19	.90 x 2.10 1 FOLHA DE ABRIR	P28	.80 X 2.02 FOLHA DE ABRIR (.80 x 1.20) VENEZIANA FIXA (.80 x 0.82)
P2	1.30 x 2.18 2 FLS DE ABRIR +1.65 x 2.18	P11	.80 x 2.10 1 FOLHA DE ABRIR	P20	2.82 X 3.00 2 FLS DE CORRER +.75 x 3.00 1 FIO FIXO +.84 x 2.09	P29	.65 x 2.00 1 FOLHA DE ABRIR
P3	.99 x 2.60 1 FOLHA DE ABRIR	P12	.70 x 1.90 1 FOLHA DE ABRIR	P21	2.87 x 2.00 2 FLS DE CORRER	P30	.90 x 2.00 1 FOLHA DE ABRIR
P4	1.20 x .40 BASCULANTE +.40 x 2.10 FIXA +.40 x 2.10 BASCULANTE +.40 x 2.10	P13	1.39 x 2.13 2 FLS DE ABRIR +.695 x 2.09	P22	.60 x 1.98 1 FOLHA DE ABRIR	P31	.65 x 1.88 1 FOLHA DE ABRIR
P5	.98 x 2.60 1 FOLHA DE ABRIR	P14	1.62 x 2.08 2FLS DE ABRIR +.81 x 2.08	P23	.70 x 2.10 1 FOLHA DE ABRIR	P32	.87 x 2.10 1 FOLHA DE ABRIR S/ VIDRO +0.65 x 0.82
P6	.90 x 2.67 1 FOLHA DE ABRIR	P15	.78 x 2.01 1 FOLHA DE ABRIR	P24	.87 x 2.08 1 FOLHA DE ABRIR	P33	.87 x 2.08 1 FOLHA DE ABRIR S/ VIDRO +0.65 x 0.82
P7	1.46 x 2.09 FOLHA DE ABRIR +.80 x 2.10 FIXA +.66 x 2.10	P16	.60 x 2.10 1 FOLHA DE ABRIR	P25	.58 x 1.77 FOLHA DE ABRIR FIXA +.58 x 0.82	P34	3.45 x 1.33 2 FLS DE ABRIR +1.725 x 1.32 1 BANDEIRA FIXA
P8	.94 x 2.60 1 FOLHA DE ABRIR	P17	.84 x 2.10 1 FOLHA DE CORRER	P26	.85x 2.14 1 FOLHA DE CORRER	P35	1.43 x 2.15 FOLHA DE ABRIR
P9	.60 x 2.10 1 FOLHA DE ABRIR	P18	1.20 x 2.28 2 FOLHAS DE CORRER	P27	.80 x 2.00 1 FOLHA DE ABRIR	P36	1.83 x 2.00 2 FLS DE ABRIR +.70 x 2.10 GRELHA DE VENTILAÇÃO.20 x .27

JANELAS

J1	.90 x 1.51 3 MOD. BASCULAR +.30 X .503	J11	1.00 x .59 2 MOD. FIXO +.30 X .59	J21	.64 X 9.00 2 MOD. BASCULA +.64 X .50 7 MOD. FIXO +.64 X .50	J31	.97 x 1.50 2 MOD. FIXO
J2	1.15 x .49 BASCULANTE +.24 X 1.29	J12	1.90 x .35 2 MOD. FIXO + VENEZIANA	J22	2.15 x .39 2 MOD. BASCULA +.39 x .39 2 MOD. DE CORRER +.505 x .39	J32	2.9 x 1.450 2 MOD. BASCULA +.30 X .50 2 MOD. FIXO +.730 X .50
J3	1.50 x 0.43 2 MOD. FIXO +.47 x 1.06 FIXO +.94 X .43	J13	1.60 x 1.04 2 MOD. BASCULA +.795 X 0.80 2 MOD. FIXO +.795 X 0.42	J23	1.87 x 1.04 2 MOD. BASCULA +.795 X 0.80 2 MOD. FIXO +.795 X 0.42	J33	1.50 x 1.40 2 MOD. FIXO

GRADIS

G1	1.10 x 1.70	G6	2.20 x 1.70	G11	1.30 x 1.34	G16	2.00 x 1.00
G2	1.00 x 1.60	G7	2.00 x 1.34 1 VÃO AR COND.=.65x.45	G12	4.90 x 1.34	G17	2.00 x .80
G3	1.20 x 1.40	G8	1.10 x 1.70 1 VÃO AR COND.=.87x.58	G13	1.08 x 1.34	G18	1.10 x 1.70
G4	2.00 x 1.51	G9	2.00 x 1.00 VÃO AR COND.=.80x.50	G14	4.32 x 1.34		
G5	.98 x 1.70	G10	.70 x .51	G15	.70 x 1.34		

OBSERVAÇÃO:

– VER ESPECIFICAÇÕES DOS MATERIAIS DAS PORTAS E JANELAS NO MAPA DE ESQUADRIAS PRANCHA E ARQUIVO MAGNÉTICO (DWG) A1602Z3A.

ESPECIFICAÇÃO DE MATERIAIS

PISO	PAREDE	TETO
1 GRANITO POLIDO	A REVESTIMENTO EM PINTURA ACRÍLICA	1 LAMBRI METÁLICO
2 PEDRA PORTUGUESA	A REVESTIMENTO EM PINTURA PVA	2 COBERTURA TRANSLÚCIDA EM POLICARBONATO
3 PISO PAVIFLOR .30 x .30	A REVESTIMENTO EM CERÂMICA .15x.15	3 LAJE COM PINTURA
4 PISO CERÂMICO .20 x .20	A REVESTIMENTO EM LAMINADO MELAMÍNICO	4 REBAIXO EM GESSO
5 PISO DE ALTA RESISTÊNCIA DO TIPO KORODUR	A REVESTIMENTO EM PINTURA ACRÍLICA C/ RODAPÉ .12	5 TELHA METÁLICA
6 PISO CERÂMICO .36 x .36	A REVESTIMENTO EM CERÂMICA .15x.15m ATÉ 1.66m APÓS PINTURA ACRÍLICA ATÉ O TETO	6 LA DE VIDRO
7 PISO VINÍLICO TIPO PAVIFLOR S/ MEDIDA	A REVESTIMENTO EM PINTURA ACRÍLICA C/ RODAPÉ (H=.45) DE AZULEJO (.15x.15)	7 TELHA FIBROCIMENTO
8 PISO CERÂMICO .30 x .30	A ALVENARIA REVESTIDA C/ EUCATEX EM MADEIRA	
9 PISO VINÍLICO PAVIFLEX .30 x .30		
10 PISO LADRILHO HIDRÁULICO		
11 PISO EM TACO DE MADEIRA		
12 PISO BORR. VINÍLICO PAVIFLEX COM BORDA DE 4 PLACAS .30 x .30m		
13 PISO EM LAMINADO MELAMÍNICO		
14 PISO ELEVADO EM LAMINADO MELAMÍNICO		
15 POURSOMA		
16 CIMENTADO LISO		

ATENÇÃO !!!

O LEVANTAMENTO SÓ LEVA EM CONSIDERAÇÃO AS COTAS INTERNAS DOS COMPARTIMENTOS. AS ALVENARIAS INTERNAS RESULTANTES NÃO CORRESPONDEM NECESSARIAMENTE A SUA ESPESSURA REAL.
PARA A ESPESSURA REAL DAS ALVENARIAS, SE NECESSÁRIO, DEVERÁ SE PROCEDER VERIFICAÇÃO NO LOCAL.

A	EMISSÃO INICIAL	EDUARDO	MAURICIO	ARQHOS	21/10/02
EMIS	DESCRIÇÃO	DES.	RESP.	FIRMA	DATA

Ministério da Saúde
DIRAD/Coordenação de Engenharia
Fundação Oswaldo Cruz

NÚMERO DO PROJETO / NOME DA OBRA
1160 IFF 3º PAVILHÃO MÁRIO PINOTTI

TIPO DE PROJETO / SUB-TIPO DE PROJETO
ARQUITETURA

FASE DO PROJETO
AS-BUILT

OBJETIVO / SETOR
CADASTRO / EDIFICAÇÃO

TÍTULO DO DESENHO
PLANTA BAIXA 3º PAVIMENTO

ESCALA 1:50

DATA	DESENHISTA	RESPONSÁVEL TÉCNICO	VISTO
02/12/03	EDUARDO PORTO	MAURICIO BASTOS	

ARQUIVO: 02_IFF_13-REV-10-1160.DWG

CASA DE OSWALDO CRUZ