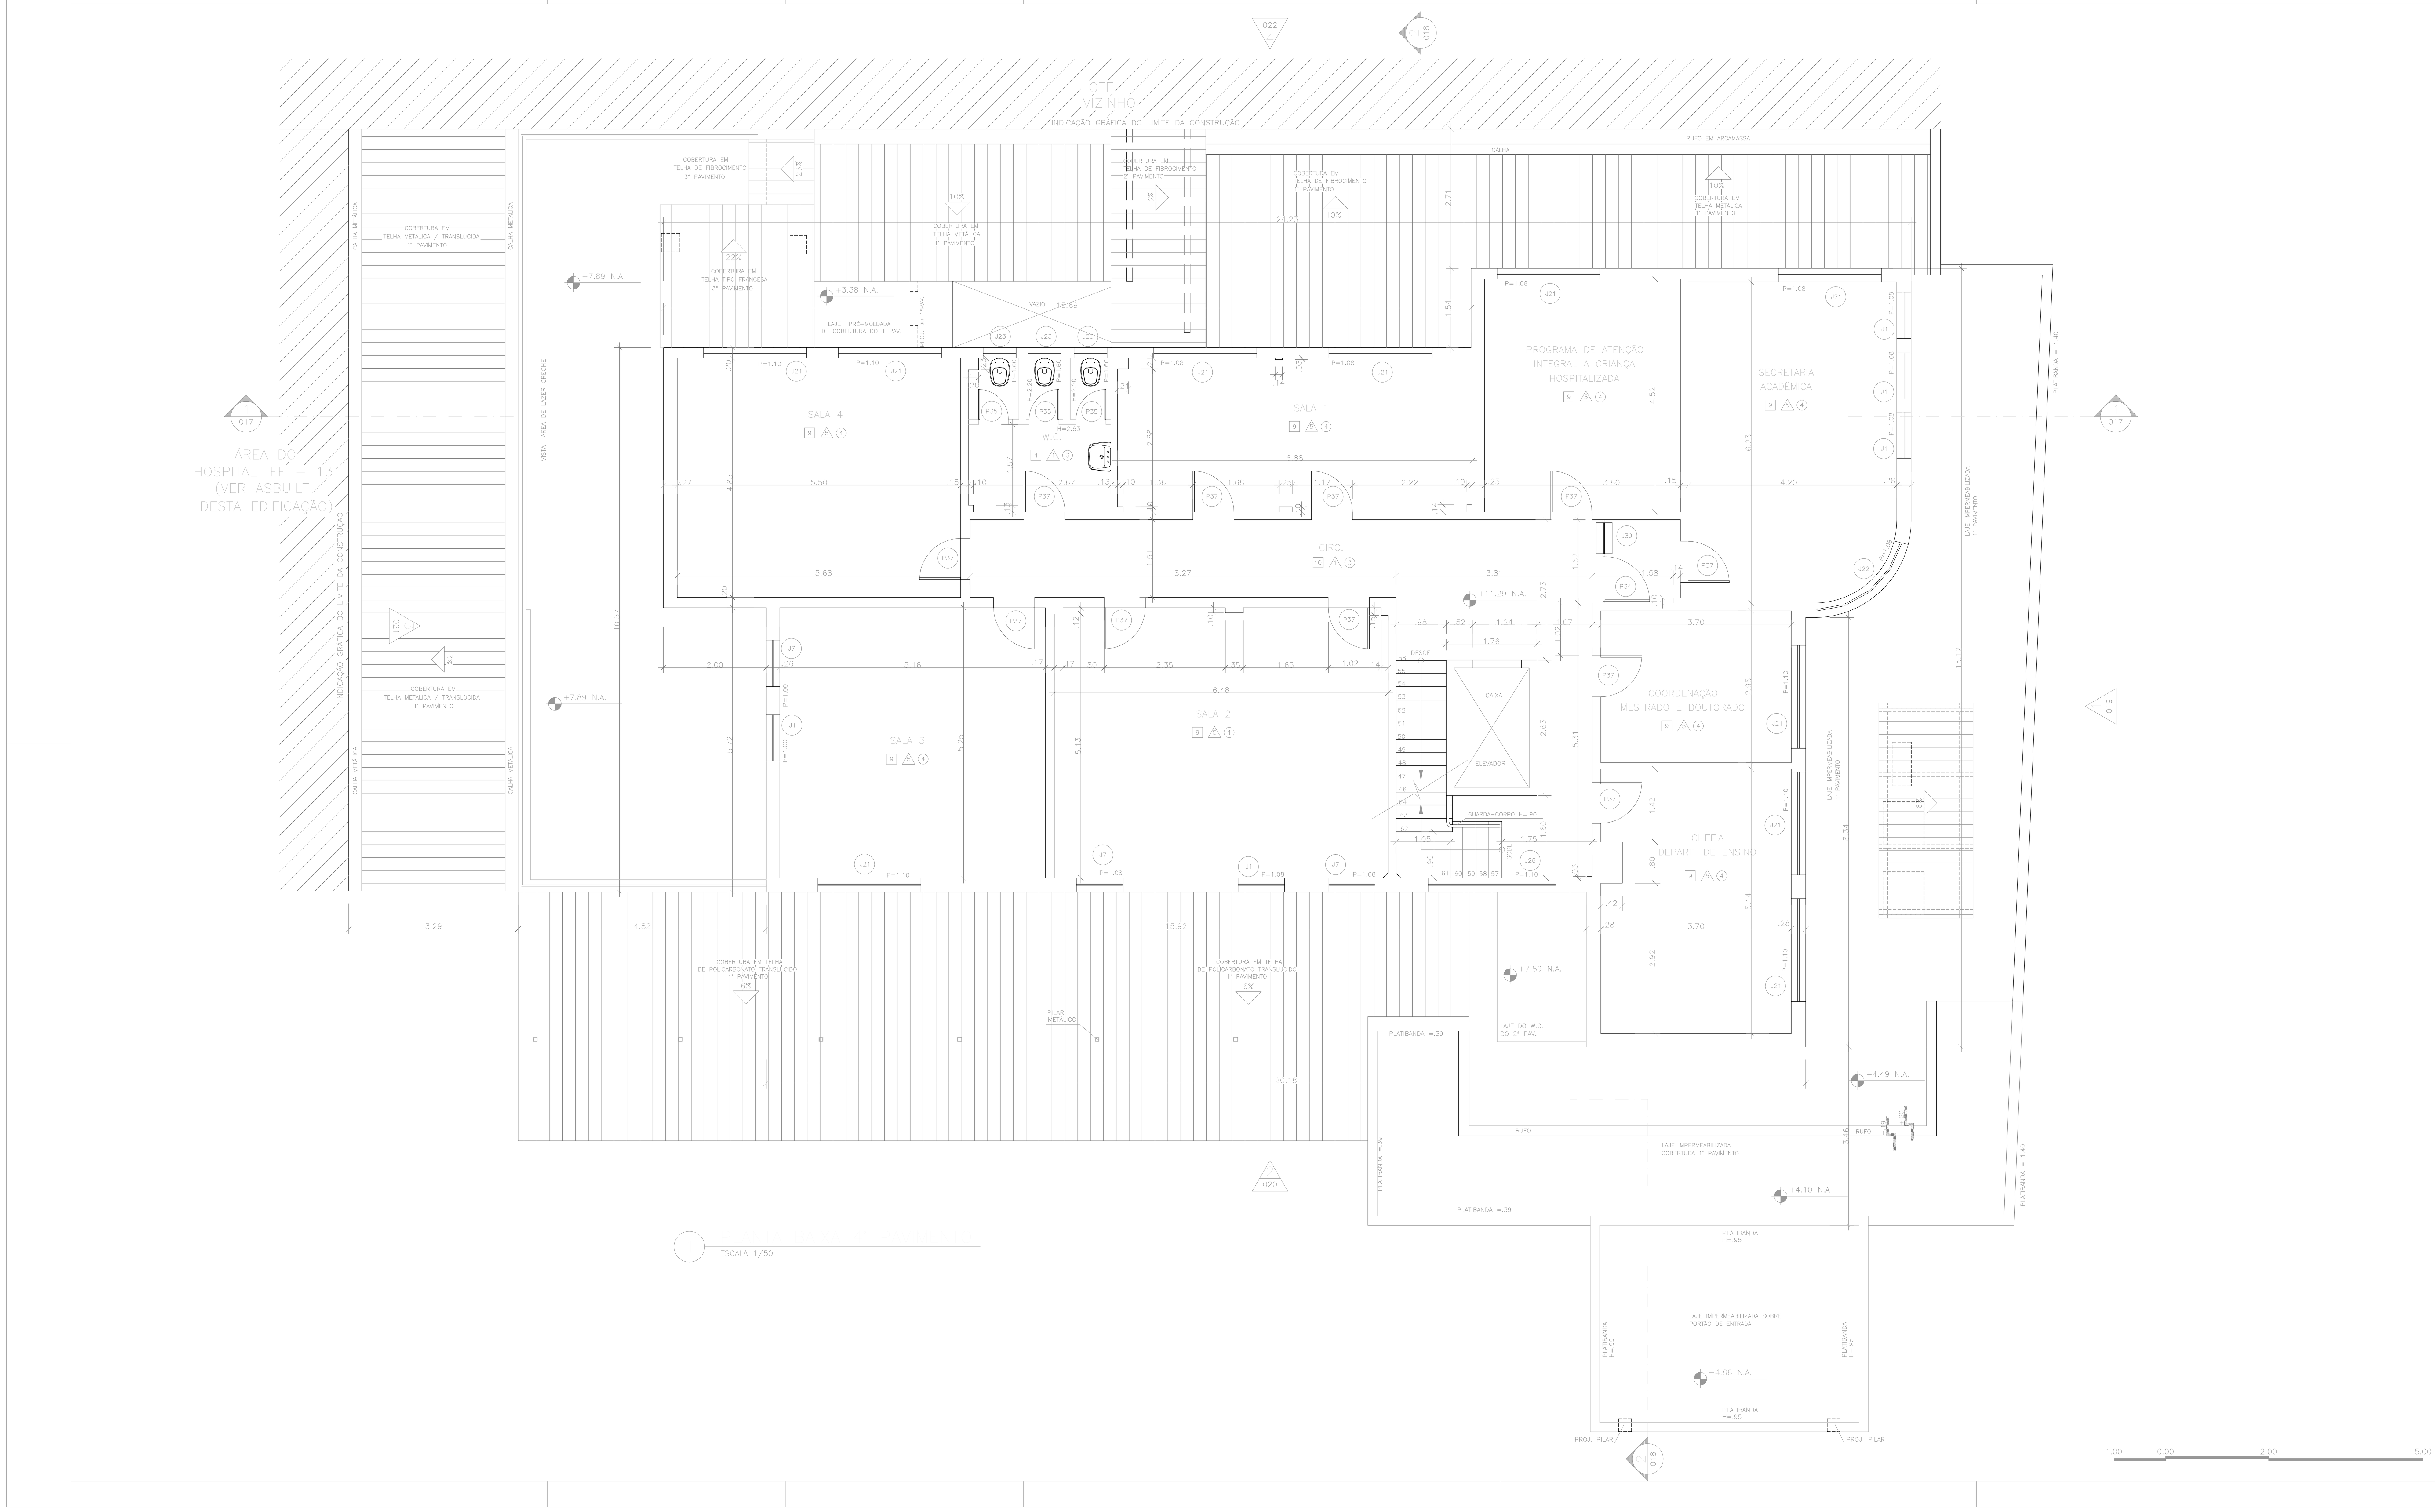

LEGENDA

QUADRO DE ESQUADRIAS

PORTAS

P1	1.40 X 2.60 2FLS DE ABRIR = .70 x 2.16 1 BANDEIRA FIXA =1.40 x .44	P15	.70 x 2.10 1FOLHA DE ABRIR	P29	.90 x 2.10 1 FOLHA DE ABRIR	P43	.80 x 2.02 1FOLHA DE ABRIR (.80 x 1.20) 1FOLHA DE ABRIR (.80 x 0.82)
P2	1.30 x 2.18 2 FLS DE ABRIR =.65 x 2.18	P16	.80 x 2.10 1FOLHA DE ABRIR	P30	2.87 x 2.00 2 FLS DE CORRER =.75 x 2.00 2 FLS FIXAS .685 x 2.00	P44	.60 x 2.00 1 FOLHA DE ABRIR
P3	.99 x 2.60 1 FOLHA DE ABRIR	P17	.70 x 1.90 1FOLHA DE ABRIR	P31	2.87 x 2.00 2 FLS DE CORRER	P45	.90 x 2.02 1 FOLHA DE ABRIR
P4	1.25 x 2.60 1FOLHA DE ABRIR =.80 x 2.10 1FOLHA DE ABRIR =.45 x 2.10 1MÓD. FIXO =1.25 x .50	P18	1.39 x 2.13 2 FLS DE ABRIR =.695 x 2.09	P32	.60 x 1.98 1 FOLHA DE ABRIR	P46	.60 x 1.88 1 FOLHA DE ABRIR
P5	.66 x 2.60 1FOLHA DE ABRIR	P19	1.62 x 2.08 2FLS DE ABRIR =.81 x 2.08	P33	.70 x 2.10 1 FOLHA DE ABRIR	P47	.87 x 2.10 1 FOLHA DE ABRIR C/ VISOR =0.65 x 0.82
P6	.90 x 2.67 1FOLHA DE ABRIR	P20	.78 x 2.01 1 FOLHA DE ABRIR	P34	.87 x 2.08 1FOLHA DE ABRIR	P48	.70 x 2.10 1 FOLHA DE ABRIR C/ VISOR =0.49 x 0.66
P7	1.66 x 2.09 1FOLHA DE ABRIR =.80 x 2.10 1FOLHA DE ABRIR =.85 x 2.10	P21	.60 x 2.10 1 FOLHA DE ABRIR	P35	.58 x 1.77 1FOLHA DE ABRIR H DO PISO= .20	P49	3.45 x 1.32 2 FLS DE ABRIR =1.725 x 1.32 H DO PISO = .10
P8	.84 X 2.07 1FOLHA DE ABRIR	P22	.84 x 2.10 1 FOLHA DE ABRIR	P36	.85x 2.14 1FOLHA DE CORRER	P50	1.43 x 2.15 1 FOLHA DE ABRIR
P9	.60 x 2.10 1FOLHA DE ABRIR	P23	1.20 x 2.28 1FOLHA DE CORRER	P37	.80 x 2.00 1FOLHA DE ABRIR	P51	1.40 x 2.10 2 FLS DE ABRIR =.70 x 2.10 1GRELHA DE VENTILAÇÃO=.20 x .37
P10	.60 x 2.10 1FOLHA DE ABRIR	P24	.74 x 2.07 1FOLHA DE ABRIR	P38	1.42 x 2.10 1FOLHA DE ABRIR (.90 x 2.05) 1FOLHA DE ABRIR (.52 x 2.05)	P52	1.90 x 1.45 1 FOLHA DE ABRIR
P11	.80 x 2.10 1FOLHA DE ABRIR	P25	.60 x 2.07 1FOLHA DE ABRIR	P39	.80x 2.00 1 FOLHA DE ABRIR C/ VISOR (.24x.40)	P53	.72 x 1.00 1 FOLHA DE ABRIR
P12	.60 x 1.80 1FOLHA DE ABRIR H DO PISO= .06	P26	.84 x 2.10 1FOLHA DE ABRIR COM VISOR =.58 x .76	P40	.80 x 1.84 1FOLHA DE ABRIR H DO PISO = .16	P54	.82x 1.50 1 FOLHA DE ABRIR
P13	1.07 X 2.20 1FOLHA DE ABRIR	P27	1.15 x 1.02 1FOLHA DE ABRIR H DO PISO =.10	P41	.95 x 2.10 1FOLHA DE ABRIR	P55	.97 x 1.98 2 MÓD. DE ABRIR = .485 x 1.98
P14	.60 x 1.80 1FOLHA DE ABRIR H DO PISO = .18	P28	2.04 x 2.07 1 FOLHA DE CORRER =1.05 x 2.10 1 FOLHA FIXA =1.02 x 2.10	P42	.70 x 2.00 1FOLHA DE ABRIR	P56	2.07 x 2.00 1 FOLHA DE CORRER

JANELAS

J1	.90 x 1.51 3 MOD. BÁSCULAS = .90 X .503	J12	1.00 x .59 2 MOD. FIXO = .50 X .59	J23	.64 x 1.00 1 MOD. BÁSCULA = .64 X .50 1 MOD. FIXO = .64 X .50	J34	.97 x 1.00 1 MOD. FIXO
J2	1.12 x 1.49 1 MOD. FIXO = 1.04 X 1.25 VAZIO = 1.04 x .15	J13	1.95 x .35 1 MÓDULO COM VENEZIANA FIXA = 1.95 x .35	J24	2.15 x .39 2 MOD. FIXOS = .5375 X .39 2 MOD. DE CORRER = .5375 X .39	J35	.82 x 1.50 2 MOD. BÁSCULA = .82 X .50 1 MOD. FIXO = .82 X .50
J3	1.50 x 1.49 2 MOD. FIXO = .68 X 1.26 2 VAZIO = .68 X .15	J14	2.00 x 1.34 2 MOD. BÁSCULA = 1.00 X 0.92 1 MOD. FIXO = 1.00 X 0.42 1 MOD. FIXO = 0.25 X 0.42	J25	.64 x 1.92 1 MOD. FIXO = .64 X .67 1 MOD. FIXO = .64 X .58 1 MOD. FIXO = .64 X .11 1 MOD. BÁSCULA = .64 X .67	J36	2.00 x 1.45 1 MOD. GUILHOTINA = 1.00 X .98 1 MOD. FIXO = 1.00 X .98 2 MOD. FIXOS = 1.00 X .47
J4	.60 x 1.80 2 MOD. FIXO = .45 X .53 1 MOD. BÁSCULAS = .53 X .77	J15	2.00 x .60 4 MOD. BÁSCULA .50 x .60	J26	2.48 x 1.50 6 MOD. BÁSCULA ≅ .826 X .50 3 MOD. FIXOS ≅ .826 X .50	J37	.97 x 1.34 1 MOD. FIXO
J5	1.80 x .63 3 MOD. BÁSCULAS = .60 X .63	J16	.59 x .59 1 MOD. FIXO	J27	1.15 x 1.00 1 MOD. FIXO = 1.15 X .50 1 MOD. BÁSCULA = 1.15 X .50	J38	1.16 x 1.00 2 MOD. BÁSCULA = 1.16 X .34 1 MOD. FIXO = 1.16 X .32
J6	4.20 x .63 7 MOD. BÁSCULAS .60 X .63	J17	.70 x .70 1 MOD. DE CORRER	J28	2.26 x 1.50 4 MOD. BÁSCULA = .565 X .46 4 MOD. BÁSCULA = .565 X 1.04	J39	.60 x .87 1 MOD. FIXO .60 X .72 1 MOD. FIXO .60 X .15
J7	.90 x 1.51 2 MOD. BÁSCULAS = .90 X .515 1 MOD. FIXO = .90 X .48	J18	1.50 x .50 1 MOD. FIXO	J29	.92 x 1.50 2 MOD. BÁSCULA = .92 X .50 1 MOD. FIXO = .92 X .50	J40	1.94 x 1.50 1 MOD. DE CORRER = .97 X 1.05 1 MOD. FIXO = .97 X 1.05 2 MOD. FIXOS = .97 X .45
J8	.70 x1.00 5 MOD. BÁSCULAS = .70 X .20	J19	.70 x .70 1 MOD. FIXO	J30	.70 x 1.00 1 MOD. BÁSCULA = .70 X .50 1 MOD. FIXO = .70 X .50	J41	1.16 x 1.00 1 MOD. FIXO
J9	2.00 x 1.51 1 MOD. FIXO HORIZ. = 2.00 X .49 2 MOD. DE CORRER = .50 X 1.02 2 MOD. FIXO VERT. = .50 X 1.02	J20	2.50 x 2.58 2 MOD. FIXOS 1.25 X 1.00 2 MOD. FIXOS 1.25 X 1.06 2 MOD. FIXOS 1.25 X .52	J31	2.80 x 1.50 2 MOD. DE CORRER = 1.40 X 1.05 2 MOD. FIXO = 1.40 X .45		
J10	1.54 x .48 3 MOD. BÁSCULAS = .51 X .48	J21	2.00 x 1.50 2 MOD. FIXOS = 1.00 X .45 2 MOD. DE CORRER = 1.00 X 1.05	J32	.58 x 1.45 1 MOD. BÁSCULA = .58 X .45 2 MOD. FIXO = .58 X .50 1 MOD. FIXO = .58 X .10		
J11	.98 x .48 2 MOD. BÁSCULAS = .49 X .48	J22	2.26 x 1.50 4 MOD. FIXOS HORIZ. = .565 X .48 2 MOD. DE ABRIR = .565 X 1.02 2 MOD. FIXOS VERT. = .565 X 1.02	J33	1.80 x 1.45 1 MOD. BÁSCULA = 1.80 X .65 2 MOD. FIXO = 1.80 X .40		

GRADES

G1	1.10 x 1.70	G6	2.20 x 1.70	G11	1.30 x 1.34	G16	2.00 x 1.00
G2	1.00 x 1.60	G7	2.00 x 1.34 1 VÃO AR COND.=.65x.45	G12	4.90 x 1.34	G17	2.00 x .80
G3	1.20 x 1.60	G8	1.10 x 1.70 1 VÃO AR COND.=.87x.58	G13	1.08 x 1.34	G18	1.10 x 1.70
G4	2.00 x 1.51	G9	2.00 x 1.00 1 VÃO AR COND.=.80x.50	G14	4.32 x 1.34		
G5	.98 x 1.70	G10	.70 x .51	G15	.70 x 1.34		

OBSERVAÇÃO :

– VER ESPECIFICAÇÕES DOS MATERIAIS DAS PORTAS E JANELAS NO MAPA DE ESQUADRIAS PRANCHA E ARQUIVO MAGNÉTICO (DWG) A160Z23A.

ESPECIFICAÇÃO DE MATERIAIS

PISO		PAREDE		TETO	
1	GRANITO POLIDO	1	REVESTIMENTO EM PINTURA ACRÍLICA	1	LAMBRI METÁLICO
2	PEDRA PORTUGUESA	2	REVESTIMENTO EM PINTURA PVA	2	COBERTURA TRANSLÚCIDA EM POLICARBONATO
3	PISO PAVIFLOR .30 x .30	3	REVESTIMENTO EM CERÂMICA .15x.15	3	LAJE COM PINTURA
4	PISO CERÂMICO .20 x .20	4	REVESTIMENTO EM LAMINADO MELAMÍNICO	4	REBAIXO EM GESSO
5	PISO DE ALTA RESISTÊNCIA DO TIPO KORUDUR	5	REVESTIMENTO EM PINTURA ACRÍLICA C/ RODAPÉ .12	5	TELHA METÁLICA
6	PISO CERÂMICO .36 x .36	6	REVESTIMENTO EM CERÂMICA .15x.15m ATÉ 1.66m APÓS PINTURA ACRÍLICA ATÉ O TETO	6	LÃ DE VIDRO
7	PISO VINÍLICO TIPO PAVIFLOR S/ MEDIDA	7	REVESTIMENTO EM PINTURA ACRÍLICA C/ RODAPÉ (H=.45) DE AZULEJO (.15x.15)	7	TELHA FIBROCIMENTO
8	PISO CERÂMICO .30 x .30	8	ALVENARIA REVESTIDA C/ EUCATEX EM MADEIRA		
9	PISO VINÍLICO PAVIFLEX .30 x .30				
10	PISO LADRILHO HIDRÁULICO				
11	PISO EM TACO DE MADEIRA				
12	PISO ELEV. VINÍLICO PAVIFLEX COM MÓDULOS DE 4 PLACAS .30 x .30M				
13	PISO EM LAMINADO MELAMÍNICO				
14	PISO ELEVADO EM LAMINADO MELAMÍNICO				
15	PLURIGOMA				
16	CIMENTADO LISO				

ATENÇÃO :

O LEVANTAMENTO SÓ LEVA EM CONSIDERAÇÃO AS COTAS INTERNAS DOS COMPARTIMENTOS. AS ALVENARIAS INTERNAS RESULTANTES NÃO CORRESPONDEM NECESSARIAMENTE A SUA ESPESSURA REAL.
PARA A ESPESSURA REAL DAS ALVENARIAS, SE NECESSÁRIO, DEVERÁ SE PROCEDER VERIFICAÇÃO NO LOCAL.

EMIS.	DESCRICAO	DES.	RESP.	FIRMA	DATA
A	EMISSAO INICIAL	EDUARDO	MAURÍCIO	ARQHOS	21/10/02

Ministério da Saúde
DIRAC / Coordenação de Engenharia
Fundação Oswaldo Cruz

NUMERO DO PREDIO: 160
NOME DO PREDIO: IFF – PAVILHÃO MÁRIO OLINTO
TIPO DE PROJETO / SUB-TIPO DE PROJETO: ARQUITETURA
FASE DO PROJETO: AS-BUILT
OBJETIVO / SETOR: CADASTRO / EDIFICAÇÃO
TITULO DO DESENHO: PLANTA BAIXA 4º PAVIMENTO
ESCALA 1:50
DATA: 02/12/03
DESENHISTA: EDUARDO PORTO
RESPONSAVEL TECNICO: MAURICIO BASTOS
VISTO
O.E./O.R. NUMERO: 2003-01-29-05
NOME DO ARQUIVO MAGNETICO