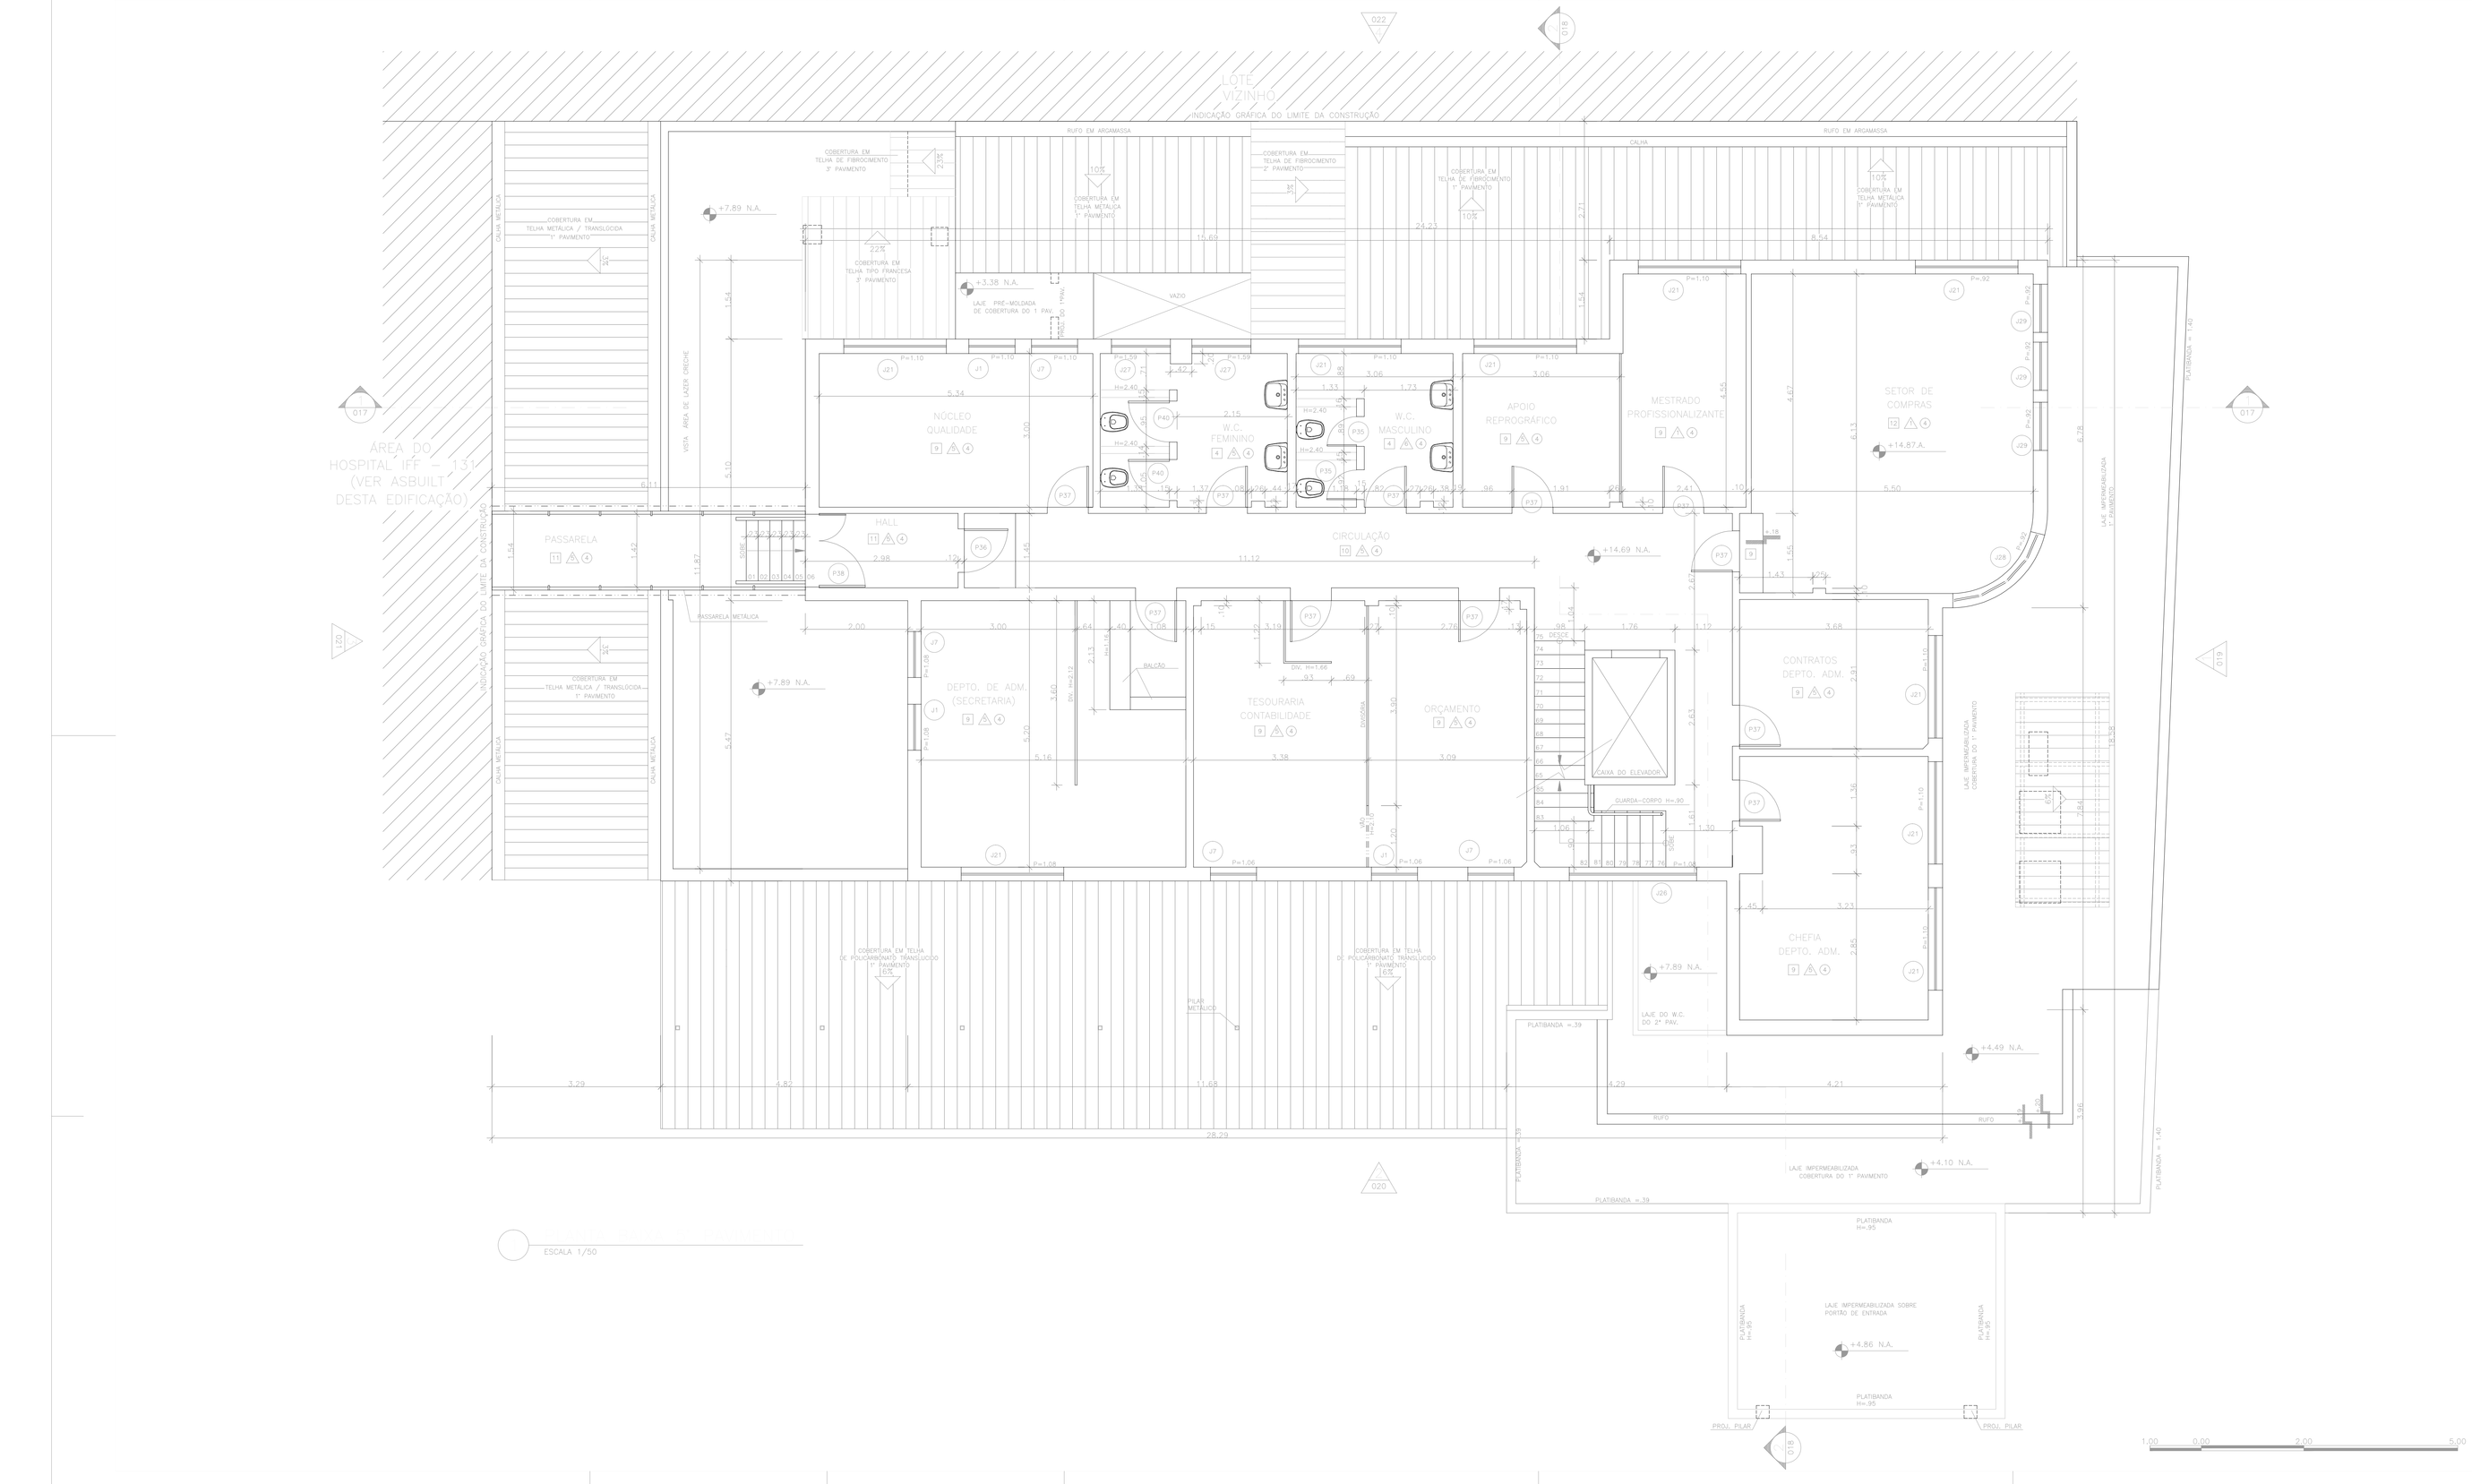

LEGENDA

QUADRO DE ESQUADRIAS

PORTAS

P1	1.40 X 2.60 2FLS DE ABRIR + 7Ci + 2.Ti 1 BRISE/BG TIPA H=80 x .44	P10	.70 x 2.10 1 FOLHA DE ABRIR	P19	.90 x 2.10 1 FOLHA DE ABRIR	P28	.80 X 3.02 FOLHA DE ABRIR (.80 x 1.20) VENEZIANA DE ABRIR (.80 x 1.82)
P2	1.30 x 2.18 2 FLS. DE ABRIR +.65 x .218	P11	.80 x 2.10 1 FOLHA DE ABRIR	P20	2.82 x 2.00 2 FLS DE CORRER +.75 x 2.00 2 FLS FIXAS .685 x 2.00	P29	.65 x 2.00 1 FOLHA DE ABRIR
P3	.99 x 2.60 1 FOLHA DE ABRIR	P12	.70 x 1.90 1 FOLHA DE ABRIR	P21	2.87 x 2.00 2 FLS DE CORRER	P30	.90 x 2.00 1 FOLHA DE ABRIR
P4	1.20 x .60 VENEZIANA DE ABRIR VERGA DE ABRIR +.60 x 2.10 VERGA DE ABRIR +.60 x .50	P13	1.39 x 2.13 2 FLS DE ABRIR +.695 x 2.09	P22	.60 x 1.98 1 FOLHA DE ABRIR	P31	.65 x 1.98 1 FOLHA DE ABRIR
P5	.90 x 2.67 FOLHA DE ABRIR	P14	1.62 x 2.08 2FLS. DE ABRIR +.81 x 2.08	P23	.70 x 2.10 1 FOLHA DE ABRIR	P32	.80 x 2.10 1 FOLHA DE ABRIR VZ. VIDRO +0.45 x 0.82
P6	.90 x 2.67 FOLHA DE ABRIR	P15	.78 x 2.01 1 FOLHA DE ABRIR	P24	.87 x 2.08 1 FOLHA DE ABRIR	P33	.70 x 2.10 1 FOLHA DE ABRIR
P7	1.46 x 2.09 FOLHA DE ABRIR +.80 x 2.10 VENEZIANA DE ABRIR +.65 x 2.10	P16	.60 x 2.10 1 FOLHA DE ABRIR	P25	.58 x 1.77 FOLHA DE ABRIR VENEZIANA DE ABRIR	P34	1.45 x 1.33 2 FLS DE ABRIR +1.725 x 1.32 1 BANDEIRA
P8	.94 x 2.09 FOLHA DE ABRIR	P17	.84 x 2.10 1 FOLHA DE ABRIR	P26	.85x 2.14 FOLHA DE CORRER	P35	1.43 x 2.15 1 FOLHA DE ABRIR
P9	.60 x 2.10 FOLHA DE ABRIR	P18	1.20 x 2.28 1 FOLHA DE CORRER	P27	.80 x 2.00 1 FOLHA DE ABRIR	P36	1.43 x 2.10 1 FOLHA DE ABRIR GRELHA DE VENTILAÇÃO.20 x .27
P10	.60 x 2.10 FOLHA DE ABRIR	P19	.74 x 2.07 FOLHA DE ABRIR	P28	1.42 x 2.10 2 FOLHAS DE ABRIR (.710 x 2.10) VENEZIANA DE ABRIR (.710 x 2.10)	P37	1.90 x 1.45 1 FOLHA DE ABRIR
P11	.80 x 2.10 FOLHA DE ABRIR	P20	.60 x 2.07 FOLHA DE ABRIR	P29	.80x 2.00 1 FOLHA DE ABRIR VZ. VIDRO (3.94 M2)	P38	.73 x 1.00 1 FOLHA DE ABRIR
P12	.62 x 1.80 FOLHA DE ABRIR +.30 FIXO/ .05I	P21	.84 x 2.10 FOLHA DE ABRIR VZM .VIDRO +.54 x .76	P30	.80 x 2.10 FOLHA DE ABRIR +.50 FIXO +.15	P39	.83x 1.50 1 FOLHA DE ABRIR
P13	1.67 x 2.00 FOLHA DE ABRIR +.55 FIXO/ .05I	P22	1.15 x 1.02 FOLHA DE ABRIR VENEZIANA DE ABRIR	P31	.90 x 2.10 FOLHA DE ABRIR	P40	.87 x 2.08 2 MOD. DE ABRIR = .46 m^2 x 1.88
P14	.60 x 1.80 FOLHA DE ABRIR +.30 FIXO / .15	P23	2.04 x 2.07 FOLHA DE CORRER +1.05 x 2.19 FOLHA FIXA +1.02 x 2.19	P32	.70 x 2.00 FOLHA DE ABRIR	P41	1.60 x 2.00 1 FOLHA DE CORRER

JANELAS

J1	.50 x 1.51 1 MOD. BASCULAR +.30 X .503	J11	1.00 x .59 1 MOD. FIXO +.30 x .39	J21	.64 x 1.06 1 MOD. BASCULA +.64 x .50 1 MOD. FIXO +.64 x .56	J31	.97 x 1.50 1 FOLHA DE CORRER
J2	1.15 x 1.49 1 MOD. FIXO +.54 X 1.29	J12	1.90 x .35 1 MOD. BASCULA VENEZIANA	J22	2.15 x .39 1 MOD. BASCULA +.575 x .39 1 MOD. DE CORRER +.575 x .39	J32	.9 x .9150 1 MOD. BASCULA +.40 x .50 1 MOD. FIXO +.40 X .50
J3	1.50 x 1.43 2 MOD. BASCULA +.69 x 1.29 1 MOD. FIXO +.69 X 1.43	J13	1.60 x 1.04 2 MOD. BASCULA +.795 x 0.80 1 MOD. FIXO +.795 X 0.42	J23	1.60 x .59 2 MOD. BASCULA +.795 x .30 1 MOD. FIXO +.795 X .27	J33	1.60 x 1.40 2 MOD. BASCULA +.795 x .69 1 MOD. FIXO +.795 X 1.40
J4	1.00 x .60 1 MOD. BASCULA +.50 x .60	J14	1.00 x 1.09 4 MOD. BASCULA +.50 x .60	J24	1.60 x .60 4 MOD. BASCULA +.795 x .30 1 MOD. FIXO +.795 X .30	J34	.97 x 1.50 1 MOD. FIXO
J5	1.15 x .60 1 MOD. FIXO	J15	1.00 x 1.09 2 MOD. BASCULA +.50 x .60 2 MOD. FIXO +.50 X .60	J25	1.15 x 1.00 1 MOD. BASCULA +.575 x .50 1 MOD. FIXO +.575 X .50	J35	1.60 x 1.04 2 MOD. BASCULA +.795 x .30 1 MOD. FIXO +.795 X .30
J6	1.80 x .63 3 MOD. BASCULA +.60 X .63	J16	1.70 x .70 1 MOD. DE CORRER	J26	1.70 x .70 1 MOD. FIXO	J36	1.16 x 1.00 1 MOD. FIXO
J7	4.20 x .63 7 MOD. BASCULAS .60 X .63	J17	1.50 x .50 1 MOD. FIXO	J27	1.70 x .70 1 MOD. BASCULA +.565 x .46 1 MOD. FIXO +.565 X 1.04	J37	2.30 x 1.02 1 MOD. DE CORRER +.740 x 1.00 1 MOD. FIXO +.740 X 1.00
J8	1.80 x .63 3 MOD. BASCULAS +.60 X .515	J18	.70 x .70 1 MOD. FIXO	J28	1.70 x .70 1 MOD. BASCULA +.70 x .50 1 MOD. FIXO +.70 X .20	J38	1.16 x 1.00 1 MOD. FIXO
J9	.70 x1.00 1 MOD. BASCULAS +.70 X .20	J19	2.30 x 1.02 2 MOD. DE CORRER +.740 x 1.00 1 MOD. FIXO 1.50 X 1.00	J29	1.70 x .70 1 MOD. FIXO	J39	2.30 x 1.02 2 MOD. DE CORRER +.740 x 1.00 1 MOD. FIXO +.740 X 1.00
J10	1.54 x .48 3 MOD. BASCULAS +.51 X .48	J20	1.60 x 1.04 2 MOD. BASCULA +.795 x .69 2 MOD. DE CORRER +.795 x 1.04	J30	2.30 x 1.02 2 MOD. DE CORRER +.740 x 1.00 1 MOD. FIXO +.740 X 1.00	J40	1.60 x 1.40 2 MOD. BASCULA +.795 x .69 1 MOD. FIXO +.795 X 1.40
J41	.95 x .48 2 MOD. BASCULAS +.49 X .48	J42	1.60 x 1.04 2 MOD. BASCULA +.795 x .69 2 MOD. DE CORRER +.795 x 1.04	J43	1.60 x 1.04 2 MOD. BASCULA +.795 x .30 1 MOD. FIXO +.795 X .30	J44	1.60 x 1.40 2 MOD. BASCULA +.795 x .69 1 MOD. FIXO +.795 X 1.40

PORTÕES

G1	1.10 x 1.70	G4	2.20 x 1.70	G7	1.30 x 1.34	G10	2.00 x 1.00
G2	1.00 x 1.60	G5	2.00 x 1.34 1 VÃO AR COND.=.65x.45	G8	4.90 x 1.34	G11	2.00 x .80
G3	1.20 x 1.60	G6	1.10 x 1.70 1 VÃO AR COND.=.87x.58	G9	1.08 x 1.34	G12	1.10 x 1.70
G4	2.00 x 1.51	G7	2.00 x 2.05 1 VÃO AR COND.=.80x.50	G13	4.32 x 1.34		
G5	.98 x 1.70	G8	.70 x .51	G15	.70 x 1.34		

OBSERVAÇÃO:

– VER ESPECIFICAÇÕES DOS MATERIAIS DAS PORTAS E JANELAS NO MAPA DE ESQUADRIAS PRANCHA E ARQUIVO MAGNÉTICO (DMG) A160223A.

ESPECIFICAÇÃO DE MATERIAIS

PISO	PAREDE		TETO	
1	GRANITO POLIDO	A	REVESTIMENTO EM PINTURA ACRÍLICA	① LAMBRI METÁLICO
2	PEDRA PORTUGUESA	A	REVESTIMENTO EM PINTURA PVA	② COBERTURA TRANSLÚCIDA EM POLICARBONATO
3	PISO PAVIFLOR .30 x .30	A	REVESTIMENTO EM CERÂMICA .15x.15	③ LAJE COM PINTURA
4	PISO CERÂMICO .20 x .20	A	REVESTIMENTO EM LAMINADO MELAMÍNICO	④ REBAIXO EM GESSO
5	PISO DE ALTA RESISTÊNCIA DO TIPO «CRUDUR»	A	REVESTIMENTO EM PINTURA ACRÍLICA C/ RODAPÉ .12	⑤ TELHA METÁLICA
6	PISO CERÂMICO .30 x .36	A	REVESTIMENTO EM CERÂMICA .15x.15m ATÉ 1.66m APÓS PINTURA ACRÍLICA ATÉ O TETO	⑥ LA DE VIDRO
7	PISO VINÍLICO TIPO PAVIFLOR 5,7 MEDIDA	A	REVESTIMENTO EM PINTURA ACRÍLICA C/ RODAPÉ (1m.45) DE AZULEJO (.15x.15)	⑦ TELHA FIBROCIMENTO
8	PISO CERÂMICO .30 x .30	A	ALVENARIA REVESTIDA C/ EUCATEX EM MADEIRA	
9	PISO VINÍLICO PAVIFLEX .30 x .30			
10	PISO LADRILHO HIDRÁULICO			
11	PISO EM TACO DE MADEIRA			
12	PISO ELEV. VINÍLICO PAVIFLEX COM MÓDULOS DE 4 PLACAS DE .60 x .60m			
13	PISO EM LAMINADO MELAMÍNICO			
14	PISO ELEVADO EM LAMINADO MELAMÍNICO			
15	PLURIGOMA			
16	CIMENTADO LISO			

ATENÇÃO!

O LEVANTAMENTO SÓ LEVA EM CONSIDERAÇÃO AS COTAS INTERNAS DOS COMPARTIMENTOS. AS ALVENARIAS INTERNAS RESULTANTES NÃO CORRESPONDEM NECESSARIAMENTE A SUA ESPESSURA REAL.
PARA A ESPESSURA REAL DAS ALVENARIAS, SE NECESSÁRIO, DEVERÁ SE PROCEDER VERIFICAÇÃO NO LOCAL.

A	EMISSÃO INICIAL	EDUARDO	MAURÍCIO	ARQHOS	21/10/02
EMIS.	DESCRIÇÃO	DES.	RESP.	FIRMA	DATA

Ministério da Saúde
DIRAD / Coordenação de Engenharia
Fundação Oswaldo Cruz

NÚMERO DO PREDIO - NOME DO PREDIO
INCT - PAVILHÃO MÁRIO PINOTTI
TIPO DE PROJETO / SUB-TIPO DE PROJETO
ARQUITETURA / -
FASE DO PROJETO
AS-BUILT
OBJETO / SETOR
EDIFICAÇÃO / -
TÍTULO DO DESENHO
PLANTA BAIXA 5º PAVIMENTO
ESCALA 1:50
DATA 02/12/03
DESENHISTA EDUARDO PORTO
RESPONSÁVEL TÉCNICO MAURICIO BASTOS
VISTO

CÓDIGO DO ARQUIVO MAGNÉTICO 50-AE-1A-2002