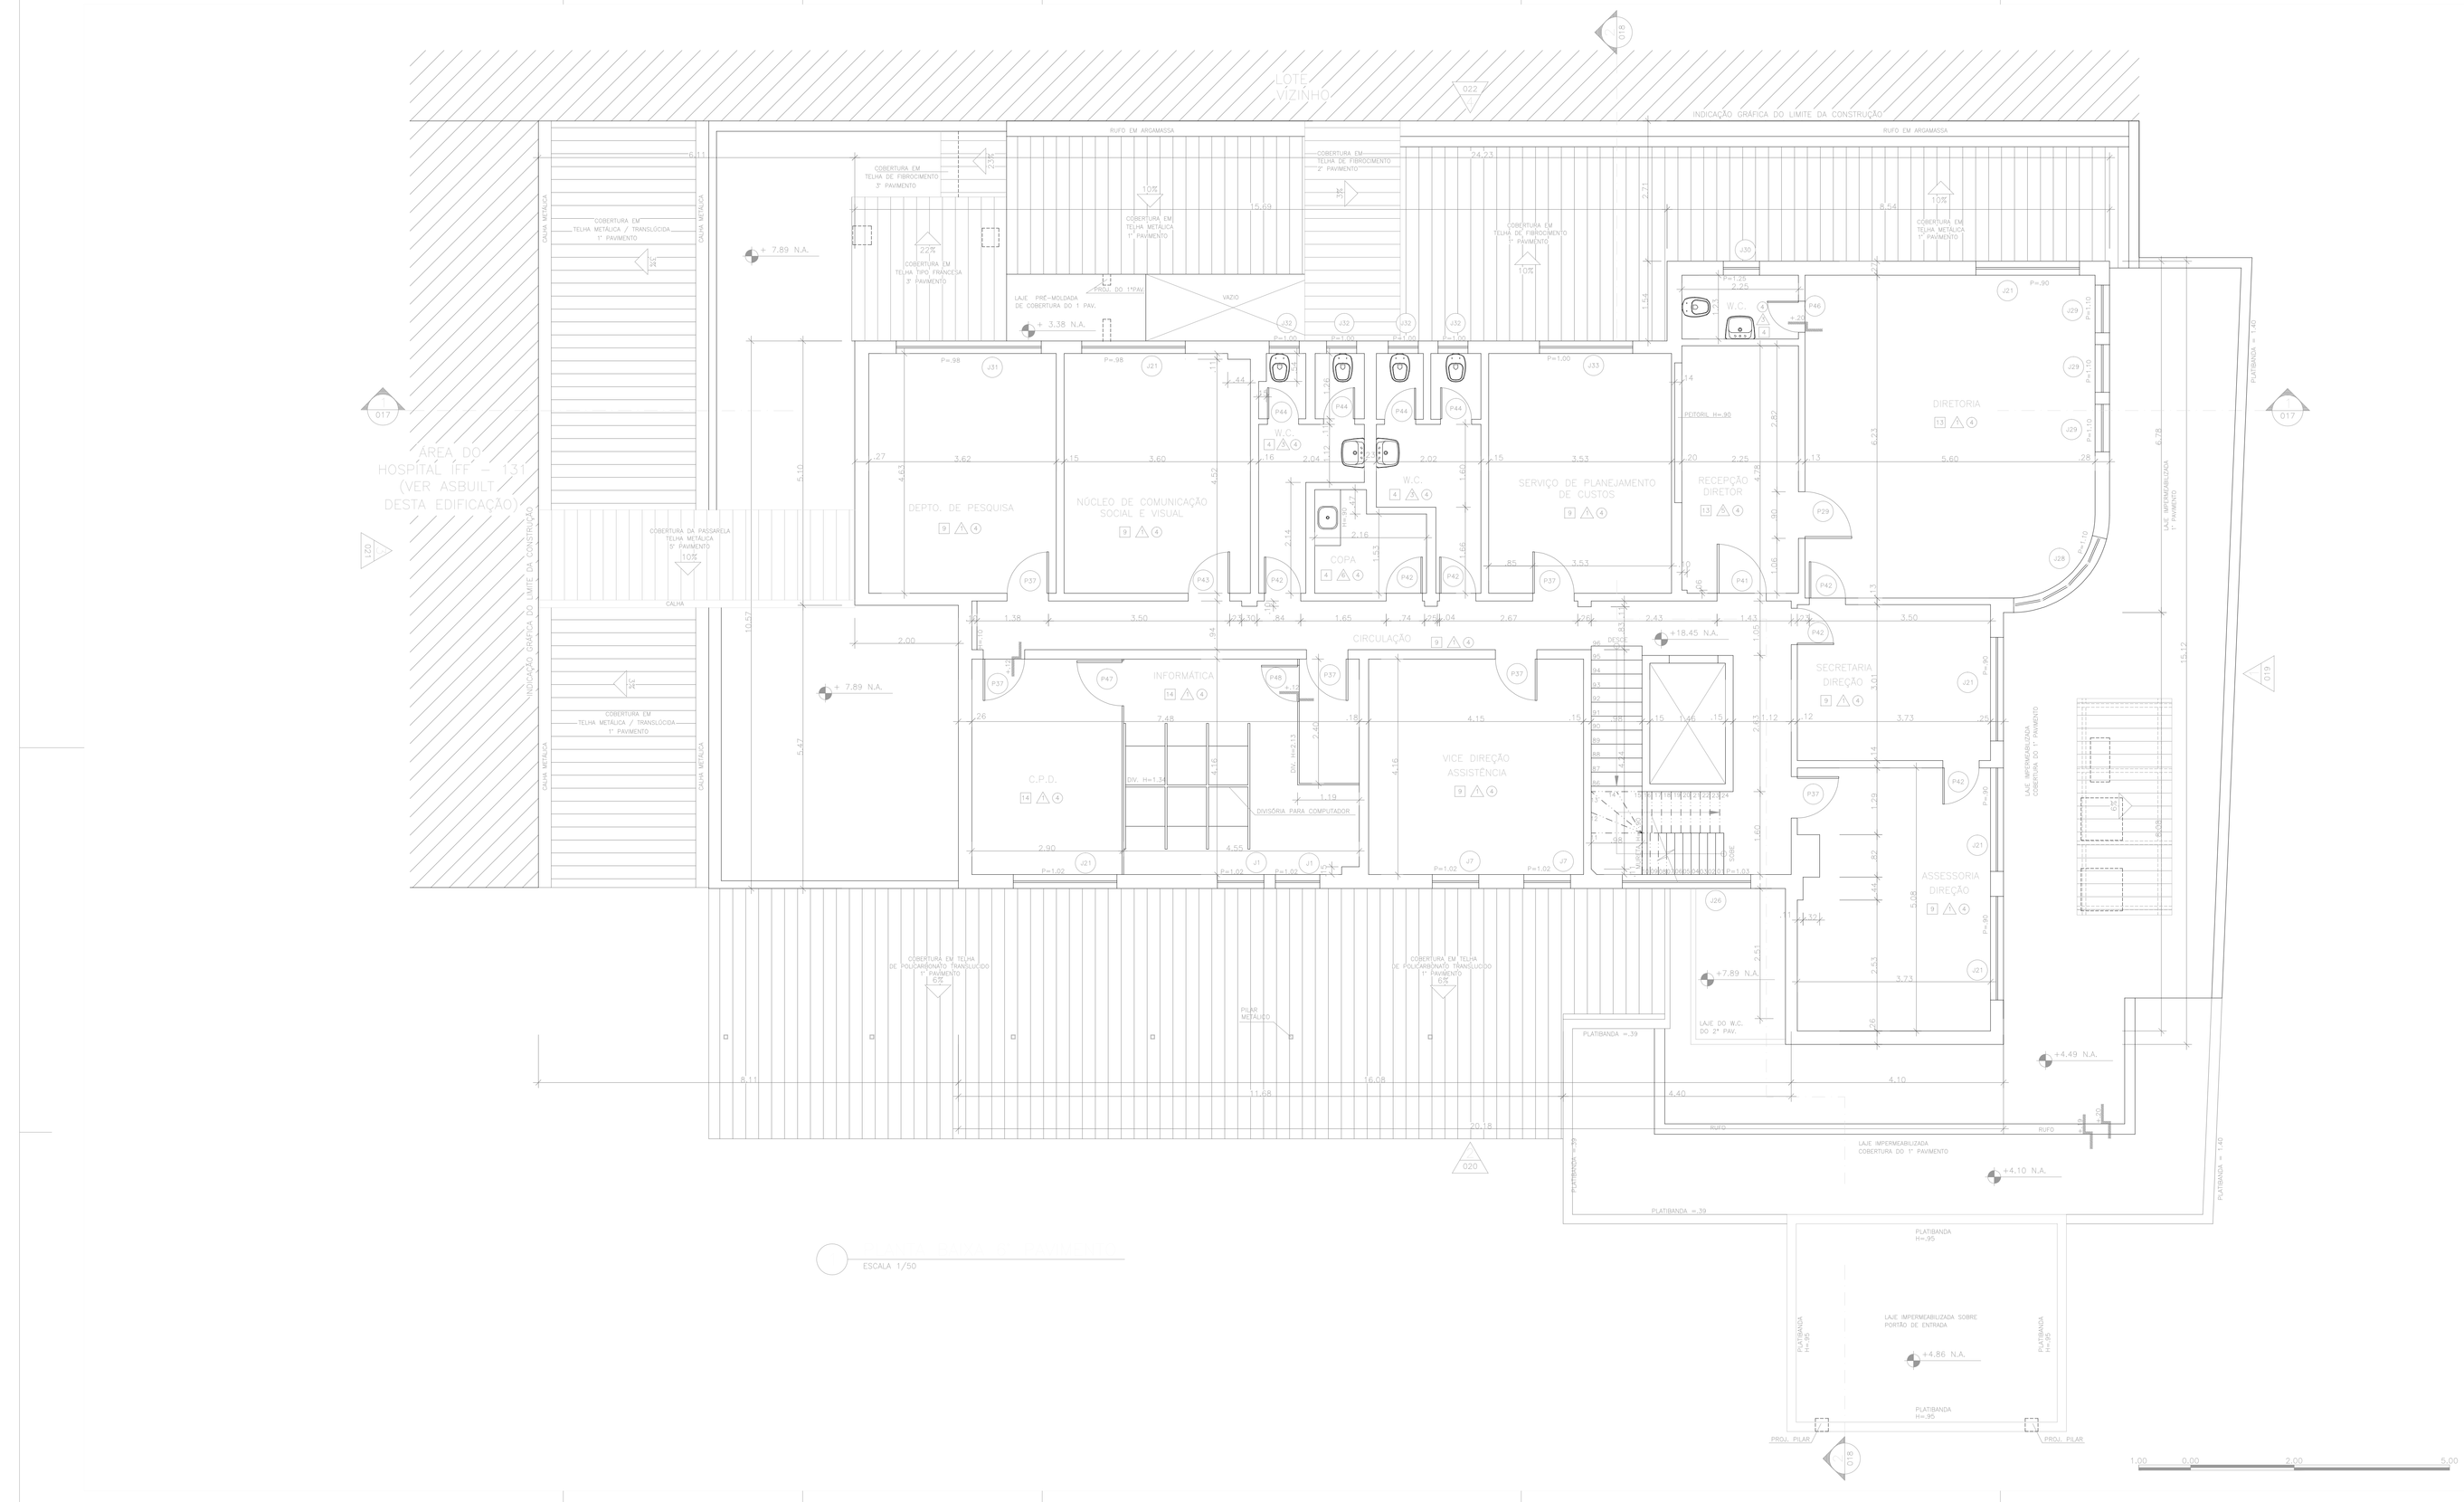

LEGENDA

QUADRO DE ESQUADRIAS

PORTAS

P1	1.40 X 2.60 2FLS DE ABRIR + .70 x 2.74 1 BRISE/BOM TRA x1.40 x .44	P10	.70 x 2.10 1 FOLHA DE ABRIR	P19	.90 x 2.10 1 FOLHA DE ABRIR	P28	.80 x 3.02 1FOLHA DE ABRIR (.80 x 1.20) 1FOLHA DE ABRIR (.80 x 1.82)
P2	1.30 x 2.18 2 FLS DE ABRIR c/.65 x 2.18	P11	.80 x 2.10 1 FOLHA DE ABRIR	P20	2.82 x 2.00 2 FLS DE CORRER c/1.10 x 2.00 2 FIX FIXAS AMB x 2.09	P29	.65 x 2.00 1 FOLHA DE ABRIR
P3	.99 x 2.60 1 FOLHA DE ABRIR	P12	.70 x 1.90 1FOLHA DE ABRIR	P21	2.87 x 2.02 2 FLS DE CORRER	P30	.90 x 2.02 1 FOLHA DE ABRIR
P4	1.20x .34 MEIO VENEZIANA DE MDFE c/40 x 2.10 MEIO FIXO c/.80 x .34	P13	1.39 x 2.13 2 FLS DE ABRIR c/.695 x 2.09	P22	.60 x 1.98 1 FOLHA DE ABRIR	P31	.60 x 1.88 1 FOLHA DE ABRIR
P5	.90 x 2.10 1FOLHA DE CORRER	P14	1.62 x 2.08 2FLS DE ABRIR c/.81 x 2.08	P23	.70 x 2.10 1 FOLHA DE ABRIR	P32	.87 x 2.10 1 FOLHA DE ABRIR 1/2 VIDRO c/0.65 x 0.82
P6	.90 x 2.67 1FOLHA DE ABRIR	P15	.78 x 2.01 1 FOLHA DE ABRIR	P24	.87 x 2.08 1FOLHA DE ABRIR	P33	.87 x 2.08 1 FOLHA DE ABRIR 1/2 VIDRO c/0.65 x 0.66
P7	1.66 x 2.09 1FOLHA DE ABRIR c/.80 x 2.10 1FOLHA DE ABRIR c/.83 x 2.10	P16	.60 x 2.10 1FOLHA DE ABRIR	P25	.58 x 1.77 1FOLHA DE ABRIR c/ BASCULANTE .29	P34	3.45 x 1.33 2 FLS DE ABRIR c/1.725 x 1.32 1 BOA FIXO x .15
P8	.94 x 2.60 1FOLHA DE ABRIR	P17	.84 x 2.10 1 FOLHA DE ABRIR	P26	.85x 2.14 1FOLHA DE CORRER	P35	1.43 x 2.15 1FOLHA DE ABRIR
P9	.60 x 2.10 1FOLHA DE ABRIR	P18	1.20 x 2.28 1FOLHA DE CORRER	P27	.80 x 2.00 1FOLHA DE ABRIR	P36	1.10 x 2.00 1 BOA FIXA c/.70 x 2.10 1 GRELHA DE VENTILAÇÃO.20 x .27
P10	.60 x 2.10 1FOLHA DE ABRIR	P19	.74 x 2.07 1FOLHA DE ABRIR	P28	1.42 x 2.10 2FOLHAS DE ABRIR (.710 x 2.10) 1FOLHA DE ABRIR (.710 x 2.10)	P37	1.90 x 1.45 1 FOLHA DE ABRIR
P11	.80 x 2.10 1FOLHA DE ABRIR	P20	.60 x 2.07 1FOLHA DE ABRIR	P29	.80x 2.00 1 FOLHA VE ABRE 1/2 VIDRO (.34x.80)	P38	.73 x 1.00 1 FOLHA DE ABRIR
P12	.62 x 1.80 1FOLHA DE ABRIR c/ BD FIXO .09	P21	.84 x 2.10 1FOLHA DE ABRIR 1/2M VIDRO c/.58 x .76	P30	.70 x 2.10 1FOLHA DE ABRIR c/ BD FIXO c/ .15	P39	.83x 1.50 1FOLHA DE ABRIR
P13	1.87 x 2.20 1FOLHA DE ABRIR	P22	1.15 x 1.02 1FOLHA DE ABRIR	P31	.87 x 2.08 1FOLHA DE ABRIR	P40	.87 x 2.08 2 MOL. DE ABRIR = .46 m^2 x 1.88
P14	.60 x 1.80 1FOLHA DE ABRIR c/ BD FIXO c/ .18	P23	2.04 x 2.27 1FOLHA DE CORRER c/1.05 x 2.19 2 FOLHA FIXA c/1.02 x 2.15	P32	.70 x 2.00 1FOLHA DE ABRIR	P41	2.07 x 2.00 1FOLHA DE CORRER

JANELAS

J1	.90 x 1.51 3 MOL BASCULAS = .30 X .503	J10	1.00 x .59 2 MOL FIXO = .50 X .59	J19	2.64 x 1.00 3 MOL BASCULA =.88 X .50 3 MOL FIXO = .88 X .50	J28	.97 x 1.50 1 MOL FIXO
J2	1.15 x .49 1 MOL BASCULA = 1.04 X 1.29	J11	1.90 x .35 1 MOL BASCULA = .50X1.9 1 MOL DE CORRER = .50X 1.90	J20	2.15 x .39 1 MOL BASCULA = .50 X .39 1 MOL DE CORRER = .50X 1.90	J29	3.0 x 1.50 1 MOL BASCULA = .50 X .50 4 MOL FIXO = .50 X 1.50
J3	1.00 x .43 1 MOL BASCULA = .47 X 1.29 FIXO = .48 X .43	J12	1.80 x .34 2 MOL BASCULA = 1.05 X 0.60 1 MOL FIXO = 0.55 X 0.62	J21	1.60 x .59 2 MOL FIXO = .80 X .59 BRE BASCULA = .80 X .47	J30	1.20 x 1.40 2 MOL BASCULA = 1.10 X .68 2 MOL FIXO = 1.10 X .61
J4	1.80 x .43 2 MOL FIXO = .45 X .43 2 MOL BASCULAS = .43 X .27	J13	2.00 x .60 4 MOL BASCULA .50 x .60	J22	1.80 x .59 3 MOL FIXO = .60 X .59 3 BRE BASCULA = .60 X .47	J31	.97 x 1.50 1 MOL FIXO
J5	1.80 x .63 3 MOL BASCULA = .60 X .63	J14	1.59 x .59 1 MOL FIXO	J23	1.60 x .59 2 MOL FIXO = 1.19 X .59 1 MOL BASCULA = .80 X .59	J32	1.15 x 1.50 1 MOL BASCULA = 1.14 X .54 1 MOL FIXO = 1.14 X .54
J6	4.20 x .63 7 MOL BASCULAS .60 X .63	J15	1.70 x .59 1 MOL DE CORRER	J24	1.60 x .59 1 MOL BASCULA = .785 X .46 1 MOL FIXO = .785 X .46	J33	1.15 x .63 1 MOL FIXO .60 X .74 1 MOL BASCULA = .60 X .74
J7	1.90 x .63 3 MOL BASCULAS = .60 X .515 1 MOL FIXO = .60 X .48	J16	1.50 x .50 1 MOL FIXO	J25	1.50 x .50 1 MOL BASCULA = .60 X .50 1 MOL FIXO = .60 X .50	J34	1.20 x 1.00 1 MOL DE CORRER = .70 X 1.00 1 MOL FIXO = .70 X .20
J8	.70 x1.00 1 MOL BASCULA = .70 X .50	J17	.70 x .70 1 MOL FIXO	J26	3.04 x 1.00 2 MOL BASCULA = .70 x .50 2 MOL FIXO = .70 X .20	J35	1.16 x 1.00 1 MOL FIXO
J9	1.60 x 1.00 1 MOL DE CORRER = 1.60 X .48 1 MOL FIXA VERT. = .50 X 1.00	J18	1.60 x .59 2 MOL FIXO = 1.05 X 0.59 1 MOL BASCULA = .50 X 0.59	J27	2.30 x 1.50 1 MOL DE CORRER = 1.40 X 1.05 1 MOL FIXO = .90 X 1.40		
J10	1.54 x .48 3 MOL BASCULAS = .51 X .48		2 MOL FIXO = 1.05 X .48 1 MOL DE CORRER = 1.05 X 1.05		1 MOL BASCULA = .58 X .45 1 MOL FIXO = .58 X .45		
J11	.98 x .48 2 MOL BASCULAS = .49 X .48		2 MOL FIXO ACIMA = .595 X .48 2 MOL BASCULAS = .49 X .48 2 MOL DE CORRER = .49 X .48		2 MOL BASCULA = 1.80 X .65 2 MOL FIXO = 1.80 X .25		

GRADES

G1	1.10 x 1.70	G6	2.20 x 1.70	G11	1.30 x 1.34	G16	2.00 x 1.00
G2	1.00 x 1.60	G7	1.00 x 1.34 1 VÃO AR COND.=.65x.45	G12	4.90 x 1.34	G17	2.00 x .80
G3	1.20 x 1.60	G8	1.10 x 1.70 1 VÃO AR COND.=.87x.58	G13	1.08 x 1.34	G18	1.10 x 1.70
G4	2.00 x 1.51	G9	2.00 x 1.00 1 VÃO AR COND.=.80x.60	G14	4.32 x 1.34		
G5	.98 x 1.70	G10	.70 x .51	G15	.70 x 1.34		

OBSERVAÇÃO:

- VER ESPECIFICAÇÕES DOS MATERIAIS DAS PORTAS E JANELAS NO MAPA DE ESQUADRIAS PRANCHA E ARQUIVO MAGNÉTICO (DWG) A1602234.

ESPECIFICAÇÃO DE MATERIAIS

PISO	PAREDE	TETO
1 GRANITO POLIDO	REVESTIMENTO EM PINTURA ACRÍLICA	LAMBRI METÁLICO
2 PEDRA PORTUGUESA	REVESTIMENTO EM PINTURA PVA	COBERTURA TRANSLÚCIDA EM POLICARBONATO
3 PISO PAVIFLOR .30 x .30	REVESTIMENTO EM CERÂMICA .15x.15	LAJE COM PINTURA
4 PISO CERÂMICO .20 x .20	REVESTIMENTO EM LAMINADO MELAMÍNICO	REBAIXO EM GESSO
5 PISO DE ALTA RESISTÊNCIA DO TIPO ACRILGOR	REVESTIMENTO EM PINTURA ACRÍLICA C/ RODAPÉ .12	TELHA METÁLICA
6 PISO CERÂMICO .36 x .36	REVESTIMENTO EM CERÂMICA .15x.15m ATÉ 1.66m APÓS PINTURA ACRÍLICA ATÉ O TETO	LA DE VIDRO
7 PISO VINÍLICO TIPO PAVIFLOR S/ MEDIDA	REVESTIMENTO EM PINTURA ACRÍLICA C/ RODAPÉ (hm=.45) DE AZULEJO (.15x.15)	TELHA FIBROCIMENTO
8 PISO CERÂMICO .30 x .30	ALVENARIA REVESTIDA C/ EUCATEX EM MADEIRA	
9 PISO VINÍLICO PAVIFLEX .30 x .30		
10 PISO LADRILHO HIDRÁULICO		
11 PISO EM TACO DE MADEIRA		
12 PISO ELEV. VINÍLICO PAVIFLEX COM ARGILITA DE 4 PLACAS .30 x .30m		
13 PISO EM LAMINADO MELAMÍNICO		
14 PISO ELEVADO EM LAMINADO MELAMÍNICO		
15 PLURIGOMA		
16 CIMENTADO LISO		

ATENÇÃO:

O LEVANTAMENTO SÓ LEVA EM CONSIDERAÇÃO AS COTAS INTERNAS DOS COMPARTIMENTOS. AS ALVENARIAS INTERNAS RESULTANTES NÃO CORRESPONDEM NECESSARIAMENTE A SUA ESPESSURA REAL.
PARA A ESPESSURA REAL DAS ALVENARIAS, SE NECESSÁRIO, DEVERÁ SE PROCEDER VERIFICAÇÃO NO LOCAL.

A	EMISSÃO INICIAL	EDUARDO	MAURICIO	ARQHOS	21/10/02
EMIS.	DESCRICAO	DES.	RESP.	FIRMA	DATA

Ministério da Saúde

DIRAC / Coordenação de Engenharia
Fundação Oswaldo Cruz

NUMERO DO PREDIO NOME DO PREDIO
RIO DE JANEIRO - PAVILHÃO MÁRIO PINOTTI

TIPO DE PROJETO / SUB-TIPO DE PROJETO — FASE DO PROJETO
ARQUITETURA — AS-BUILT

OBJETO / SETOR
EMBASAMENTO / EDIFICAÇÃO

TITULO DO DESENHO
PLANTA BAIXA 6° PAVIMENTO

ESCALA 1:50

DATA	DESENHISTA	RESPONSAVEL TECNICO	VISTO
02/12/03	EDUARDO PORTO	MAURICIO BASTOS	

02-IE-12-2002

NOME DO ARQUIVO NOME DO DESENHO