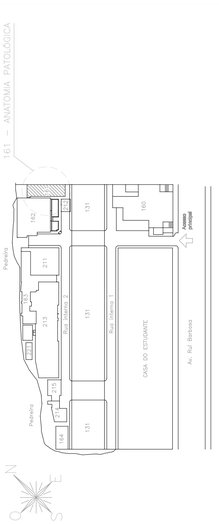

LEGENDA

NÚMERO DO PRÉDIO	NOME DO PRÉDIO
131	HOSPITAL–IFF
162	GENÉTICA MÉDICA
211	PAVILHÃO MANUTENÇÃO
212	ARQUIVO INATIVO

QUADRO DE ÁREAS

1° PAVIMENTO	97.66 m2
2° PAVIMENTO	95.82 m2
3° PAVIMENTO	110.41 m2
ÁREA TOTAL CONSTRUÍDA	303.89 m2

A	EMISSÃO INICIAL	THATIANA	MAURICIO	ARQHOS	29/05/03
EMIS.	DESCRIÇÃO	DES.	RESP.	FIRMA	DATA

Ministério da Saúde

DIRAC / Coordenação de Engenharia
Fundação Oswaldo Cruz

NÚMERO DO PRÉDIO NOME DO PRÉDIO
161 IFF–ANATOMIA PATOLÓGICA

TIPO DE PROJETO / SUB–TIPO DE PROJETO
ARQUITETURA

FASE DO PROJETO
AS BUILT

OBJETIVO / SETOR
CADASTRO / EDIFICAÇÃO

TÍTULO DO DESENHO
PLANTA DE SITUAÇÃO

ESCALA 1:100

RESPONSAVEL TECNICO
MAURICIO BASTOS

VISTO

DATA
04/12/2003

DESENHISTA
THATIANA

NOME DO ARQUIVO MAGNETICO
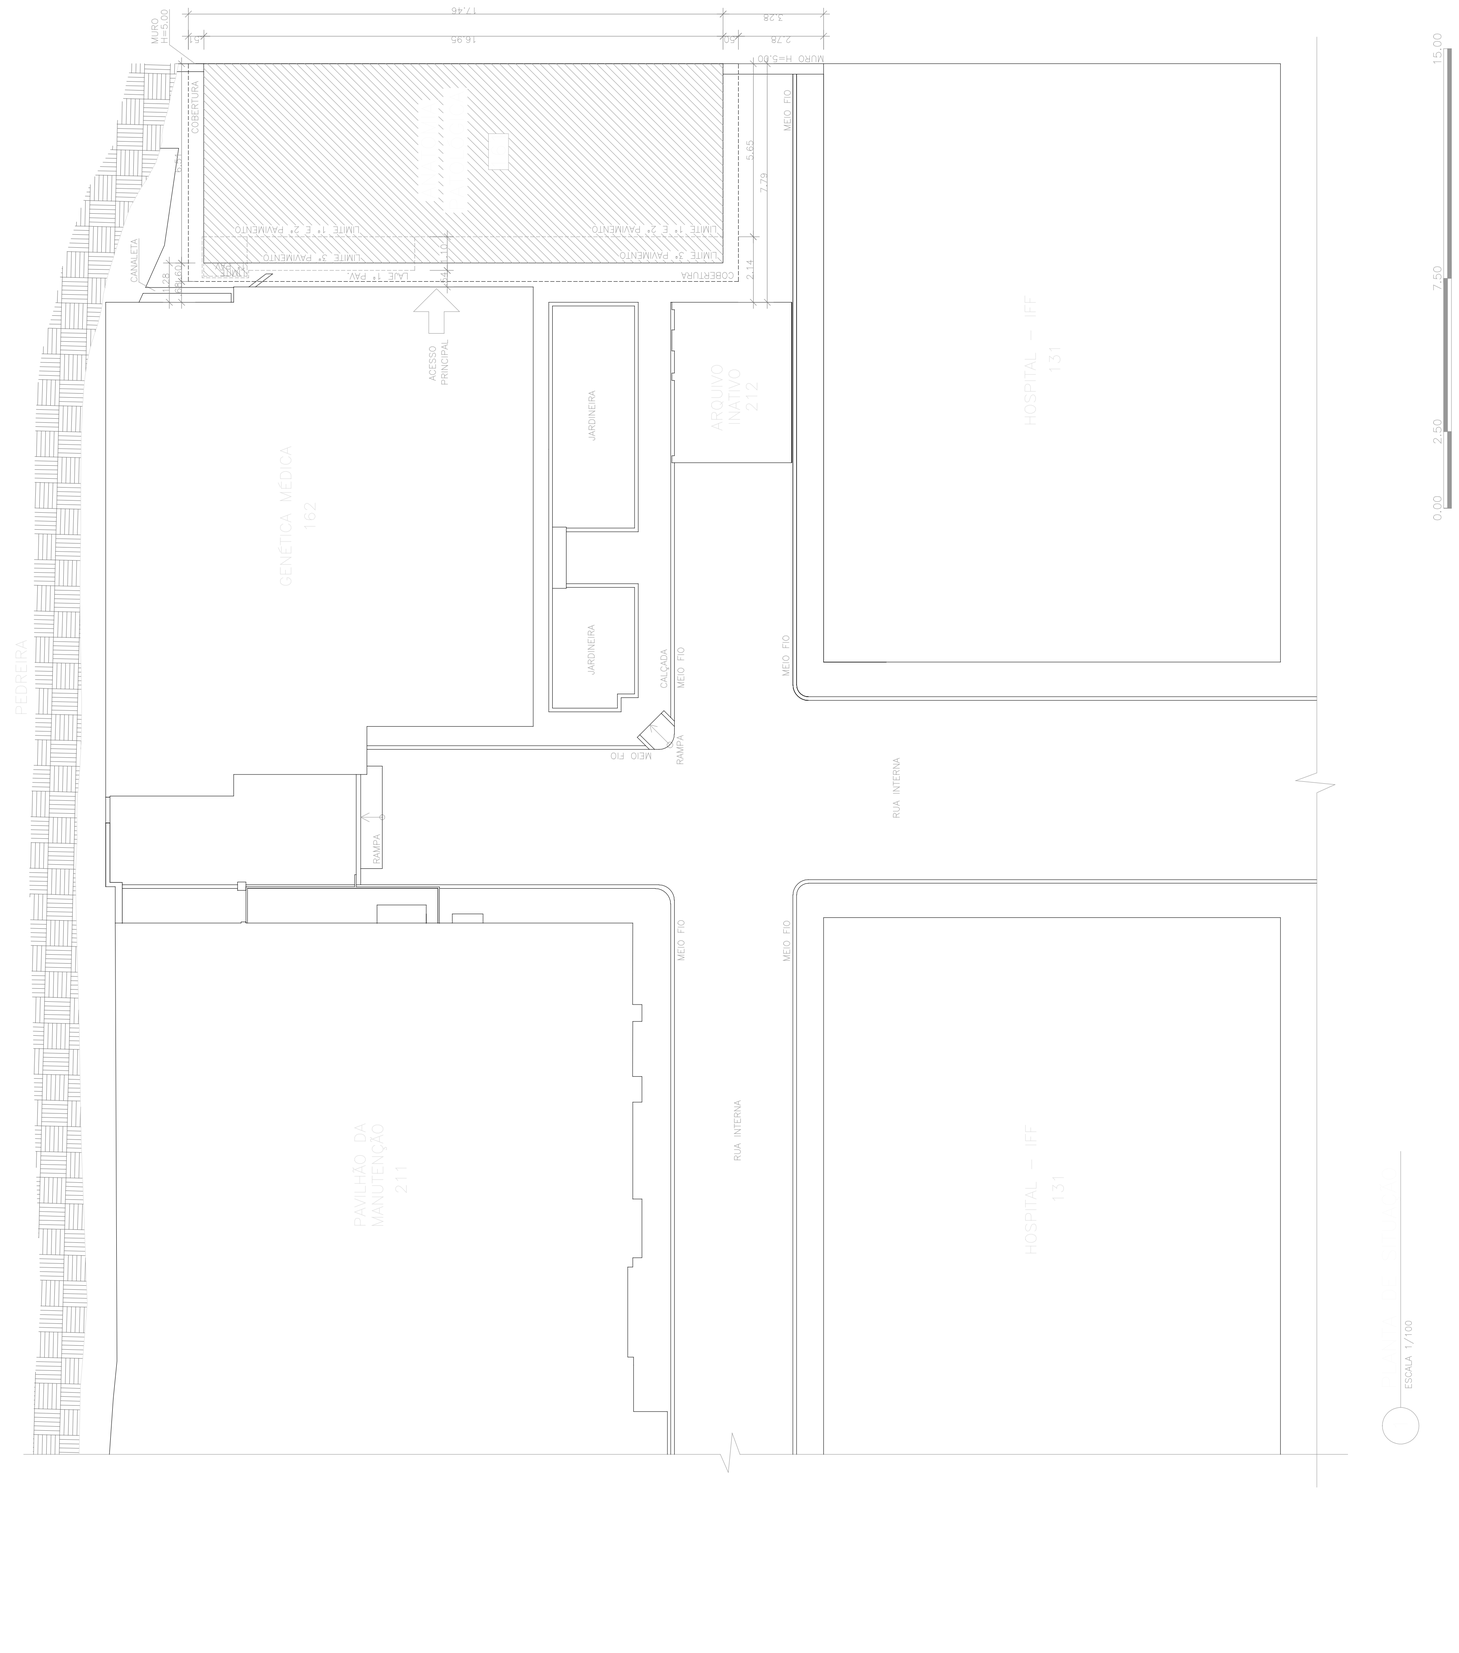
O.E./O.R. NUMERO
2003–08–01–03