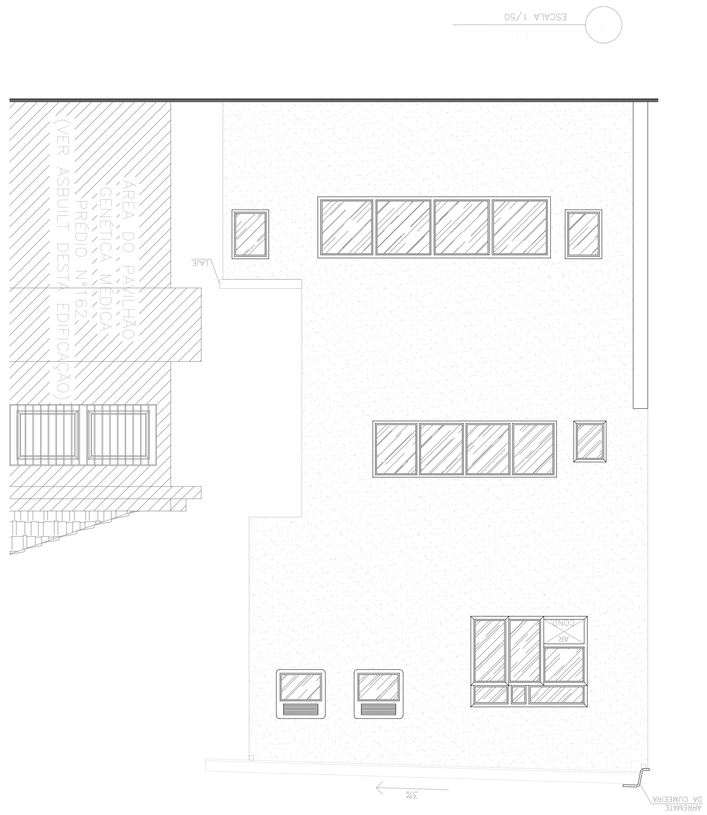
ESCALA 1/50
