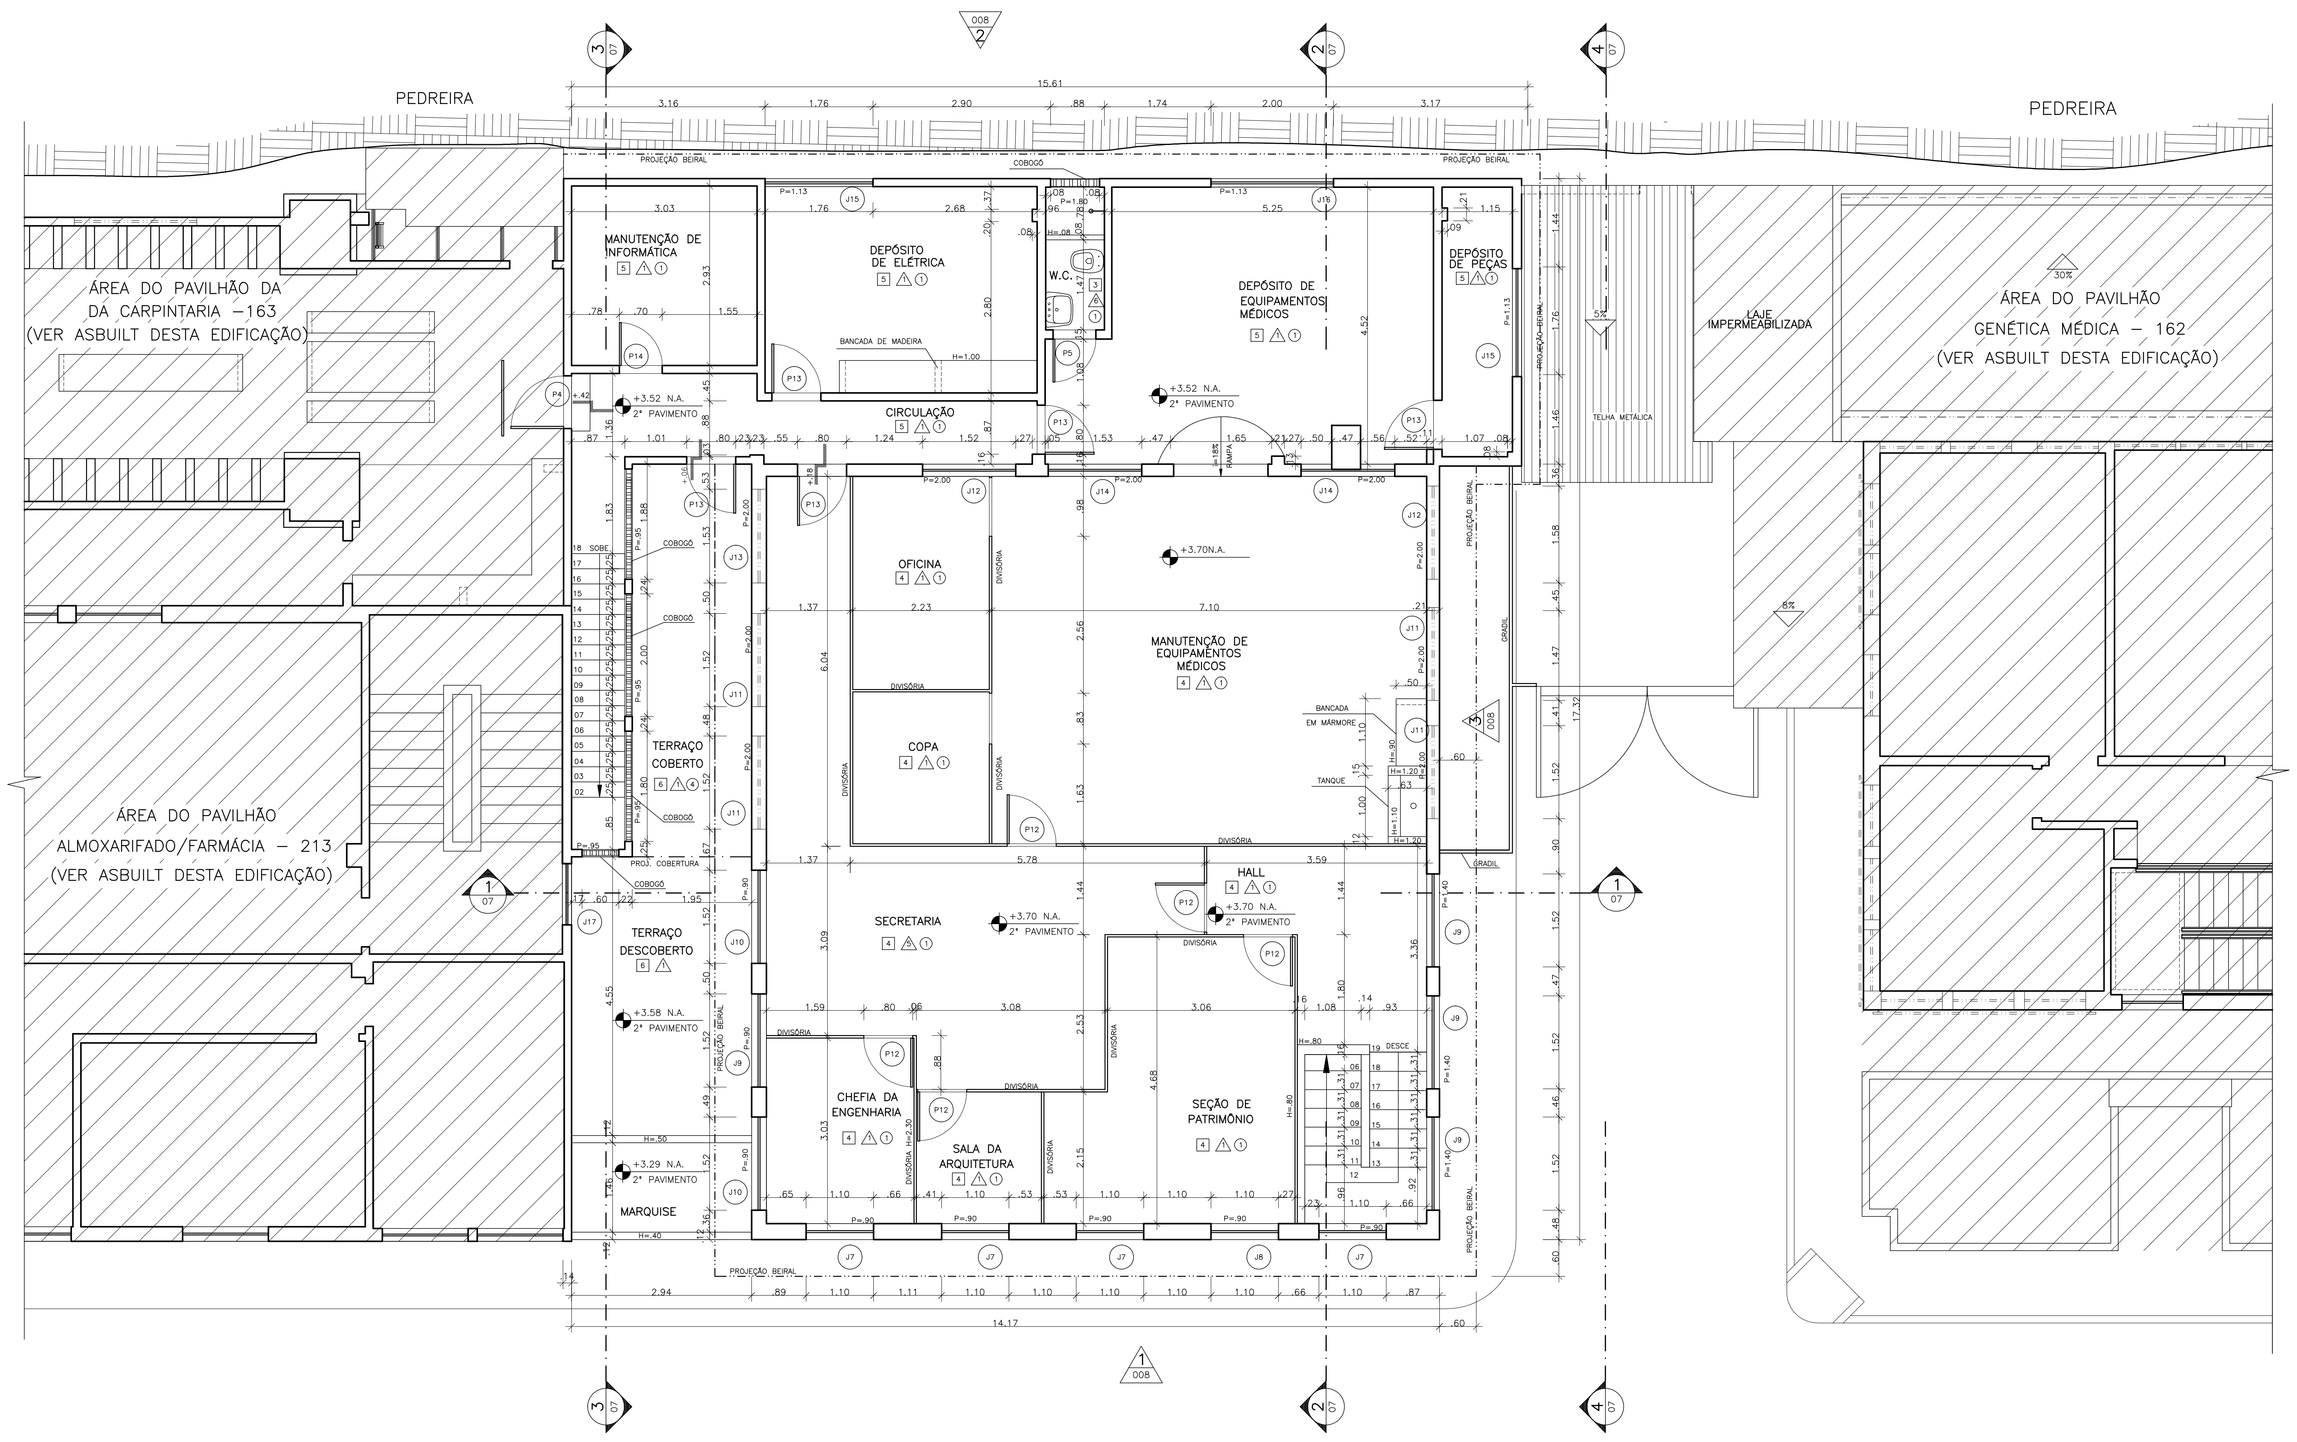


1 PLANTA BAIXA 2º PAVIMENTO
ESCALA 1/50

# LEGENDA

## QUADRO DE ESQUADRIAS

### PORTAS

| | | | | | | | |
|---|---|---|---|---|---|---|---|
| P1 | 1.00 X 2.10<br>1 FOLHA DE ABRIR | P6 | .80 x 2.10<br>1FOLHA DE ABRIR | P11 | 2.00 x 2.10<br>2 FOLHAS DE ABRIR 1.00 x 2.10 | P16 | .84 X 2.10<br>1 FOLHA DE ABRIR |
| P2 | 1.04 x 2.13<br>1 FOLHA DE ABRIR | P7 | .90 x 2.10<br>1FOLHA DE ABRIR | P12 | .80 X 2.10<br>1 FOLHA DE ABRIR | P17 | 1.62 x 2.15<br>1 FOLHA DE ABRIR (.80 x 2.10)<br>1 FOLHA DE ABRIR (.82 x .38) |
| P3 | .70 x 2.00<br>1 FOLHA DE ABRIR | P8 | 1.98 X 2.10<br>2 FOLHAS DE ABRIR .99 x 2.10 | P13 | .80 x 2.10<br>1FOLHA DE ABRIR | P18 | .80 x 2.10<br>1 FOLHA DE ABRIR |
| P4 | .86 x 2.00<br>1FOLHA DE ABRIR | P9 | 1.60 X 2.10<br>2 FOLHAS DE ABRIR .80 x 2.10 | P14 | .70 x 2.10<br>1 FOLHA DE ABRIR | P19 | 0.80 x 2.50<br>1FOLHA DE ABRIR |
| P5 | .70 x 2.10<br>1FOLHA DE ABRIR | P10 | .90 X 2.10<br>1FOLHA DE ABRIR | P15 | 3.62 x 2.00<br>2 FOLHAS DE ABRIR 1.81 x 2.00 | P20 | .90 X 2.10<br>1 FOLHA DE ABRIR |

### JANELAS

| | | | | | | | |
|---|---|---|---|---|---|---|---|
| J1 | 1.20 X 1.10<br>1 MOD. FIXO1 .90 x .55 | J6 | 1.00 X .65<br>1MD. FIXO .40 | J11 | 1.52 X .55<br>1 MOD. FIXO .835 x .55 | J16 | 2.00 X 1.50<br>1 MOD. FIXO1 1.90 X .44<br>1 MOD. BASCULA 1.90 X 1.06 |
| J2 | 1.27 X .40<br>1 MOD. FIXO1 .423 x .40 | J7 | 1.10 X 1.64<br>1 MOD. FIXO .55 x 1.20<br>2 MOD. BASCULA .55 x .44 | J12 | 1.52 X .55<br>2 MOD. FIXO .76 x .55 | J17 | 1.00 x .80<br>4 MOD. BASCULAS = 1.00 X .20 |
| J3 | 1.00 X .80<br>1 MOD. FIXO 1.00 x .80 | J8 | 1.10 X 1.64<br>1 MOD. BASCULA .55 x .44<br>1 MOD. FIXO .55 x 1.20<br>1 MOD. FIXO .55 x .40 | J13 | 1.53 X .55<br>3 MOD. FIXO .51 x .55 | | |
| J4 | 1.00 X .75<br>1 MOD. FIXO 1.00 x .75 | J9 | 1.52 X 1.14<br>2 MOD. CORRER .76 x 1.14 | J14 | 1.53 X .55<br>1 MOD. FIXO 1.53 x .55 | | |
| J5 | 1.00 x .65<br>1 MOD. FIXO 1.00 x .65 | J10 | 1.52 X 1.14<br>1 MOD. FIXO .76 x 1.14<br>1 MOD. FIXO .76 x .82 | J15 | 1.76 X 1.50<br>2 MOD. BASCULA .88 x .275<br>2 MOD. FIXOS .88 x .225 | | |

**OBSERVAÇÃO :**

– VER ESPECIFICAÇÕES DOS MATERIAIS DAS PORTAS E JANELAS NO MAPA DE ESQUADRIAS PRANCHA E ARQUIVO MAGNÉTICO (DWG) A211Z09A.

## ESPECIFICAÇÃO DE MATERIAIS

| PISO | PAREDE | TETO |
|---|---|---|
| 1 PISO DE ALTA RESISTÊNCIA DO TIPO KORLOUR | 1 REVESTIMENTO EM PINTURA ACRILICA MARFIM | 1 LAJE PINTADA |
| 2 PISO CERÂMICO .10 x .20 | 2 REVESTIMENTO EM PINTURA PVA | 2 LAJE SEM REVESTIMENTO |
| 3 PISO CERÂMICO .20 x .30 | 3 REVESTIMENTO EM PINTURA ACRILICA AMARELA | 3 TRATAMENTO ACÚSTICO TIPO SONEX |
| 4 PISO CERÂMICO .20 x .30 | 4 TRATAMENTO ACÚSTICO TIPO SONEX | 4 TELHA DE AMIANTO |
| 5 PISO PAVIFLEX | 5 REVESTIMENTO EM PINTURA ACRILICA AZUL | 5 TELHA METÁLICA |
| 6 CIMENTADO | 6 AZULEJO .15 x .15 | |
| 7 PEDRA PORTUGUESA | | |
| 8 PISO CERÂMICO .30 x .30 | | |

**ATENÇÃO :**

O LEVANTAMENTO SÓ LEVA EM CONSIDERAÇÃO AS COTAS INTERNAS DOS COMPARTIMENTOS. AS ALVENARIAS INTERNAS RESULTANTES NÃO CORRESPONDEM NECESSARIAMENTE A SUA ESPESSURA REAL.
PARA A ESPESSURA REAL DAS ALVENARIAS, SE NECESSÁRIO, DEVERÁ SE PROCEDER VERIFICAÇÃO NO LOCAL.

| | | | | |
|---|---|---|---|---|
| A | EMISSAO INICIAL | EDUARDO | MAURICIO | ARQHOS 12/02/03 |
| EMIS. | DESCRICAO | DES. | RESP. | FIRMA DATA |

Ministério da Saúde
DIRAC / Coordenação de Engenharia
Fundação Oswaldo Cruz

| | |
|---|---|
| NUMERO DO PREDIO | NOME DO PREDIO |
| 211 | PAVILHÃO DA MANUTENÇÃO |
| TIPO DE PROJETO / SUB-TIPO DE PROJETO | FASE DO PROJETO |
| ARQUITETURA | AS-BUILT |
| OBJETIVO / SETOR | CADASTRO / EDIFICAÇÃO |
| TITULO DO DESENHO | PLANTA BAIXA 2º PAVIMENTO |
| ESCALA 1:50 | |
| DATA 29/05/03 | DESENHISTA EDUARDO PORTO / RESPONSAVEL TECNICO MAURICIO BASTOS / VISTO |

ARQUIVO MAGNÉTICO (DWG) / NUMERO 2003-04-30-05

NOME DO ARQUIVO MAGNÉTICO (DWG) A211Z03A.DWG