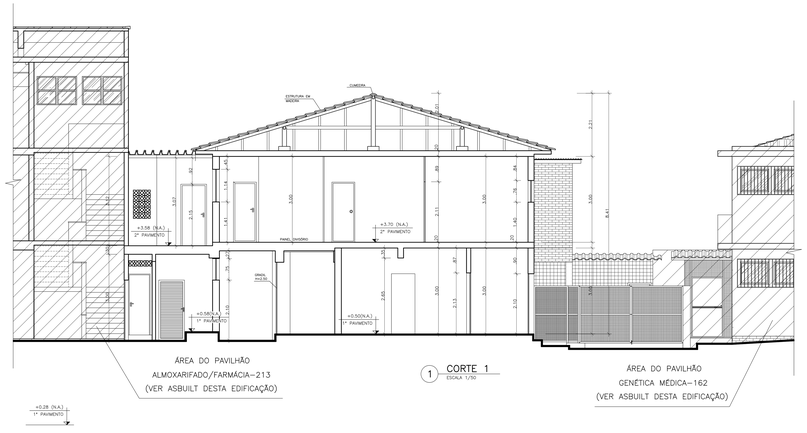

1 CORTE 1
ESCALA 1/50

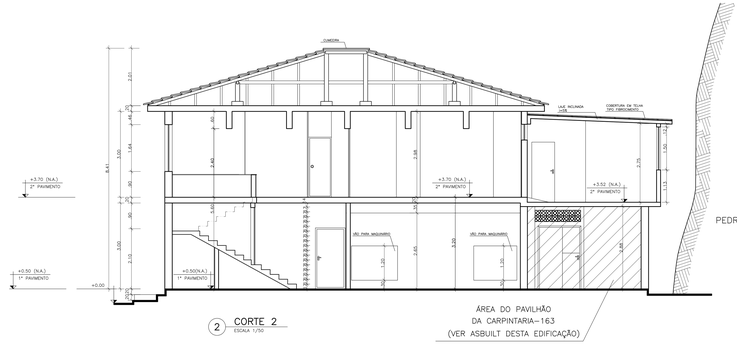

2 CORTE 2
ESCALA 1/50

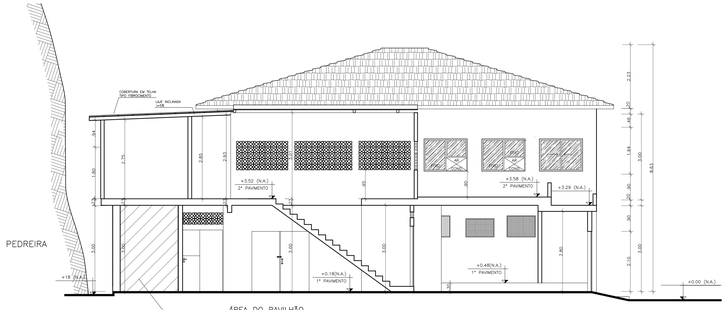

3 CORTE 3
ESCALA 1/50

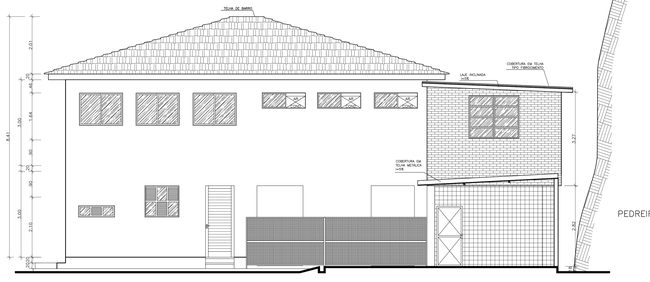

4 CORTE 4
ESCALA 1/50

LEGENDA

QUADRO DE ESQUADRIAS

PORTAS

P1	1.00 x 2.10 1 MDF. FROS. 40 x 35	P8	80 x 2.10 1 FOLHA DE MDF.	P15	1.00 x 2.10 1 FOLHA DE MDF. L80 x 0.10
P2	1.00 x 2.10 1 FOLHA DE MDF.	P9	90 x 2.10 1 FOLHA DE MDF.	P16	90 x 2.10 1 FOLHA DE MDF.
P3	70 x 2.10 1 FOLHA DE MDF.	P10	1.00 x 2.10 1 FOLHA DE MDF. M = 0.10	P17	1.00 x 2.10 1 FOLHA DE MDF.
P4	80 x 2.10 1 FOLHA DE MDF.	P11	1.00 x 2.10 1 FOLHA DE MDF. M = 0.10	P18	70 x 2.10 1 FOLHA DE MDF.
P5	70 x 2.10 1 FOLHA DE MDF.	P12	80 x 2.10 1 FOLHA DE MDF.	P19	80 x 2.10 1 FOLHA DE MDF.

P6	70 x 2.10 1 FOLHA DE MDF.	P13	70 x 2.10 1 FOLHA DE MDF.	P20	0.80 x 2.10 1 FOLHA DE MDF.
P7	80 x 2.10 1 FOLHA DE MDF.	P14	90 x 2.10 1 FOLHA DE MDF.	P21	80 x 2.10 1 FOLHA DE MDF.

JANELAS

J1	1.20 x 1.10 1 MDL FIXA. H = 30	J8	1.20 x .60 1 MDL BAT. H = .60	J15	1.50 x .30 1 MDL FIXA. H = .30
J2	1.20 x .60 1 MDL BAT. H = .60	J9	1.00 x .60 1 MDL BASCULA H = 1.10 1 MDL BATENTE H = .60	J16	1.00 x .30 1 MDL BASCULA H = .30
J3	1.50 x .30 1 MDL FIXA. H = .30	J10	1.50 x .60 1 MDL BAT. H = .60	J17	1.50 x .30 1 MDL FIXA. H = .30
J4	1.00 x 1.10 1 MDL FIXA. H = .70	J11	1.10 x 1.10 1 MDL FIXA. H = 1.10	J18	1.50 x .60 1 MDL BAT. H = .60
J5	1.00 x .60 1 MDL BAT. H = .60	J12	1.10 x 1.10 1 MDL FIXA. H = 1.10 1 MDL BAT. H = .60	J19	1.50 x .60 1 MDL BASCULA H = 1.10 1 MDL BATENTE H = .60

J6	1.00 x .60 1 MDL FIXA. H = .90	J13	1.10 x 1.10 1 MDL FIXA. H = 1.10 1 MDL BAT. H = .60	J20	1.50 x .60 1 MDL BASCULA H = 1.10 1 MDL BATENTE H = .60
J7	1.00 x .60 1 MDL FIXA. H = .90	J14	1.50 x .30 1 MDL FIXA. H = .30	J21	1.00 x .30 1 MDL BASCULA H = 1.10

OBSERVAÇÃO :

- VER ESPECIFICAÇÕES DOS MATERIAIS DAS PORTAS E JANELAS NO MAPA DE ESQUADRIAS PRANCHA E ARQUIVO MAGNÉTICO (DWG) A211209A.

ESPECIFICAÇÃO DE MATERIAIS

	PISO	PAREDE	TETO
(1)	PISO EM ALTA RESISTÊNCIA DO TIPO KORODUR	REVESTIMENTO EM PINTURA ACRÍLICA MARFIM	LAJE PRATEADA
(2)	PISO CERÂMICO .10 x .20	REVESTIMENTO EM PINTURA PVA	LAJE SEM REVESTIMENTO
(3)	PISO CERÂMICO .20 x .30	REVESTIMENTO EM PINTURA ACRÍLICA AMARELA	TRATAMENTO ACÚSTICO TIPO SONEX
(4)	PISO CERÂMICO .20 x .30	TRATAMENTO ACÚSTICO TIPO SONEX	TELHA DE AMIANTO
(5)	PISO PANTEX	REVESTIMENTO EM PINTURA ACRÍLICA AZUL	TELHA METÁLICA
(6)	CIMENTADO	AZULEJO .15 x .15	
(7)	PEDRA PORTUGUESA		
(8)	PISO CERÂMICO .30 x .30		

ATENÇÃO :

O LEVANTAMENTO SÓ LEVA EM CONSIDERAÇÃO AS COTAS INTERNAS DOS COMPARTIMENTOS, AS ALVENARIAS INTERNAS RESULTANTES NÃO CORRESPONDEM NECESSARIAMENTE A SUA ESPESSURA REAL.
PARA SE CONHECER A ESPESSURA REAL DAS ALVENARIAS, SE NECESSÁRIO, DEVERÁ SE PROCEDER VERIFICAÇÃO NO LOCAL.

A	EMISSÃO INICIAL	EDUARDO	MAURICIO	ARQUIVO	12/02/03
EMIS.	DESCRIÇÃO	DES.	RESP.	FIRMA	DATA

Ministério da Saúde
DIRAC / Coordenação de Engenharia
Fundação Oswaldo Cruz

NUMERO DO PREDIO	NOME DO PREDIO
211	PAVILHÃO DA MANUTENÇÃO
TIPO DE PROJETO / SUB-TIPO DE PROJETO	FASE DO PROJETO
ARQUITETURA	AS BUILT
OBJETIVO / SETOR	CADASTRO / EDIFICACAO
TITULO DO DESENHO	CORTES 1,2,3 E 4
ESCALA 1:50	
DATA 29/05/03	DESENHISTA EDUARDO PORTO
RESPONSAVEL TECNICO MAURICIO BASTOS	VISTO

ARQUIVO A211207A.DWG
CÓD. NOME DO ARQUIVO
2003-04-30-05