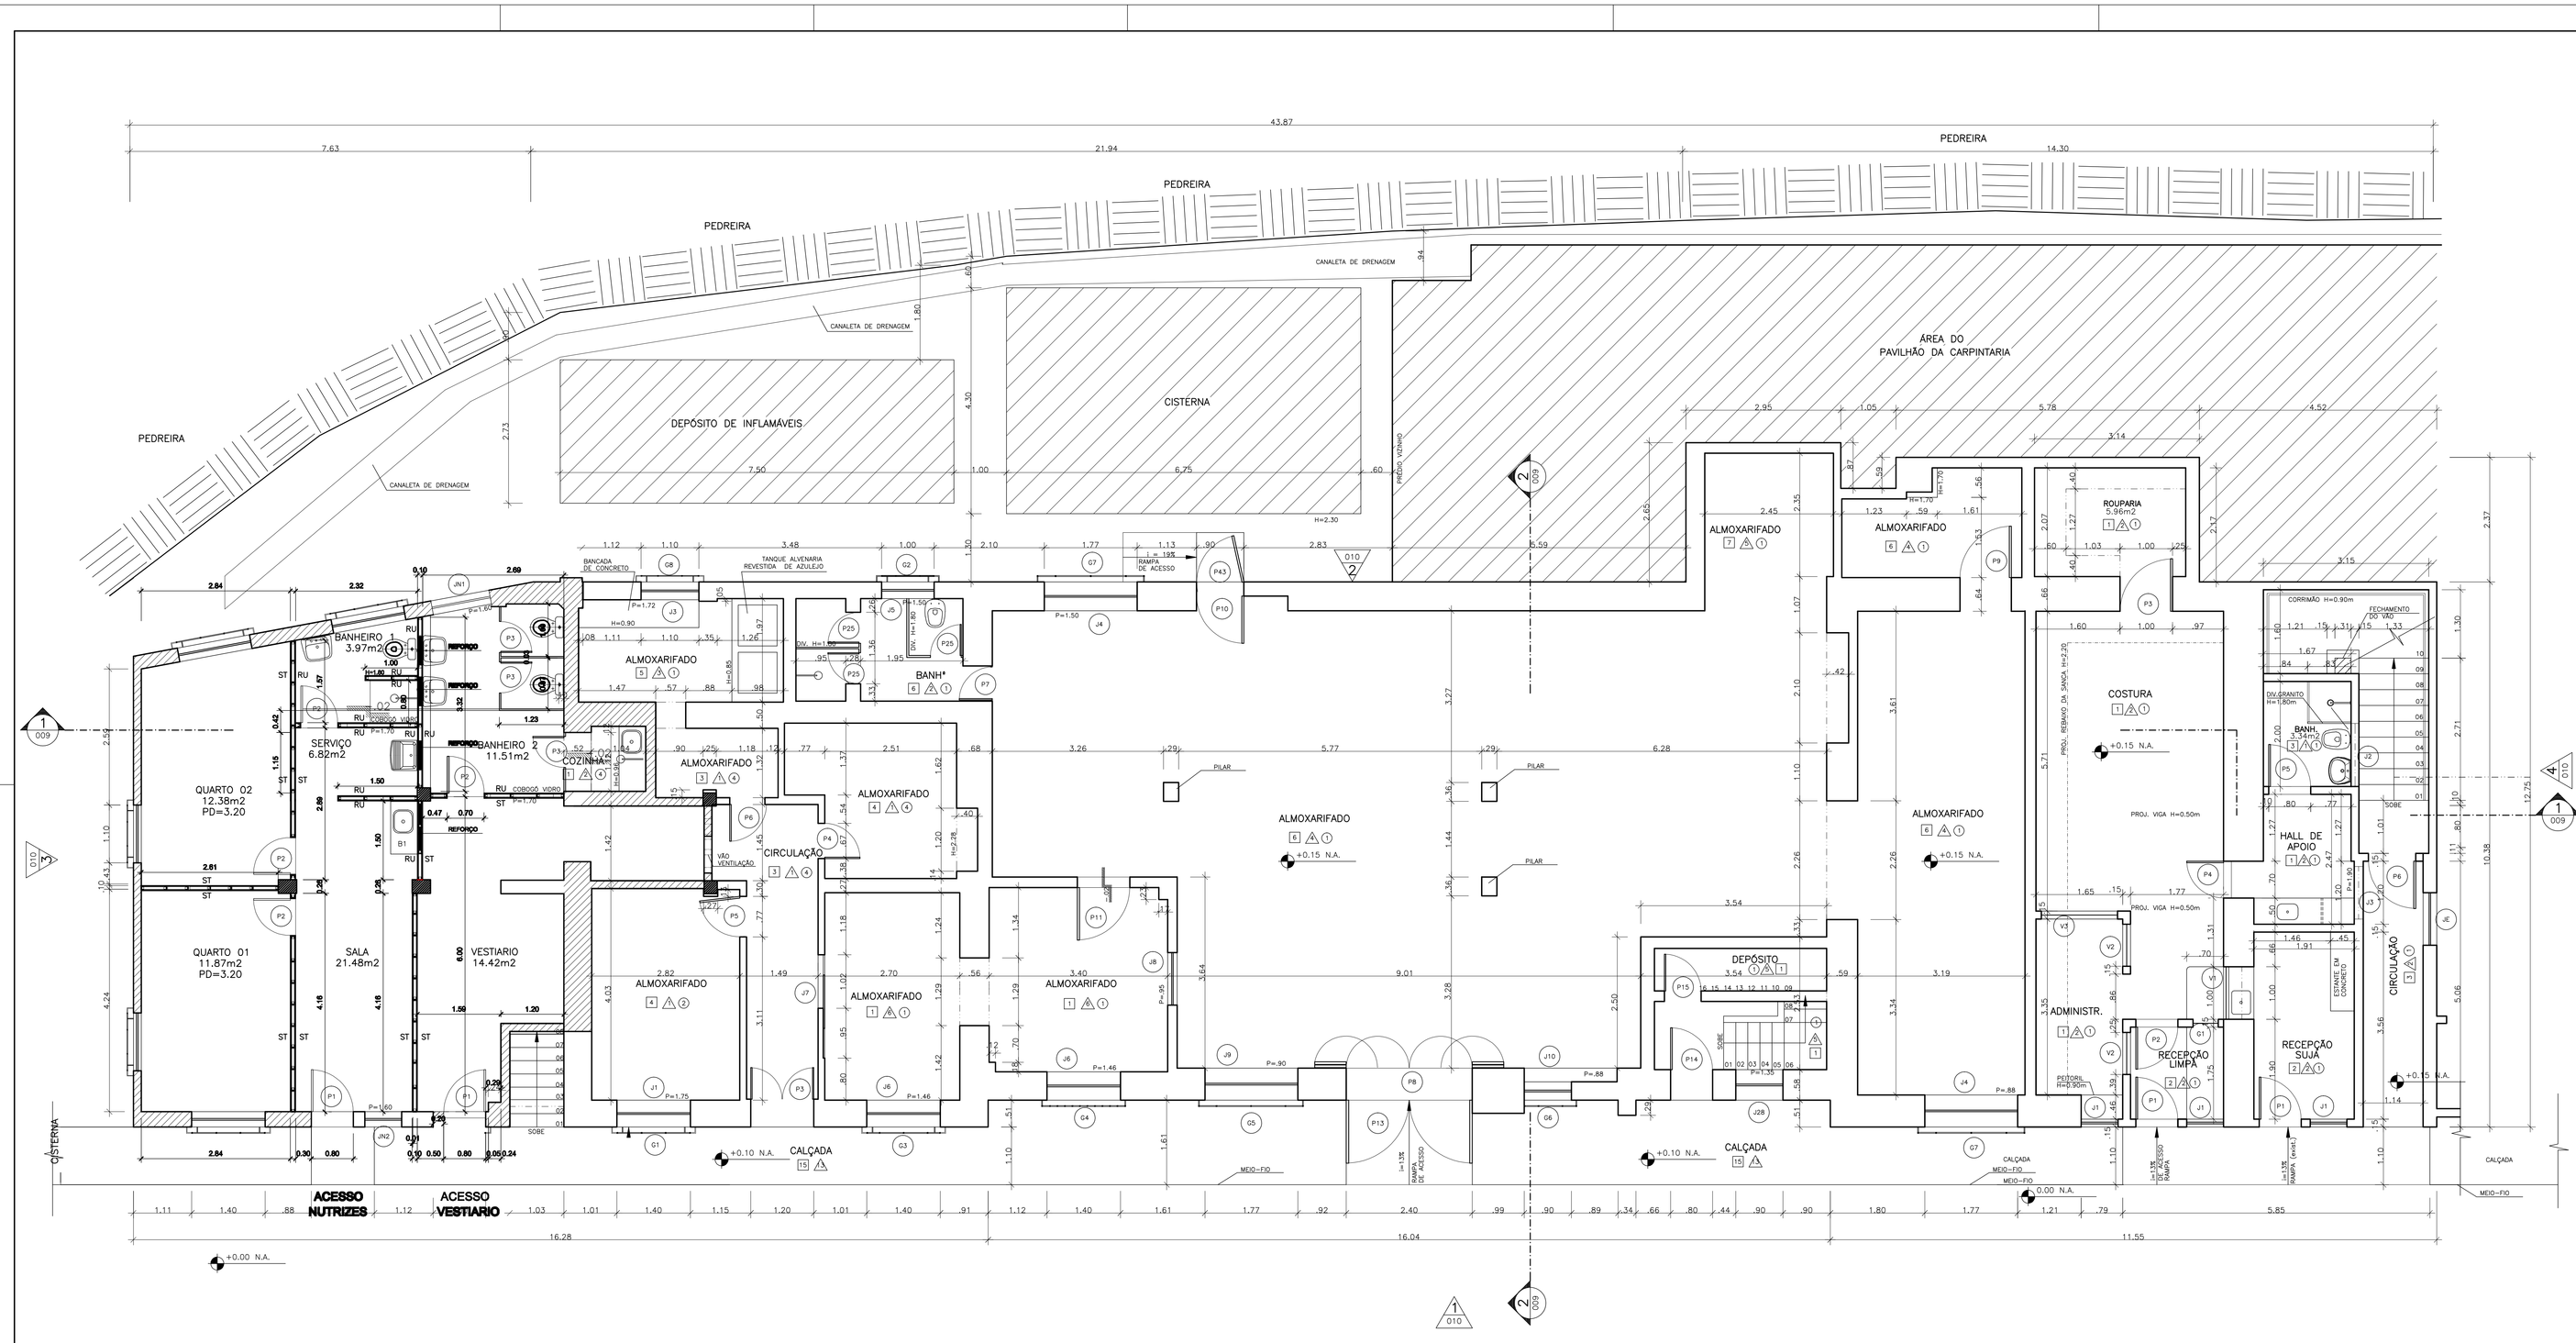

1 PLANTA BAIXA 1° PAVIMENTO
ESCALA 1/50

LEGENDA

QUADRO DE ESQUADRIAS

PORTAS

P1	1.20 X 2.60 1FLS DE ABRIR (40 x 2.10) 1 BANDEIRA FIX. (1.20 x .44)	P12	1.20 X 2.60 1FOLHA DE ABRIR (1.05 x 2.10) 1 BANDEIRA FIXA (1.05 x .44)	P23	1.03 x 2.19 1FOLHA DE ABRIR	P34	0.90x 2.10 1FOLHA DE ABRIR
P2	.60 x 1.98 1FOLHA DE ABRIR	P13	0.40 x 2.48 1 FLS DE ABRIR (1.20 x 2.10) 1 BANDEIRA FIXA (1.20 x 0.38)	P24	0.70 x 2.15 1FOLHA DE ABRIR (.70 x .96) 1FOLHA DE ABRIR (.70 x 1.16)	P35	0.80 x 2.15 1FOLHA DE ABRIR
P3	1.20 x 2.60 2FLS DE ABRIR (0.60 x 2.07) 1 BANDEIRA FIXA (1.20 x .44)	P14	0.80 x 2.15 1FOLHA DE ABRIR	P25	0.59 x 1.77 1FOLHA DE ABRIR	P36	.85 x 2.15 1FOLHA DE CORRER
P4	.67 x 1.98 1FOLHA DE ABRIR	P15	0.70 x 2.16 1 FOLHA DE ABRIR (0.70 x 2.06) 1 BANDEIRA FIXA (0.70 x 0.16)	P26	0.70 x 2.05 1FOLHA DE ABRIR	P37	1.15 x 2.10 1 FOLHA DE ABRIR (.60 x 2.10) 1 FOLHA DE ABRIR (.55 x 2.10)
P5	.77 x 1.99 1FOLHA DE ABRIR (.77 x 1.05) 1FOLHA DE ABRIR (.77 x .94)	P16	1.00 x 2.15 1FOLHA DE ABRIR	P27	0.89 x 2.10 1FOLHA DE ABRIR	P38	1.18 x 2.15 2FLS DE ABRIR (.59 x 2.15)
P6	.67 x 2.10 1FOLHA DE ABRIR	P17	0.70 x 2.10 1FOLHA DE ABRIR	P28	1.20 x 2.30 2FLS DE ABRIR (0.60 x 2.30)	P39	0.90x 2.10 1FL/DE ABRIR) COM VIGIA (.24x.40) 1GRELHA DE VENTILAÇÃO (.48x.15)
P7	.63 x 2.00 1FOLHA DE ABRIR	P18	.60 x 1.78 1 FOLHA DE ABRIR	P29	1.20 x 2.05 2FLS DE ABRIR (0.60 x 2.05)	P40	0.80 x 2.05 1FOLHA DE ABRIR
P8	2.40 X 2.45 4FLS DE ABRIR (.60 X 2.45)	P19	1.40x 2.48 2FLS DE ABRIR (0.70 x 2.10) 1 BANDEIRA FIXA (1.40 x .38)	P30	0.70 x 2.08 1 FOLHA DE ABRIR (.70 x 1.02) 1 FOLHA DE ABRIR (.70 x 1.06)	P41	0.80 x 2.50 1FOLHA DE ABRIR
P9	0.88 x 2.10 1FOLHA DE ABRIR	P20	0.80 x 2.00 1FOLHA DE ABRIR	P31	0.80 x 2.10 1FOLHA DE ABRIR	P42	0.80 x 0.80 1FOLHA DE ABRIR
P10	0.80 X 2.11 1FOLHA DE ABRIR	P21	0.60 x 2.10 1 FOLHA DE ABRIR	P32	0.62 x 2.05 1 FOLHA DE ABRIR	P43	0.90 x 2.15 1FOLHA DE ABRIR
P11	1.00 x 2.10 1FOLHA DE ABRIR	P22	0.60 x 1.62 1 FOLHA DE ABRIR H DO PISO+ .1M	P33	1.18 x 2.08 1 FOLHA DE ABRIR (.62 x 2.08) 1 FOLHA DE ABRIR (.56 x 2.08)	P44	0.58 x 1.76 1 FOLHA DE ABRIR

JANELAS

J1	1.40 x 1.00 1 MOD. FIXO = 70 X .90 1 MOD. BASCULA = .70 X .50	J12	.98 x .60 MOD. FIXO = .14 X 0.60 MOD. BASCULA = .14 X 0.53	J23	1.10 x 1.00 2 MOD. BASCULA = 1.10 X .50		
J2	1.00 x 1.00 1 MOD. FIXO = 1.00 X .90 1 MOD. BASCULA = .90 X .50	J13	1.00 x 1.00 MOD. FIXO = .44 X 0.90 MOD. BASCULA = .44 X 0.50	J24	1.10 x 1.00 2 MOD. FIXOS = 1.10 X .50		
J3	1.10 x 1.00 1 MOD. FIXO = 1.10 X .90 1 MOD. BASCULA = 1.10 X .50	J14	1.40 x 1.00 2 MOD. FIXOS = .70 X 0.90 2 MOD. BASCULAS = .70 X .50	J25	1.40 x 1.00 2 MOD. FIXO = .70 X .90 2 MOD. BASCULAS = .70 X .50		
J4	1.72 x 1.50 2 MOD. FIXOS = .860 X 0.575 2 MOD. BASCULAS = .860 X 0.575	J15	.53 x .80 1 MOD. FIXO	J26	1.00 x 1.10 4 MOD. FIXO = .75 X .55		
J5	1.00 x .80 1 MOD. BASCULA = 1.00 X .20	J16	.90 x .70 2 MOD. BASCULA = .90 X .51 1 MOD. FIXO = .90 X .28	J27	.55 x .50 1 MOD. FIXO = .55 X .35		
J6	1.40 x 1.00 1 MOD. FIXO = .70 X 0.525 1 MOD. BASCULA = .70 X 0.525	J17	1.10 x 1.00 1 MOD. FIXO = 1.10 X .50 1 MOD. BASCULA = 1.10 X .50	J28	.90x .110 1 MOD. BASCULA = .90 X .55 1 MOD. FIXO = .90 X .55		
J7	1.00 x 1.50 1 MOD. DE VIDRO	J18	1.10 x 1.50 MOD. FIXO = 1.10 X .50 MOD. BASCULAS = 1.10 X .50				
J8	1.00 x .96 1 MOD. FIXO = 1.00 X 0.96	J19	1.40 x 1.00 2 MOD. FIXOS = 1.00 X .50 2 MOD. BASCULAS = 1.00 X .50				
J9	1.10 x 1.50 1 MOD. FIXO = 1.10 X 0.375 2 MOD. BASCULAS = .550 X 0.375	J20	.98 x .54 2 MOD. DE ABRIR (.24 X .56)				
J10	1.40 x 1.00 1 MOD. FIXO = .90 X .50 2 MOD. BASCULAS = .90 X .50	J21	1.40 x 1.00 MOD. FIXO = .72 X .50 MOD. BASCULAS = .70 X .50				
J11	1.00 x 1.00 1 MOD. FIXO = .90 X 1.00 1 MOD. CORRER = .90 X 1.00	J22	1.40 x 1.00 MOD. BASCULAS = .70 X .50				

GRADES

G1	1.40 x 1.00	G4	1.60 x 1.20	G7	2.04 x 1.50		
G2	1.00 x 1.00	G5	2.00 x 1.65	G8	1.10 x 1.00		
G3	1.40 x 1.00	G6	1.00 x 1.54	G9	1.57 x 1.15		

OBSERVAÇÃO :

- VER ESPECIFICAÇÕES DOS MATERIAIS DAS PORTAS E JANELAS NO MAPA DE ESQUADRIAS PRANCHA E ARQUIVO MAGNÉTICO (DWG) AD03212A.

ESPECIFICAÇÃO DE MATERIAIS

PISO	PAREDE	TETO
1 PISO VINILICO TIPO PAVIFLEX .30x.30	A REVESTIMENTO EM PINTURA PVA	① LAJE COM PINTURA
2 PISO CERÂMICO .20 X .20 COM RODAPÉ H=0.10m	A REVESTIMENTO EM AZULEJO .15x.15m	② REBAIXO EM MADEIRA SEM PINTURA
3 PISO EM PASTILHA SEXTAVADA .10x.12	A REVESTIMENTO EM AZULEJO .15x.15m ATÉ 2.15m APÓS PINTURA PVA ATÉ O TETO	③ REBAIXO EM GESSO
4 PISO CIMENTADO LISO	A REVESTIMENTO EM AZULEJO .15x.15m ATÉ 3.22m APÓS PINTURA ACRÍLICA ATÉ O TETO	④ REBAIXO EM MADEIRA COM PINTURA
5 PISO EM PASTILHA SEXTAVADA .025x.03	A REVESTIMENTO EM PINTURA ACRÍLICA	
6 PISO DE ALTA RESISTÊNCIA DO TIPO KORUDUR	A REVESTIMENTO EM AZULEJO .15x.15m ATÉ 1.53m APÓS PINTURA ACRÍLICA ATÉ O TETO	
7 PISO CIMENTADO	A REVESTIMENTO EM AZULEJO .15x.15m ATÉ 2.20m APÓS PINTURA ACRÍLICA ATÉ O TETO	
8 PISO CERÂMICO 0.30x0.15m	A REVESTIMENTO EM AZULEJO .15x.15m ATÉ 2.63m APÓS PINTURA ACRÍLICA ATÉ O TETO	
9 PISO CERÂMICO 0.30x0.20m	A REVESTIMENTO EM AZULEJO .15x.15m ATÉ O TETO	
10 PISO EM PASTILHA SEXTAVADA .10x.13	A REVESTIMENTO EM CERÂMICA TIPO TIJOLO .26x.07m COM RODAPÉ DE .08m	
11 PISO CERÂMICO 0.30x0.30m	A REVESTIMENTO EM CERÂMICA TIPO TIJOLO .26x.07m ATÉ 1.00m COM RODAPÉ DE .08m APÓS PINTURA PVA ATÉ O TETO	
12 PISO CERÂMICO 0.20x0.20m	A REVESTIMENTO EM AZULEJO .15x.15 ATÉ 1.60 APÓS PINTURA ACRÍLICA	
13 PISO VINILICO TIPO PAVITLOR	A REVESTIMENTO EM CERÂMICA TIPO TIJOLO .26x.07m	
14 PISO EM MADEIRA CRUA		
15 PEDRA PORTUGUESA		
16 PISO EM LADRILHO HIDRÁULICO .20x.20		

C	ATUALIZAÇÃO CADASTRAL-MAE NUTRIZ		TEREZA BRAGA	05/04/2011
B	ATUALIZAÇÃO CADASTRAL		TEREZA BRAGA	22/12/2009
A	EMISSÃO INICIAL	EDUARDO	MAURICIO ARQHOS	23/10/02
EMIS.	DESCRIÇÃO	DES.	RESP. FIRMA	DATA

Ministério da Saúde
DIRAC / Coordenação de Engenharia
Fundação Oswaldo Cruz

NUMERO DO PREDIO	NOME DO PREDIO		
213	PAVILHÃO ALMOXARIFADO/FARMÁCIA		
TIPO DE PROJETO / SUB-TIPO DE PROJETO		FASE DO PROJETO	
ARQUITETURA		AS-BUILT	
ESCALA 1:50	OBJETIVO / SETOR: CADASTRO / EDIFICAÇÃO TITULO DO DESENHO: PLANTA BAIXA 1° PAVIMENTO		
DATA	DESENHISTA	RESPONSAVEL TECNICO	VISTO
16/12/02			

NOME DO ARQUIVO MAGNÉTICO: A213Z02C.DWG
DATA DO ARQUIVO MAGNÉTICO: 2003-01-29-04