








**NOTAS CONCREMAT:**

1 -NESTE INVENTÁRIO FOI LEVANTADO  
SOMENTE OS EQUIPAMENTOS REFERENTES A  
ESTA DISCIPLINA: VENTILAÇÃO E AR  
CONDICIONADO.

PARA OS EQUIPAMENTOS DE ELÉTRICA E  
SUPERVISÃO PREDIAL CITADOS NAS PRANCHAS  
DE FLUXOGRAMAS VER AS PRANCHAS DAS  
DISCIPLINAS COMPLEMENTARES.

	SUPRIMIDO
	EXECUTADO DIFERENTE DO PROJETADO
	EXECUTADO
	FALTA EXECUTAR

04	EMIÇÃO FINAL - APROVADO	30/04/2013	GM	LO	JM
03	EMIÇÃO FINAL	19/04/2013	GM	LO	JM
02	EMIÇÃO FINAL	02/04/2013	GM	LO	JM
01	EMIÇÃO FINAL	05/03/2013	GM	LO	JM
00	EMIÇÃO INICIAL	11/12/2012	GM	LO	JM
REV.	DESCRIÇÃO	DATA	ELABORADOR	VERIFICADOR	APROVADOR
EXECUTADO POR :			CLIENTE :		
			 Ministério da Saúde		
			FIOCRUZ Fundação Oswaldo Cruz		
			 <b>DIRAC</b> Infraestrutura em saúde		
			PROJETO :		
			INVENTÁRIO DA OBRA DE CONSTRUÇÃO DO CDTS - FIOCRUZ		
ELABORADOR: GETULIO MACHADO		DATA: 11/12/2012	CONTEÚDO: EDIFICAÇÃO PRINCIPAL - SETOR A FLUXOGRAMAS 11-05/11-07/11-08		
VERIFICADOR: LUCYANA OLIVEIRA		DATA: 11/12/2012			
APROVADOR: JARBAS MAGALHÃES		DATA: 11/12/2012	DISCIPLINA: VENT. E AR COND.		ARQ. REF.: V218A04B
RESP. TÉC.: PAULO MEIRA CHAVES		CREA: 1981115391	ARQUIVO CMAT: 758018-20-AT-151-DE-0004_R4		