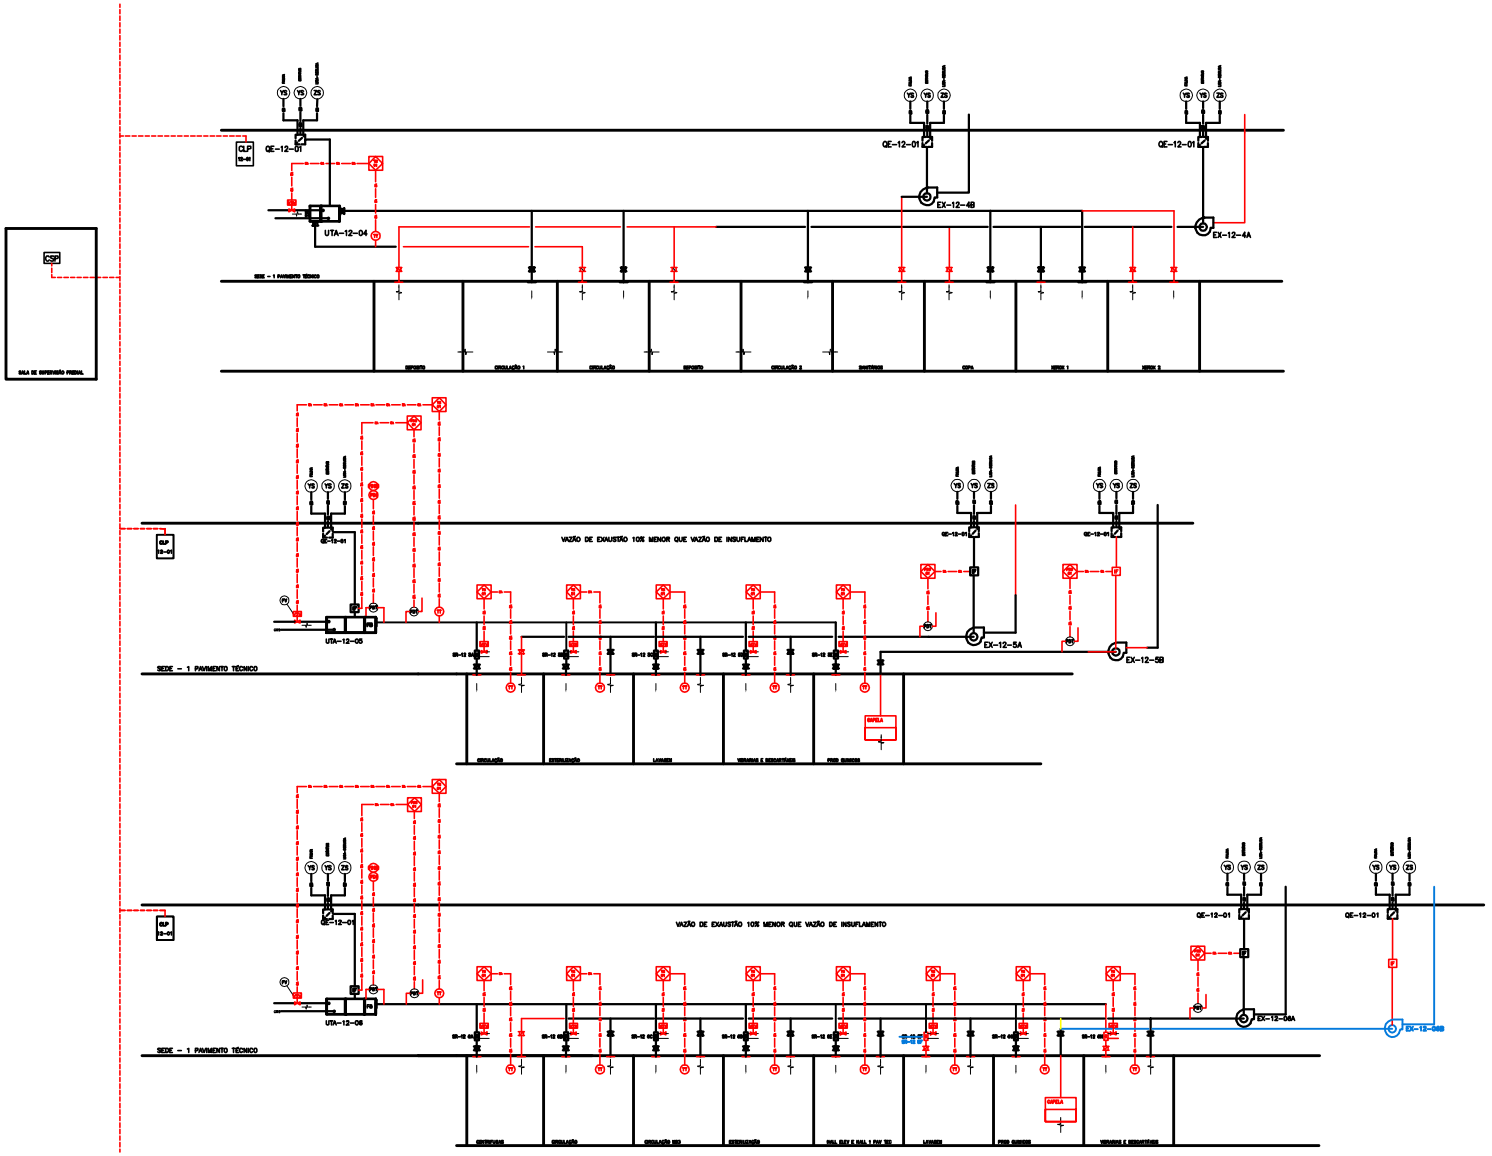


- QUADRO ELETRICO
- VÁLVULA DE DUAS VIAS DE AÇÃO PROPORCIONAL
- DAMPER DE REGULAGEM MANUAL
- DAMPER DE SOBRE-PRESSÃO
- SENSOR/TRANSMISSOR DE PRESSÃO DIFERENCIAL
- SENSOR/TRANSMISSOR DE TEMPERATURA
- SENSOR/TRANSMISSOR DE O2
- SENSOR DE FLUXO
- VÁLVULA DE CONTROLE DE VAZÃO
- INVERSOR DE FREQUÊNCIA COM CHAVE DE PARTIDA INCORPORADA
- DAMPER DE ESTANQUEIDADE DE AÇÃO PNEUMÁTICA
- SERPENTINA DE REAQUECIMENTO DE ÁGUA QUENTE
- REGULADOR DE VAZÃO E PRESSÃO DE AR MOTORIZADO DE AÇÃO PROPORCIONAL
- MEDIDOR DE VAZÃO DE AR
- CSP COMPUTADOR DE SUPERVISÃO PREDIAL
- CLP CONTROLADOR LÓGICO PROGRAMÁVEL
- TRANSMISSOR DE FLUXO
- CONTROLADOR DE PRESSÃO
- CONTROLADOR DE TEMPERATURA
- CONTROLADOR DE FLUXO
- HWS SUPRIMENTO DE ÁGUA QUENTE
- CWS SUPRIMENTO DE ÁGUA GELADA
- MT MEDIDOR DE TEMPERATURA
- FT TRANSMISSOR DE FLUXO

- DUTO DE INSUFLAMENTO DE AR CONDICIONADO
- DUTO DE RETORNO DE AR CONDICIONADO
- DUTO DE EXAUSTÃO DE AR CONDICIONADO
- DUTO DE INSUFLAMENTO DO SISTEMA DE VENTILAÇÃO
- DUTO DE EXAUSTÃO DO SISTEMA DE VENTILAÇÃO
- ELETRODUTO DE AUTOMAÇÃO
- SINAL DE ENTRADA ANALÓGICO
- SINAL DE ENTRADA DISCRETO
- SINAL DE SAIDA ANALÓGICO
- SINAL DE SAIDA DISCRETO

NOTAS

1 – PARA MELHOR VISUALIZAÇÃO, O DESENHO DEVERÁ SER PLOTADO UTILIZANDO ESPESSURAS DE LINHAS CONFORME PADRÃO FIOCRUZ, COM AS SEGUINTES CONFIGURAÇÕES DE CORES:

| COR NO DESENHO | COR NA PLOTAGEM |
|---|---|
| 010 | 010 |
| 050 | 050 |
| 100 | 100 |
| 140 | 140 |
| 200 | 200 |
| DEMAIS CORES | 007 |

2 – PARA MAIORES INFORMAÇÕES VER FOLHA DE DADOS DOS EQUIPAMENTOS FD-1-AC-0001.DOC

DESENVOLVIDO POR: CONSCIENGE
NOTAS VER ARQUIVO DWNT: P:\SOFT\ACAD\T-15\12-AC-0006
ANIMAÇÃO CLIENTE: DIRAC DATA: 22/08/2011
ARQUIVO FIOCRUZ: 22/08/2011 | ELETRÔNICO: X | EXECUTIVO | APROVADO | REPROVADO

| | | | |
|---|---|---|---|
| 0 | 05/07/11 | EMISSÃO INICIAL | JOSÉ |
| A | 11/07/11 | EMISSÃO FINAL | JOSÉ |
| REVISÃO | DATA | DESCRIÇÃO | VISTO |

ATP Engenharia e Empreendimentos S/A

Ministério da Saúde
Fundação Oswaldo Cruz
Coordenação de Engenharia
Fundação Oswaldo Cruz

| | | |
|---|---|---|
| EDIFÍCIO DO PROJETO: 216 | NOME DO PROJETO: COTS–EDIFICAÇÃO PRINCIPAL | |
| TIPO DE PROJETO: VENTILAÇÃO E AR CONDICIONADO | TIPO DE DESENHO: EXECUTIVO | NOME DO DESENHO: EXECUTIVO |
| ESCALA: S/ESC | PROJETO / SETOR: CONSTRUÇÃO / SETOR B | |
| DATA: SET/2009 | TÍTULO DO DESENHO: FLUXOGRAMAS 12-04/12-05/12-06 | |
| | COORDENAÇÃO: ALEXANDRE | RESPONSÁVEL TÉCNICO: JOSÉ ANTONIO BRAGA |
| | VISTO | |

ARQUIVO DWG: 12-AC-0006.DWG
NOME DO ARQUIVO DO DESENHO: 12-AC-0006-00