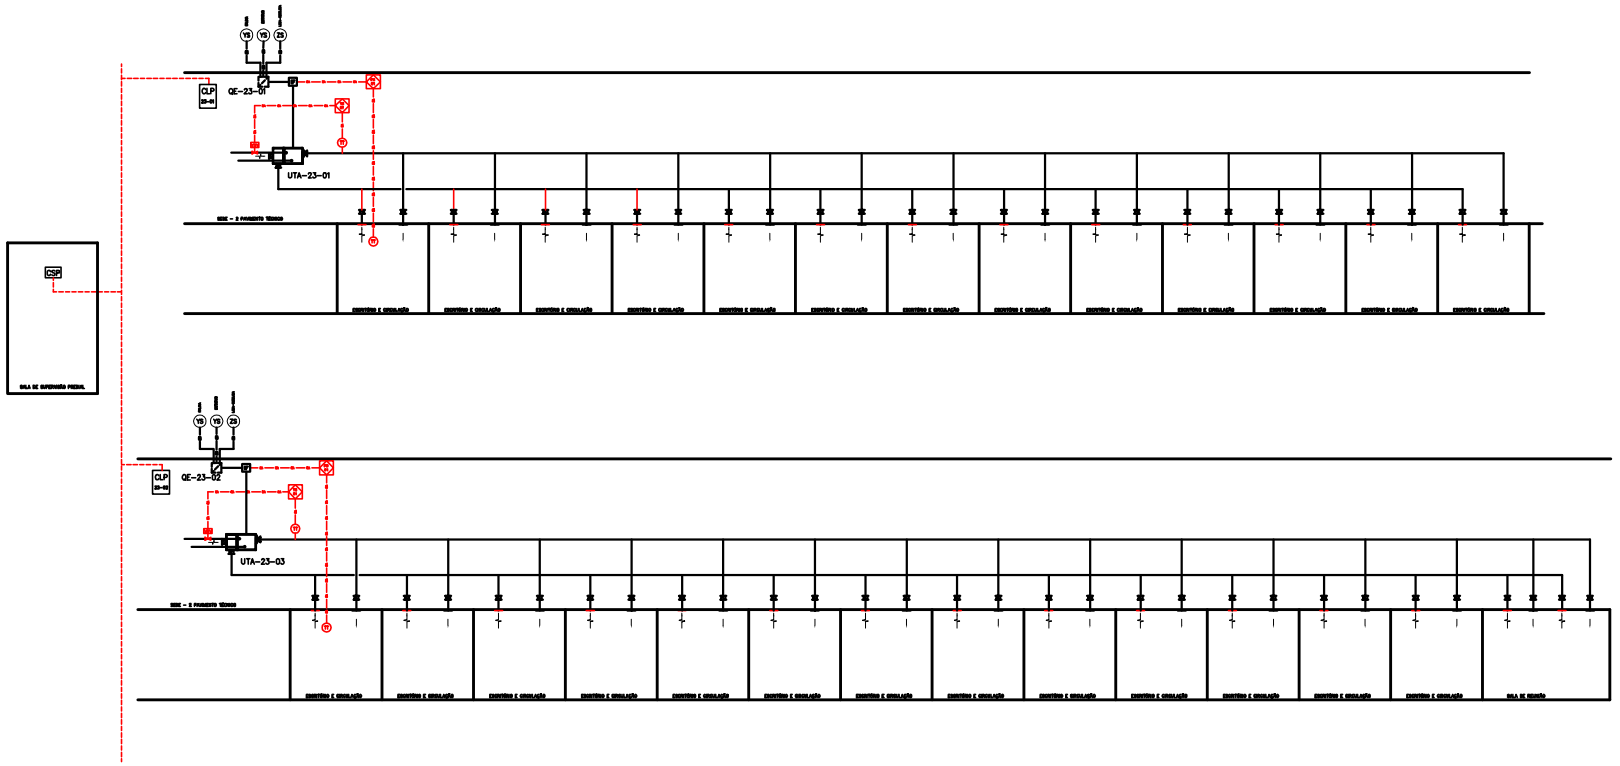

- QUADRO ELETRICO
- VÁLVULA DE DUAS VIAS DE AÇÃO PROPORCIONAL
- DAMPER DE REGULAGEM MANUAL
- DAMPER DE SOBRE-PRESSÃO
- SENSOR/TRANSMISSOR DE PRESSÃO DIFERENCIAL
- SENSOR/TRANSMISSOR DE TEMPERATURA
- SENSOR/TRANSMISSOR DE O2
- SENSOR DE FLUXO
- VÁLVULA DE CONTROLE DE VAZÃO
- INVERSOR DE FREQUÊNCIA COM CHAVE DE PARTIDA INCORPORADA
- DAMPER DE ESTANQUEIDADE DE AÇÃO PNEUMÁTICA
- SERPENTINA DE REAQUECIMENTO DE ÁGUA QUENTE
- REGULADOR DE VAZÃO E PRESSÃO DE AR MOTORIZADO DE AÇÃO PROPORCIONAL
- MEDIDOR DE VAZÃO DE AR
- COMPUTADOR DE SUPERVISÃO PREDIAL
- CONTROLADOR LÓGICO PROGRAMÁVEL
- TRANSMISSOR DE FLUXO
- CONTROLADOR DE PRESSÃO
- CONTROLADOR DE TEMPERATURA
- CONTROLADOR DE FLUXO
- HWS SUPRIMENTO DE ÁGUA QUENTE
- CWS SUPRIMENTO DE ÁGUA GELADA
- MT MEDIDOR DE TEMPERATURA
- FT TRANSMISSOR DE FLUXO

- DUTO DE INSUFLAMENTO DE AR CONDICIONADO
- DUTO DE RETORNO DE AR CONDICIONADO
- DUTO DE EXAUSTÃO DE AR CONDICIONADO
- DUTO DE INSUFLAMENTO DO SISTEMA DE VENTILAÇÃO
- DUTO DE EXAUSTÃO DO SISTEMA DE VENTILAÇÃO
- ELETRODUTO DE AUTOMAÇÃO
- SINAL DE ENTRADA ANALÓGICO
- SINAL DE ENTRADA DISCRETO
- SINAL DE SAIDA ANALÓGICO
- SINAL DE SAIDA DISCRETO

NOTAS

1 – PARA MELHOR VISUALIZAÇÃO, O DESENHO DEVERÁ SER PLOTADO UTILIZANDO ESPESSURAS DE LINHAS CONFORME PADRÃO FIOCRUZ, COM AS SEGUINTES CONFIGURAÇÕES DE CORES:

COR NO DESENHO	COR NA PLOTAGEM
010	010
050	050
100	100
140	140
200	200
DEMAIS CORES	007

2 – PARA MAIORES INFORMAÇÕES VER FOLHA DE DADOS DOS EQUIPAMENTOS FD-1-AC-0001.DOC

PREPARADO POR: CONSORCIO	NOME DO ARQUIVO DWG: 7580118-424-1-151-01-EX-0016	REVISÃO/TOTAL:	ANEXOS
	AVALIAÇÃO CLIENTE: CRBIO	DATA: 12/05/2009	A ANEXAR/OUTRAS:
			APROVADO / REPROVADO

A	05/11/09	EMISSÃO INICIAL DO ANTEPROJETO EXECUTIVO	JOSÉ
0	11/05/09	EMISSÃO INICIAL	JOSÉ
REVISÃO	DATA	DESCRIÇÃO	VISTO

ATP Engenharia

ATPeng Engenharia e Empreendimentos S/A

Ministério da Saúde
Fundação Oswaldo Cruz
Coordenação de Engenharia

OBRA DO PRÉDIO: 216	NOME DO PRÉDIO: COTS-EDIFICAÇÃO PRINCIPAL
TIPO DE PROJETO: VENTILAÇÃO E AR CONDICIONADO	TIPO DO PROJETO: EXECUTIVO
	PRÉDIO / SETOR: CONSTRUÇÃO / SETOR C
ESCALA: S/ESC	TÍTULO DO DESENHO: FLUXOGRAMAS 23-01/23-03
DATA: 05/2009	COLABORADOR: ALEXANDRE
	RESPONSÁVEL TÉCNICO: JOSÉ AMARO BARBOSA
	VISTO

Nº DO DESENHO	REVISÃO	ARQUIVO DWG
424-151-01	A	V2.1.A1.GB.DWG