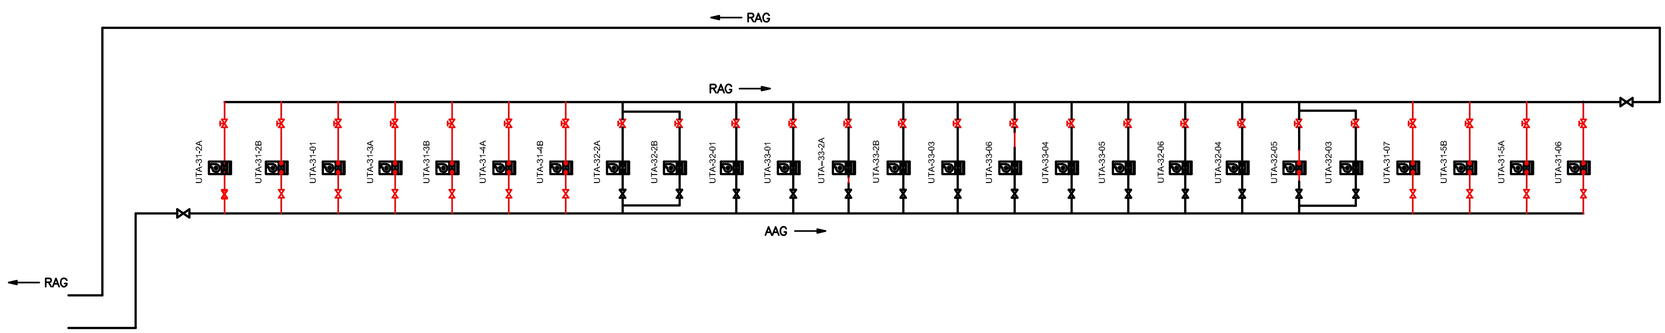

(1) FLUXOGRAMA ÁGUA GELADA EXPERIMENTAÇÃO ANIMAL
SEM ESCALA

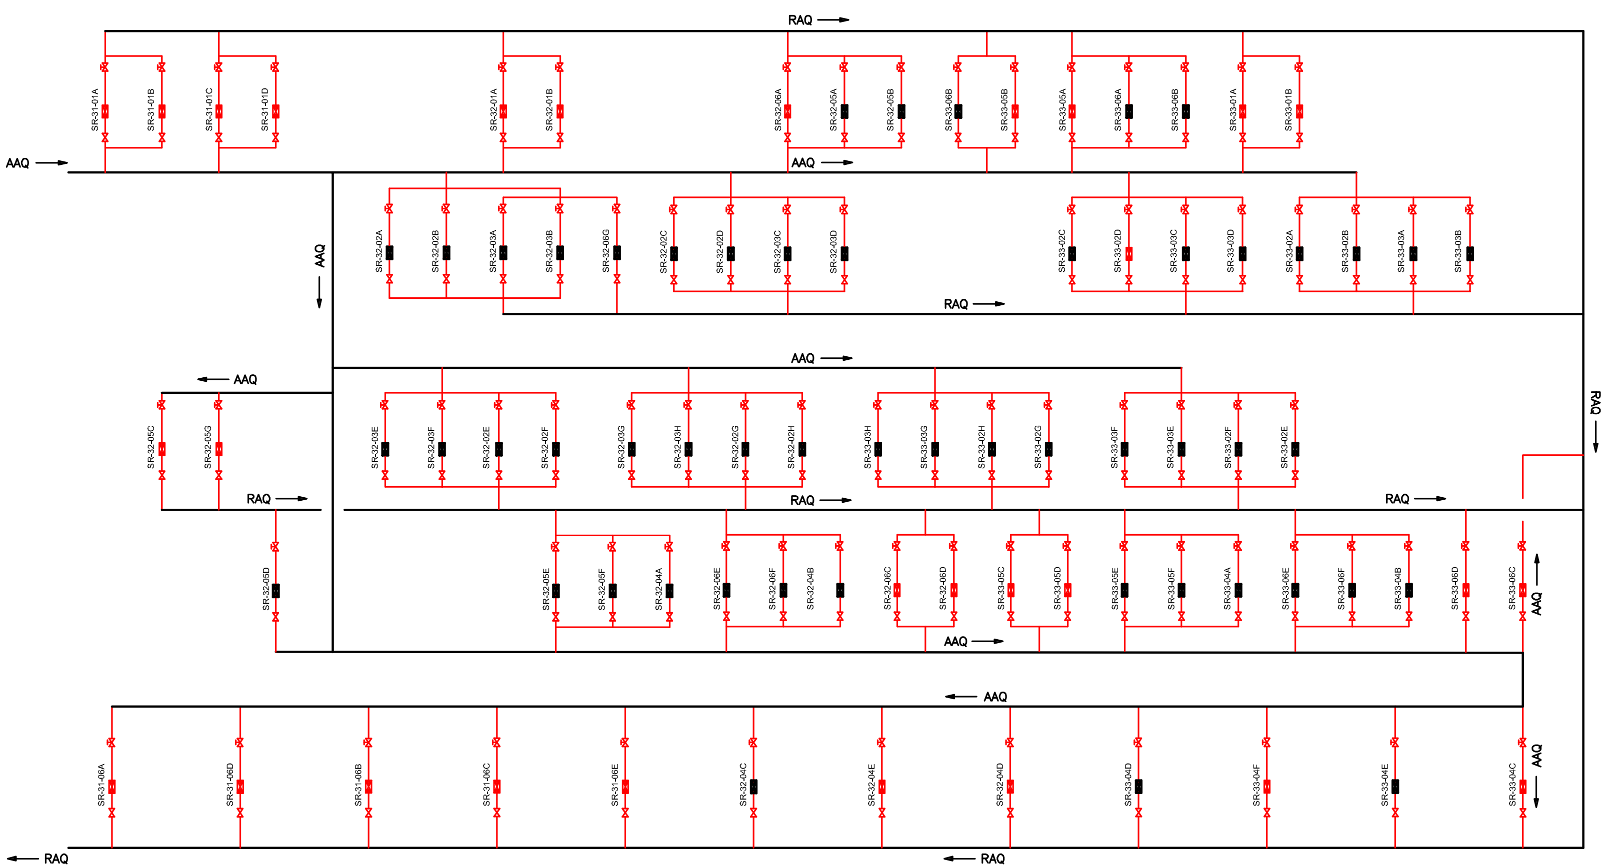

(2) FLUXOGRAMA ÁGUA QUENTE EXPERIMENTAÇÃO ANIMAL
SEM ESCALA

VÁLVULA DE DUAS VIAS DE AÇÃO PROPORCIONAL
VÁLVULA GAVETA
TUBULAÇÃO DE ÁGUA GELADA
TUBULAÇÃO DE ÁGUA QUENTE

AAQ – ALIMENTAÇÃO DE ÁGUA QUENTE
RAQ – RETORNO DE ÁGUA QUENTE
AAQ – ALIMENTAÇÃO DE ÁGUA GELADA
RAQ – RETORNO DE ÁGUA GELADA

NOTA

1 – PARA MELHOR VISUALIZAÇÃO, O DESENHO DEVERÁ SER PLOTADO UTILIZANDO ESPESSURAS DE LINHAS CONFORME PADRÃO FIOCRUZ, COM AS SEGUINTES CONFIGURAÇÕES DE CORES:

COR NO DESENHO	COR NA PLOTAGEM
010	010
090	090
170	170
220	220
DEMAIS CORES	007

2 – PARA MAIORES INFORMAÇÕES VER FOLHA DE DADOS DOS EQUIPAMENTOS FD-1-AC-0001.DOC

INVENTÁRIO POR: CONCREMAT
NOTAS VER ARQUIVO CMAT: 758018-20-AT-151-DE-0033
AVALIAÇÃO CLIENTE: DIRAC
EMISSÃO FINAL: 30/04/2013
LEGENDA: A EXECUTAR
DATA: 22/04/2013 | X APROVADO | REPROVADO

ATPeng Engenharia e Empreendimentos S/A

Fundação Oswaldo Cruz

218 CDTS–EXPERIMENTAÇÃO ANIMAL
VENTILAÇÃO E AR CONDICIONADO — EXECUTIVO
CONSTRUÇÃO /SETORES A, B e C
FLUXOGRAMAS DE ÁGUA GELADA E ÁGUA QUENTE
ESCALA S/ESC
JAN/2010 | ALEXANDRE | JOSÉ AUGUSTO B.MIRANDA
O.E./O.R. NÚMERO XX-XX-XX-XX
NOME DO ARQUIVO MAGNÉTICO V218A33B.DWG