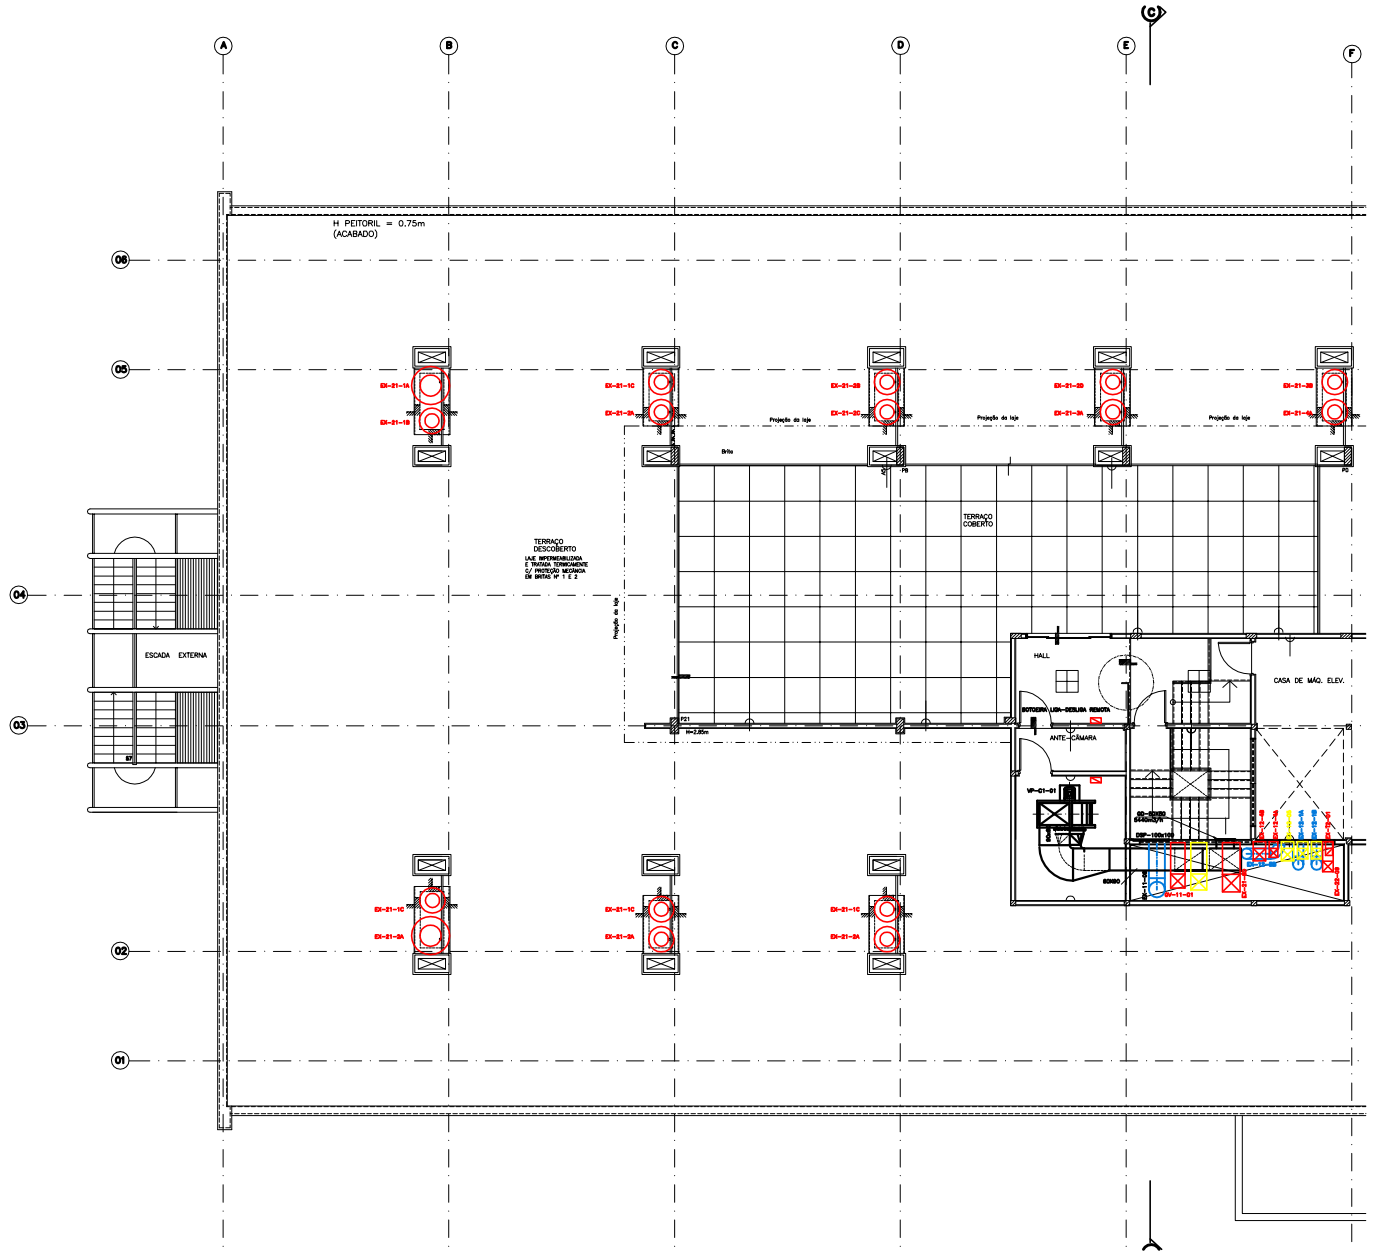

1 PLANTA BAIXA TELHADO SETOR A
ESCALA 1/50

EQUIPAMENTO DE AR CONDICIONADO

XX-YY

XX – INDICA A IDENTIFICAÇÃO DO EQUIPAMENTO
YY– NÚMERO SEQUENCIAL DO EQUIPAMENTO

IDENTIFICAÇÃO – EQUIPAMENTO

UTA – UNIDADE DE TRATAMENTO DE AR
VAV – CAIXA DE VOLUME DE AR VARIÁVEL
EX – VENTILADOR PARA EXAUSTÃO DE AR
AR – ATENUADOR DE RUÍDO
QE – QUADRO ELÉTRICO

ELEMENTOS DE DISTRIBUIÇÃO DE AR

XXZ–ØxØ–V

XX – INDICA A IDENTIFICAÇÃO DO EQUIPAMENTO
Z – NÚMERO DE SAÍDA
ØxØ – DIMENSÃO (mm)
V– VAZÃO (m3/h)

IDENTIFICAÇÃO – EQUIPAMENTO

TAE – TOMADA DE AR EXTERIOR MODELO VGF DE FABRICAÇÃO TROX.
DB – DAMPER BORBOLETA.
DLO – DAMPER DE LÂMINAS OPOSTAS MODELO RL OU JH-S DE FABRICAÇÃO TROX.
DIF – DIFUSOR PARA INSUFLAMENTO DE AR COM PLENO E REGISTRO MODELO ADLK DE FABRICAÇÃO TROX.
DI – DIFUSOR PARA INSUFLAMENTO DE AR MODELO ADLQ DE FABRICAÇÃO TROX.
GS – GRELHA SIMPLES MODELO AT DE FABRICAÇÃO TROX.
GD – GRELHA DE DUPLA DEFLEXÃO MODELO VAT DE FABRICAÇÃO TROX.
VDF – VENEZIANA DUPLA SOBREPOR DE PONTA MODELO AVDT DE FABRICAÇÃO TROX.
DSP – DAMPER DE SOBRE-PRESSÃO MODELO AVL DE FABRICAÇÃO TROX.
VS – VENEZIANA SIMPLES MODELO AVH OU AVG DE FABRICAÇÃO TROX.
FS – FILTRO "F9"
DLA – DIFUSOR LINEAR P/ INSUFLAMENTO DE AR DE SOPRO PARA UM LADO MODELO ADE FABRICANTE TROX.
DLPM – DAMPER DE LÂMINAS PARAFOLIS MOTORIZADO ON-OFF MODELO JH-KFF DE FABRICAÇÃO TROX.

LEGENDA

- PONTO DE FORÇA, TRIFÁSICO, 380 V, 60 Hz + TERRA COM POTÊNCIA INDICADA
- QUADRO ELÉTRICO
- PONTO DE ÁGUA
- RALO PARA DRENO
- TUBULAÇÃO DE ÁGUA GELADA (VER ESPECIFICAÇÃO)
- X – NÚMERO DO CORTE

NOTAS GERAIS

1 – TODAS AS ESPECIFICAÇÕES E DESCRITIVOS CONTIDOS NESTA PLANTA ENCONTRAM-SE DETALHADAMENTE COMPLEMENTADAS NAS DIVERSAS NOTAS QUE COMPÕEM A ESPECIFICAÇÃO DO PROJETO EM PAUTA, DEVENDO SER RIGOROSAMENTE CONSIDERADAS PARA EFEITO DE COTAÇÃO E EXECUÇÃO.

2 – DUTOS DE INSUFLAMENTO E RETORNO DE AR CONDICIONADO DEVERÃO SER ISOLADOS TERMICAMENTE (VER ESPECIFICAÇÃO).

3 – OS DUTOS DE AR EXTERIOR E EXAUSTÃO MECÂNICA NÃO NECESSITAM SER ISOLADOS, EXCETO QUANDO TRANSITAREM EM LOCAIS CONDICIONADOS (VER ESPECIFICAÇÃO).

4 – DIMENSÕES, FECHAMENTO MECÂNICO E NIVELADO "IN HOUS".

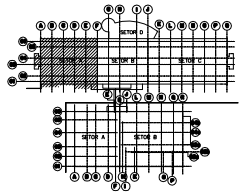

REFERENTE POR:	NOTAS VER ARQUIVO DWT:	EMISSÃO PARA:	00/00/2010
	7.5801B-2A-AT-V1-ACB-0030	ESTUDO	EXECUTAR
	AVALIAÇÃO CLIENTE: OBRA:	DATA: 00/00/2010	X APROVADO REFROVADO
0	01/10/10	EMISSÃO PARA APROVAÇÃO	JOSÉ
1	15/10/10	EMISSÃO PARA EXECUÇÃO	JOSÉ
A	11/11/10	EMISSÃO INICIAL	JOSÉ
REVISÃO	DATA	DESCRIÇÃO	VISTO

ATP Engº Engenharia e Empreendimentos S/A

CLIENTE:	
EMPREENDIMENTO:	
ENDEREÇO DO PRÉDIO:	RUA: Nº: BAIRRO:
	216
TIPO DE PRÉDIO:	USO DO PRÉDIO:
	COTS–EDIFICAÇÃO PRINCIPAL
TIPO DE PROJETO:	FASE DE PROJETO:
	VENTILAÇÃO E AR CONDICIONADO EXECUTIVO
DISCIPLINA / SETOR:	
	CONSTRUÇÃO / SETOR A
ESCALA:	TÍTULO DO DESENHO:
1:50	ARRANJO GERAL – TELHADO
DATA:	DESENHISTA:
001/2010	ALEXANDRE
	RESPONSÁVEL TÉCNICO: VISTO
	JOSÉ AUGUSTO BARBOSA

ARQUIVO DWG: 7.5801B-2A-AT-V1-ACB-0030