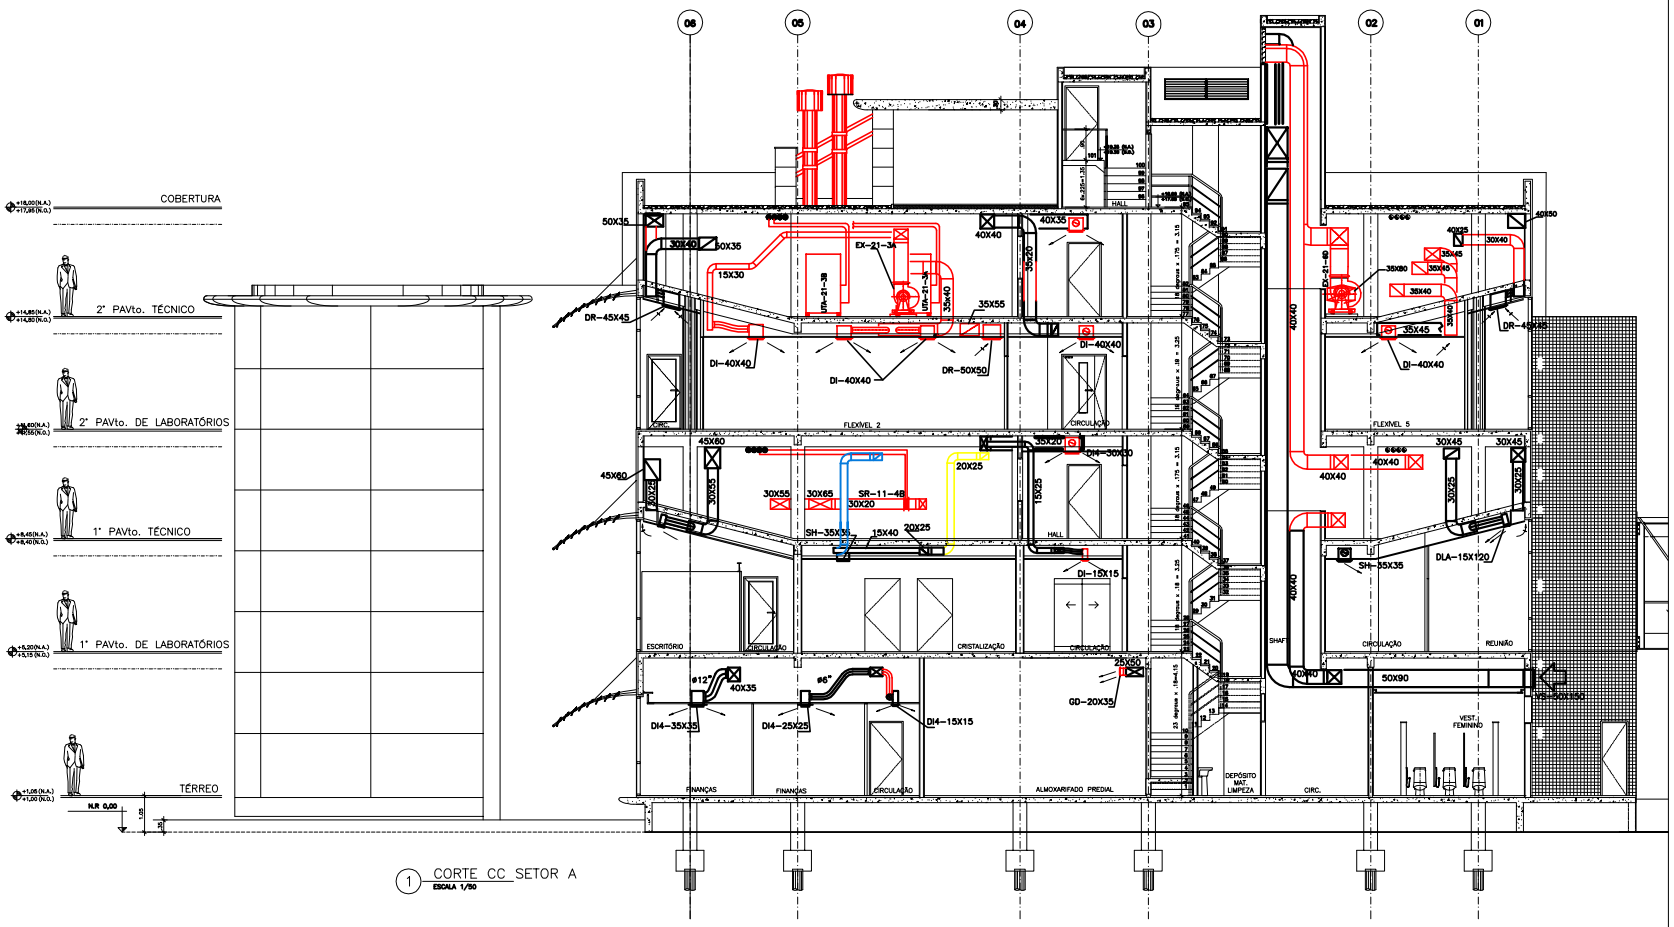

1 CORTE CC SETOR A
ESCALA 1/50

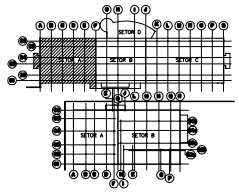

EMPREENDIMENTO: CONCREMAT ENGENHARIA	NOME DO ARQUIVO DWG: 7580160-00-AT-ITI-DE-0067	EMISSÃO INICIAL: 30/04/2010	
	LEGENDA:	A EXECUTAR	
	EMISSÃO ULTIMA: 30/04/2010	A APROVADO	REPROVADO

A	11/05/10	EMISSÃO INICIAL
REVISÃO	DATA	DESCRIÇÃO


Fundação Oswaldo Cruz

ESCALA DO DESENHO: 1:50	NOME DO DESENHO: 210
TIPO DE PROJETO: VENTILAÇÃO E AR CONDICIONADO	TIPO DE DESENHO: EXECUTIVO
DESENHO / ESPEC.: CONSTRUÇÃO / SETOR A	
TÍTULO DO DESENHO: CORTE CC	
ESCALA: 1:50	
DATA: 05/2010	DESENHISTA: BMS
RESPONSÁVEL TÉCNICO: Edison Tito Avila Cortes	VISTO

CONTROLE DE REVISÃO: A
NOME DO ARQUIVO MAGNÉTICO: A2.1.BAG.TA.DWG