




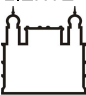



NOTAS CONCREMAT:  
AS PRESSÕES SÓ PODEM SER AFERIDAS COM O SISTEMA EM FUNCIONAMENTO.

	SUPRIMIDO
	EXECUTADO DIFERENTE DO PROJETADO
	EXECUTADO
	FALTA EXECUTAR

01	EMIÇÃO FINAL - APROVADO	11/12/2012	GM	LO	JM
00	EMIÇÃO INICIAL	06/11/2012	GM	LO	JM
REV.	DESCRIÇÃO	DATA	ELABORADOR	VERIFICADOR	APROVADOR
EXECUTADO POR :		<div><div></div><div><div>CLIENTE :</div><div><div>Ministério da Saúde</div><div>FIOCRUZ</div><div>Fundação Oswaldo Cruz</div></div><div><div>DIRAC</div><div>Infraestrutura em saúde</div></div></div></div>			
		PROJETO : INVENTÁRIO DA OBRA DE CONSTRUÇÃO DO CDTS - FIOCRUZ			
ELABORADOR: GETULIO MACHADO		DATA: 06/11/2012	CONTEÚDO: EXPERIMENTAÇÃO ANIMAL- SETOR A MAPA DE PRESSÕES - SUBSOLO		
VERIFICADOR: LUCYANA OLIVEIRA		DATA: 06/11/2012			
APROVADOR: JARBAS MAGALHÃES		DATA: 06/11/2012	DISCIPLINA: VENT. E AR COND.      ARQ. REF.: V218A71B		
RESP. TÉC.: PAULO MEIRA CHAVES		CREA: 1981115391	ARQUIVO CMAT: 758018-20-AT-151-DE-0071_R1		