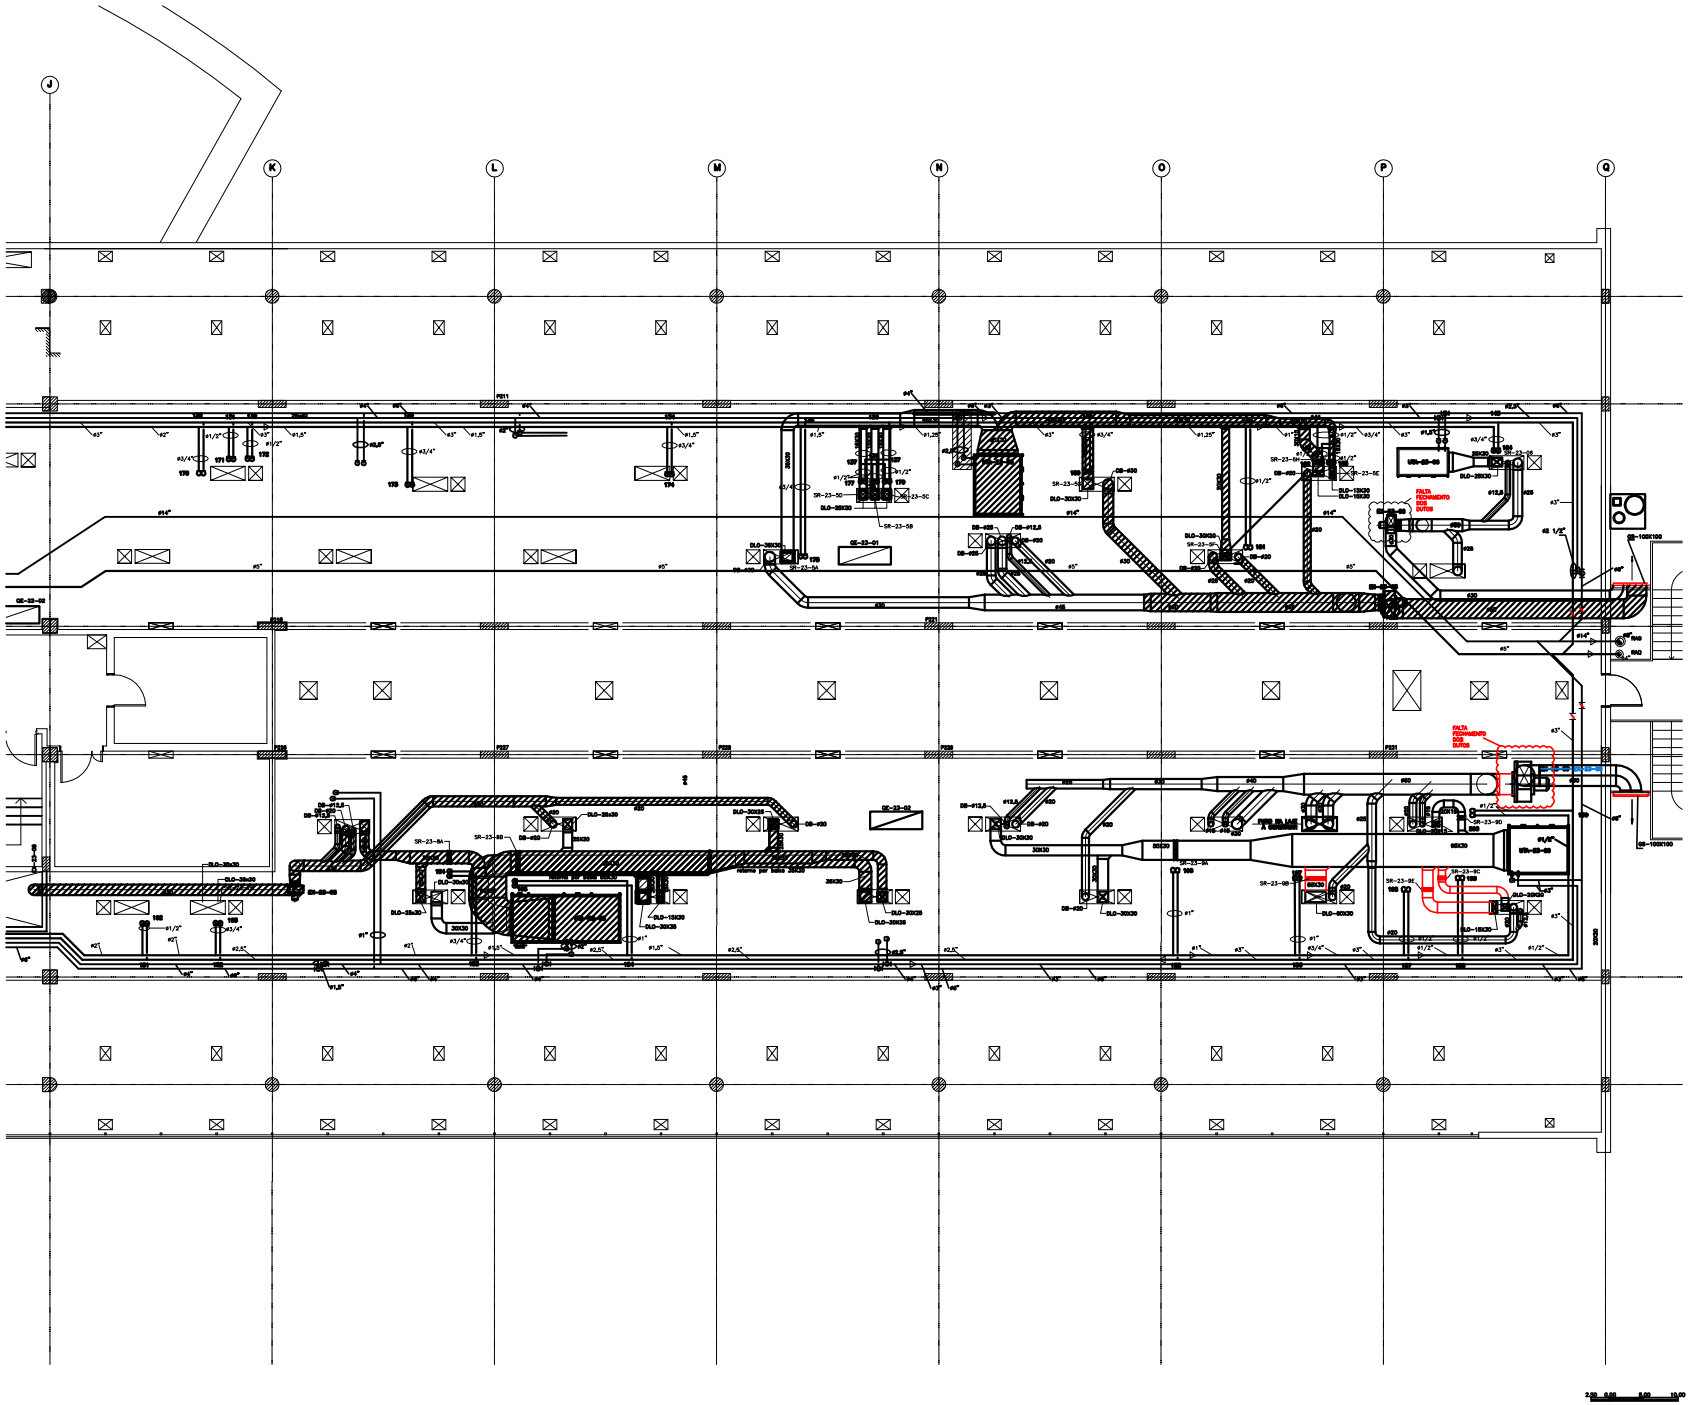

EQUIPAMENTO DE AR CONDICIONADO

XX-YY

XX – INDICA A IDENTIFICAÇÃO DO EQUIPAMENTO
YY– NUMERO SEQUENCIAL DO EQUIPAMENTO

IDENTIFICACAO – EQUIPAMENTO

UTA – UNIDADE DE TRATAMENTO DE AR
VAV – CAIXA DE VOLUME DE AR VARIAVEL
EX – VENTILADOR PARA EXAUSTO DE AR
AR – ASSOALHADOR DE ELISO
QE – QUADRO ELETRICO

ELEMENTOS DE DISTRIBUICAO DE AR

XX2-AaB-Y

XX – INDICA A IDENTIFICAÇÃO DO EQUIPAMENTO
Z – NUMERO DE ENTRADAS
AaB – DIMENSÃO (CM)
Y– TIPO GRELHA

IDENTIFICACAO – EQUIPAMENTO

TAE – TOMADA DE AR EXTERIOR
VS – VENEZIANA SIMPLES
DI – DIFUSOR PARA EQUIPAMENTO DE AR
GS – GRELHA SIMPLES
GD – GRELHA DE DUPLA DEFLEXÃO
DSP – DAMPER DE SOBRE–PRESSÃO
GC – GRELHA CONTINUA

LEGENDA

- PONTO DE FORÇA, TRIFASICO, 380 V, 60 Hz + TERRA COM POTENCIA INDICADA
- QUADRO ELETRICO
- PONTO DE DRENO NA PAREDE
- RALO PARA DRENO
- TUBULACAO DE AGUA GELADA (VER ESPECIFICACAO)
- X – NUMERO DO CORTE
- DUTO DE AR CONDICIONADO EXISTENTE
- DUTO DE EXAUSTO EM PVC EXISTENTE
- A RETIRAR

NOTAS GERAIS

TODOS AS ESPECIFICAÇÕES E DESCRITIVOS CONTIDOS NESTA PLANTA ENCONTRA-SE DETALHADAMENTE COMPLEMENTADAS NAS DEMAIS PEÇAS QUE COMPÕEM A ESPECIFICAÇÃO DO PROJETO EM FAUL, DEVENDO SER RIGOROSAMENTE OBSERVADAS PARA EFEITO DE CONTATO E EXECUÇÃO.

DUTOS DE INSUFLAMENTO E RETORNO DE AR CONDICIONADO DEVERÃO SER ISOLADOS TERMICAMENTE (VER ESPECIFICAÇÃO).

OS DUTOS DE AR EXTERIOR E EXAUSTO MECÂNICA NÃO NECESSITAM SER ISOLADOS, EXCETO QUANDO TRANSVERSAM EM LOCAIS CONDICIONADOS (VER ESPECIFICAÇÃO).

OS EXAUSTORES EX–1105 E EX–1106 SERÃO ACIONADOS AUTOMATICAMENTE SEMPRE QUE OS RESPECTIVOS SENSORES DE ENSINO ACUSEM VALORES ABAIXO DO PERMITIDO.

O INSTALADOR DEVERÁ REVISAR NA OBRA AS EVENTUAIS INTERFERÊNCIAS COM LUMINÁRIAS E OUTRAS INSTALAÇÕES

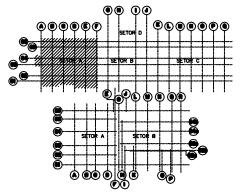

00	10/05/12	EMISSÃO INICIAL	JDM
REVISÃO	DATA	DESCRIÇÃO	VISTO




