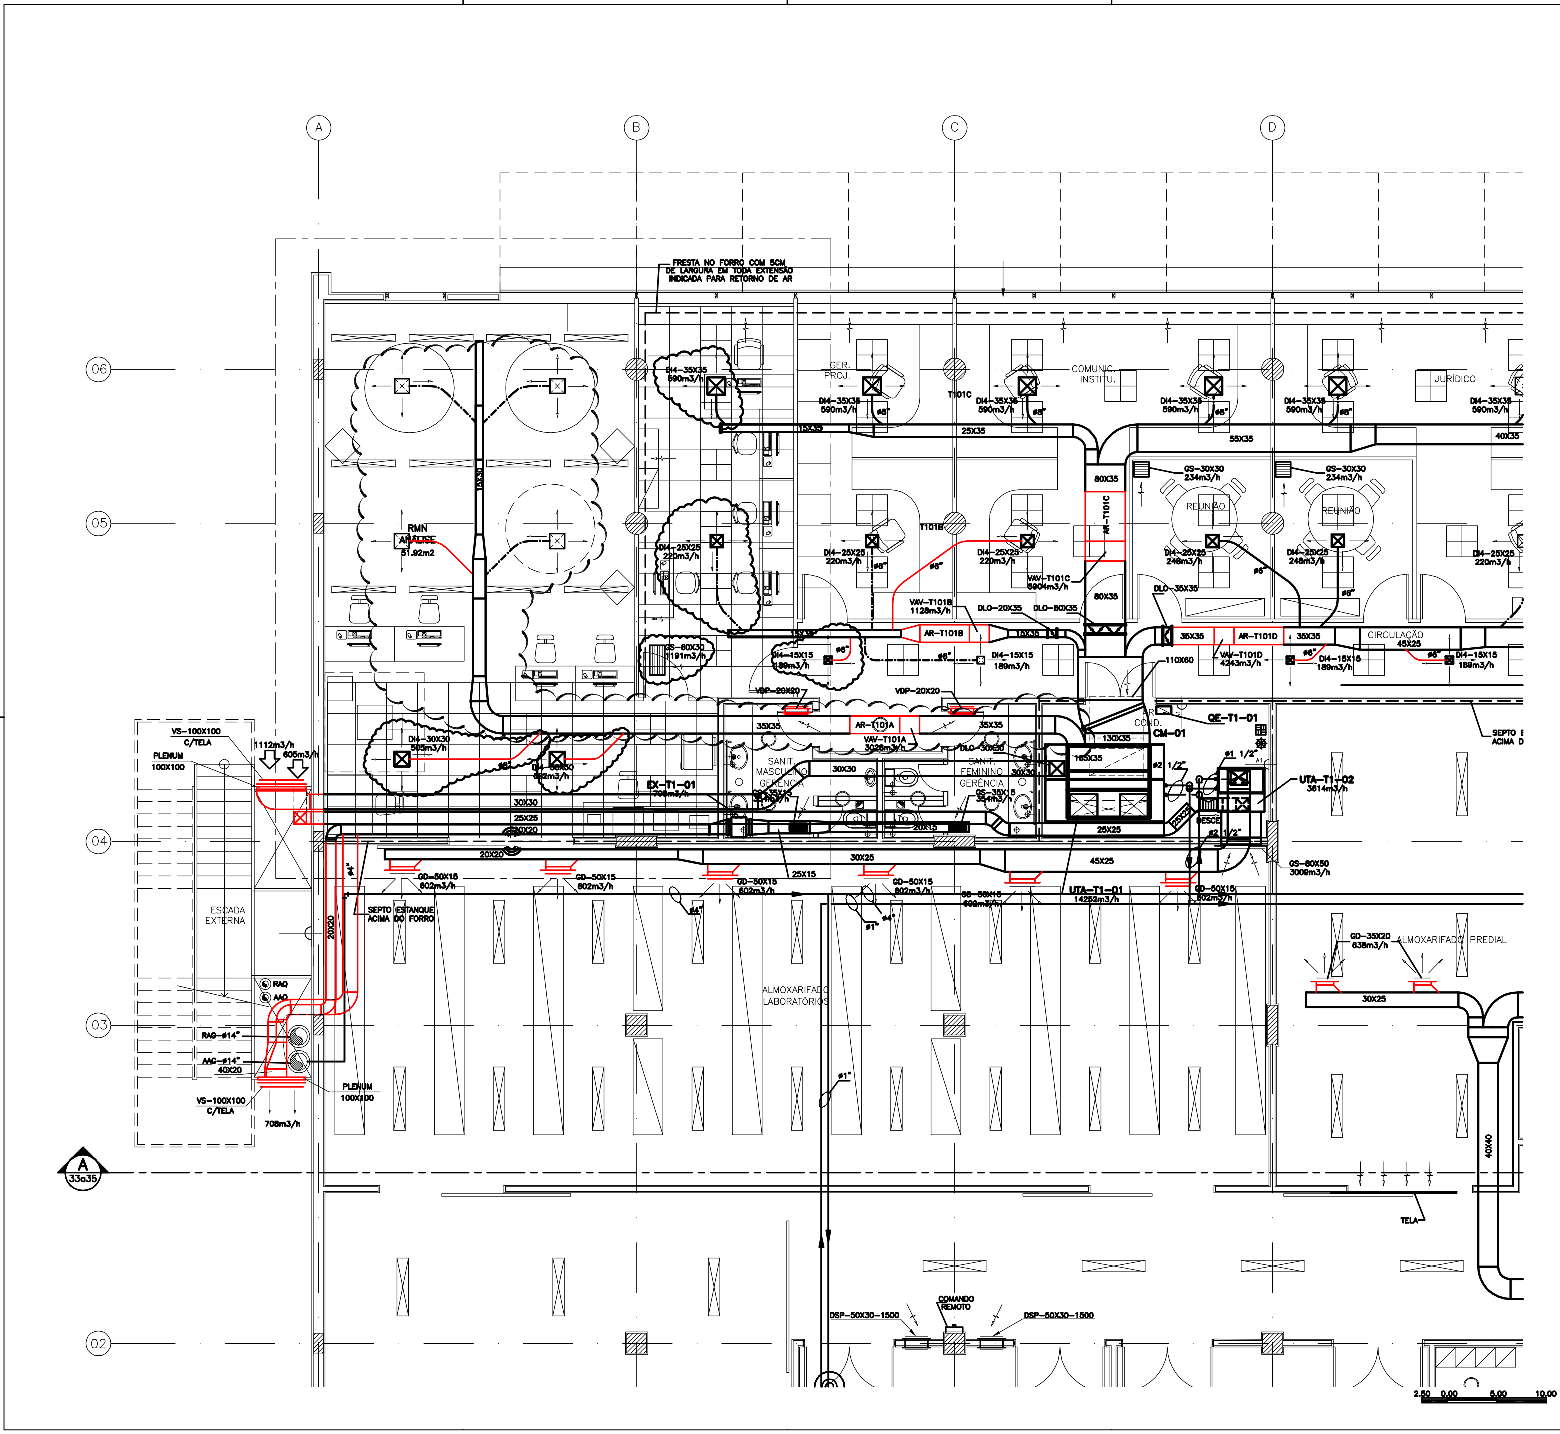

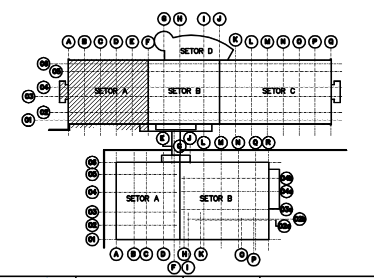

EQUIPAMENTO DE AR CONDICIONADO

XX-YY

XX – INDICA A IDENTIFICACAO DO EQUIPAMENTO
YY– NUMERO SEQUENCIAL DO EQUIPAMENTO

IDENTIFICACAO – EQUIPAMENTO

UTA – UNIDADE DE TRATAMENTO DE AR
VAV – CAIXA DE VOLUME DE AR VARIAVEL
EX – VENTILADOR PARA EXAUSTAO DE AR
AR – ATENUADOR DE RUIDO
QE – QUADRO ELETRICO

ELEMENTOS DE DISTRIBUICAO DE AR

XXZ-AxB-V

XX – INDICA A IDENTIFICACAO DO EQUIPAMENTO
Z – NUMERO DE SAIDAS
AxB – DIMENSAO (CM)
V– VAZAO (CFM)

IDENTIFICACAO – EQUIPAMENTO

TAE – TOMADA DE AR EXTERIOR
VS – VENEZIANA SIMPLES
DI – DIFUSOR PARA INSUFLAMENTO DE AR
GS – GRELHA SIMPLES
GD – GRELHA DE DUPLA DEFLEXAO
DSP – DAMPER DE SOBRE-PRESSÃO
GC – GRELHA CONTÍNUA

LEGENDA

PONTO DE FORCA, TRIFASICO, 380 V, 60 Hz + TERRA COM POTENCIA INDICADA
QUADRO ELETRICO
PONTO DE DRENO NA PAREDE
RALO PARA DRENO
TUBULACAO DE AGUA GELADA (VER ESPECIFICACAO)
X – NUMERO DO CORTE
DUTOS E DIFUSORES A RETIRAR
DUTOS E DIFUSORES A REMANEJAR

NOTAS GERAIS

TODAS AS ESPECIFICACOES E DESCRITIVOS CONTIDOS NESTA PLANTA ENCONTAM-SE DETALHADAMENTE COMPLEMENTADAS NAS DIVERSAS SECOES QUE COMPOEM A ESPECIFICACAO DO PROJETO EM PAUTA, DEVENDO SER RIGOROSAMENTE CONSIDERADAS PARA EFEITO DE COTACAO E EXECUCAO.

DUTOS DE INSUFLAMENTO E RETORNO DE AR CONDICIONADO DEVERAO SER ISOLADOS TERMICAMENTE (VER ESPECIFICACAO),

OS DUTOS DE AR EXTERIOR E EXAUSTAO MECANICA NAO NECESSITAM SER ISOLADOS, EXCETO QUANDO TRANSITAREM EM LOCAIS CONDICIONADOS (VER ESPECIFICACAO),

OS DUTOS DOS SISTEMAS DE PRESSURIZAÇÃO DE ESCADAS DEVERAO SER EM CHAPA DE ACO PRETA #16, SOLDADOS. (VER ESPECIFICACAO),

O INSTALADOR DEVERÁ RESOLVER NA OBRA AS EVENTUAIS INTERFERENCIAS COM LUMINÁRIAS E OUTRAS INSTALAÇÕES

INVENTÁRIO POR: CONCREMAT	NOTAS VER ARQUIVO CMAT: 758018-20-AT-151-DE-0083	EMISSÃO FINAL:	30/04/2013
		LEGENDA:	A EXECUTAR
	AVALIAÇÃO CLIENTE: DIRAC	DATA: 29/04/2013	X APROVADO / REPROVADO

REVISÃO	DATA	DISCRIMINAÇÃO	VISTO
00	16/01/12	EMISSÃO INICIAL	JCVN

PAAL
Projeto Arquitetos Associados Ltda
www.paal.com.br

Ministério da Saúde
DIRAC/Coordenação de Engenharia
Fundação Oswaldo Cruz

NUMERO DO PREDIO: 218 — NOME DO PREDIO: CDTS-EDIF PRINC – RESSONANCIA MAGNETICA
TIPO DE PROJETO / SUB-TIPO DE PROJETO: VENTILAÇÃO E AR CONDICIONADO — FASE DO PROJETO: EXECUTIVO
OBJETIVO / SETOR: CONSTRUÇÃO / SETOR A
TITULO DO DESENHO: ARRANJO GERAL-TERREO-EXISTENTE
ESCALA 1:50
DATA: JAN2012 — DESENHISTA: JCVN — RESPONSAVEL TECNICO: JOÃO CARLOS — VISTO:
O.E./O.R. NUMERO: XXXX-XX-XX-XX
NOME DO ARQUIVO MAGNETICO: F5A4BPV101R00.DWG