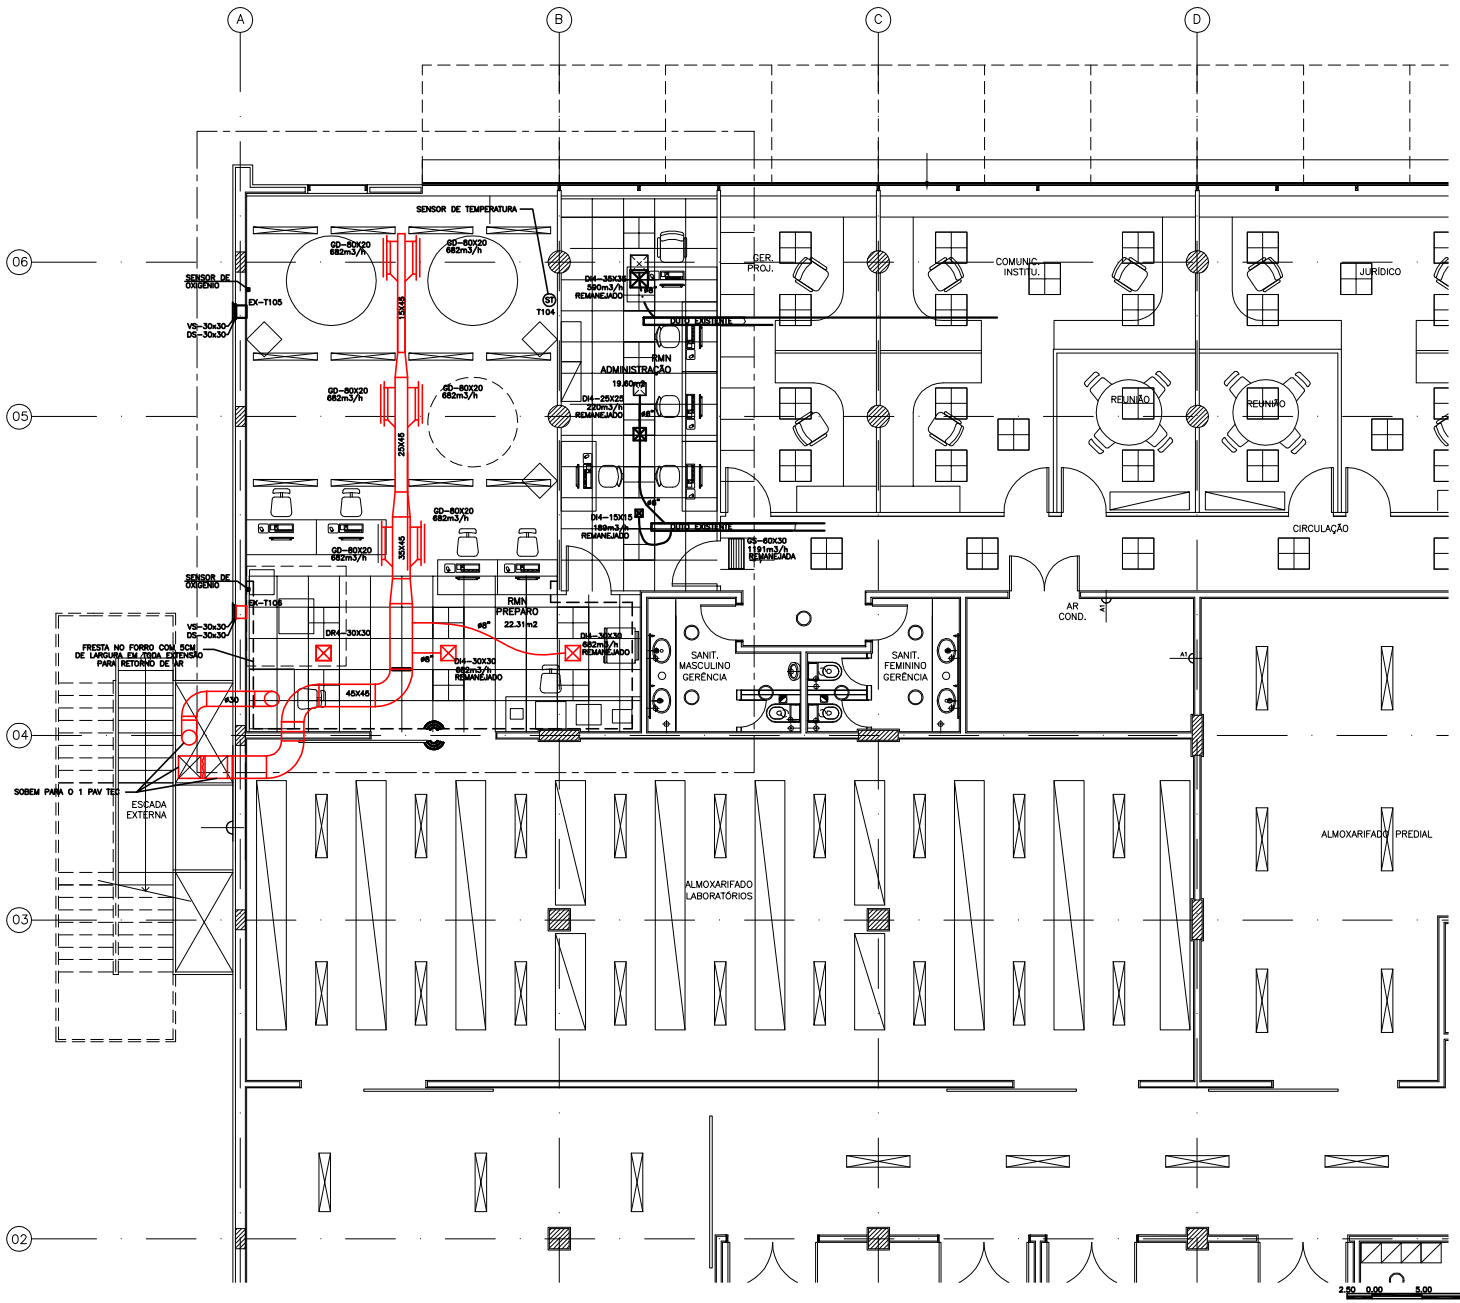

EQUIPAMENTO DE AR CONDICIONADO

XX-YY

XX – INDICA A IDENTIFICACAO DO EQUIPAMENTO
YY– NUMERO SEQUENCIAL DO EQUIPAMENTO

IDENTIFICACAO – EQUIPAMENTO

UTA – UNIDADE DE TRATAMENTO DE AR
VAV – CAIXA DE VOLUME DE AR VARIAVEL
EX – VENTILADOR PARA EXAUSTAO DE AR
AR – ATENUADOR DE RUIDO
QE – QUADRO ELETRICO

ELEMENTOS DE DISTRIBUICAO DE AR

XXZ-AxB-V

XX – INDICA A IDENTIFICACAO DO EQUIPAMENTO
Z – NUMERO DE SAIDAS
AxB – DIMENSAO (CM)
V– VAZAO (CFM)

IDENTIFICACAO – EQUIPAMENTO

TAE – TOMADA DE AR EXTERIOR
VS – VENEZIANA SIMPLES
DI – DIFUSOR PARA INSUFLAMENTO DE AR
GS – GRELHA SIMPLES
GD – GRELHA DE DUPLA DEFLEXAO
DSP – DAMPER DE SOBRE-PRESSÃO
GC – GRELHA CONTÍNUA

LEGENDA

- PONTO DE FORCA, TRIFASICO, 380 V, 60 Hz + TERRA COM POTENCIA INDICADA
- QUADRO ELETRICO
- PONTO DE DRENO NA PAREDE
- RALO PARA DRENO
- TUBULACAO DE AGUA GELADA (VER ESPECIFICACAO)
- X – NUMERO DO CORTE
- DUTO DE AR CONDICIONADO DE CHAPA ZINCADA COM ISOLAMENTO TERMICO
- DUTO DE EXAUSTAO EM PVC

NOTAS GERAIS

TODAS AS ESPECIFICACOES E DESCRITIVOS CONTIDOS NESTA PLANTA ENCONTAM-SE DETALHADAMENTE COMPLEMENTADAS NAS DIVERSAS SECOES QUE COMPOEM A ESPECIFICACAO DO PROJETO EM PAUTA, DEVENDO SER RIGOROSAMENTE CONSIDERADAS PARA EFEITO DE COTACAO E EXECUCAO.

DUTOS DE INSUFLAMENTO E RETORNO DE AR CONDICIONADO DEVERAO SER ISOLADOS TERMICAMENTE (VER ESPECIFICACAO),

OS DUTOS DE AR EXTERIOR E EXAUSTAO MECANICA NAO NECESSITAM SER ISOLADOS, EXCETO QUANDO TRANSITAREM EM LOCAIS CONDICIONADOS (VER ESPECIFICACAO),

OS EXAUSTORES EX-T105 E EX-T106 SERÃO ACIONADOS AUTOMATICAMENTE SEMPRE QUE OS RESPECTIVOS SENSORES DE OXIGENIO ACUSAREM VALORES ABAIXO DO PERMITIDO.

O INSTALADOR DEVERÁ RESOLVER NA OBRA AS EVENTUAIS INTERFERENCIAS COM LUMINÁRIAS E OUTRAS INSTALAÇÕES

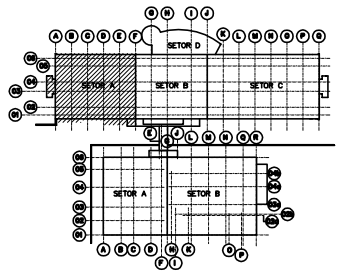

INVENTARIO POR: CONCREMAT	NOTAS VER ARQUIVO CMAT: 758018-20-AT-151-DE-0084	EMISSÃO FINAL:	30/04/2013			
	AVALIAÇÃO CLIENTE: DIRAC	DATA: 05/03/2013	LEGENDA: A EXECUTAR	X APROVADO		REPROVADO

REVISÃO	DATA	DISCRIMINAÇÃO	VISTO
00	16/01/12	EMISSÃO INICIAL	JOAN



NUMERO DO PREDIO	NOME DO PREDIO
218	CDTS–EDIF PRINCIPAL–RESSONANCIA MAGNETICA

TIPO DE PROJETO / SUB-TIPO DE PROJETO	FASE DO PROJETO
VENTILAÇÃO E AR CONDICIONADO	EXECUTIVO

OBJETIVO / SETOR: CONSTRUÇÃO / SETOR A
TITULO DO DESENHO: ARRANJO GERAL –TERREO–A CONSTRUIR

ESCALA 1:50	DATA	DESENHISTA	RESPONSAVEL TECNICO	VISTO
	JAN/2012	JCVN	JOÃO CARLOS	

O.E./O.R. NUMERO: XXXX-XX-XX-XX

NOME DO ARQUIVO MAGNETICO: 15A4BPV102R00.DWG