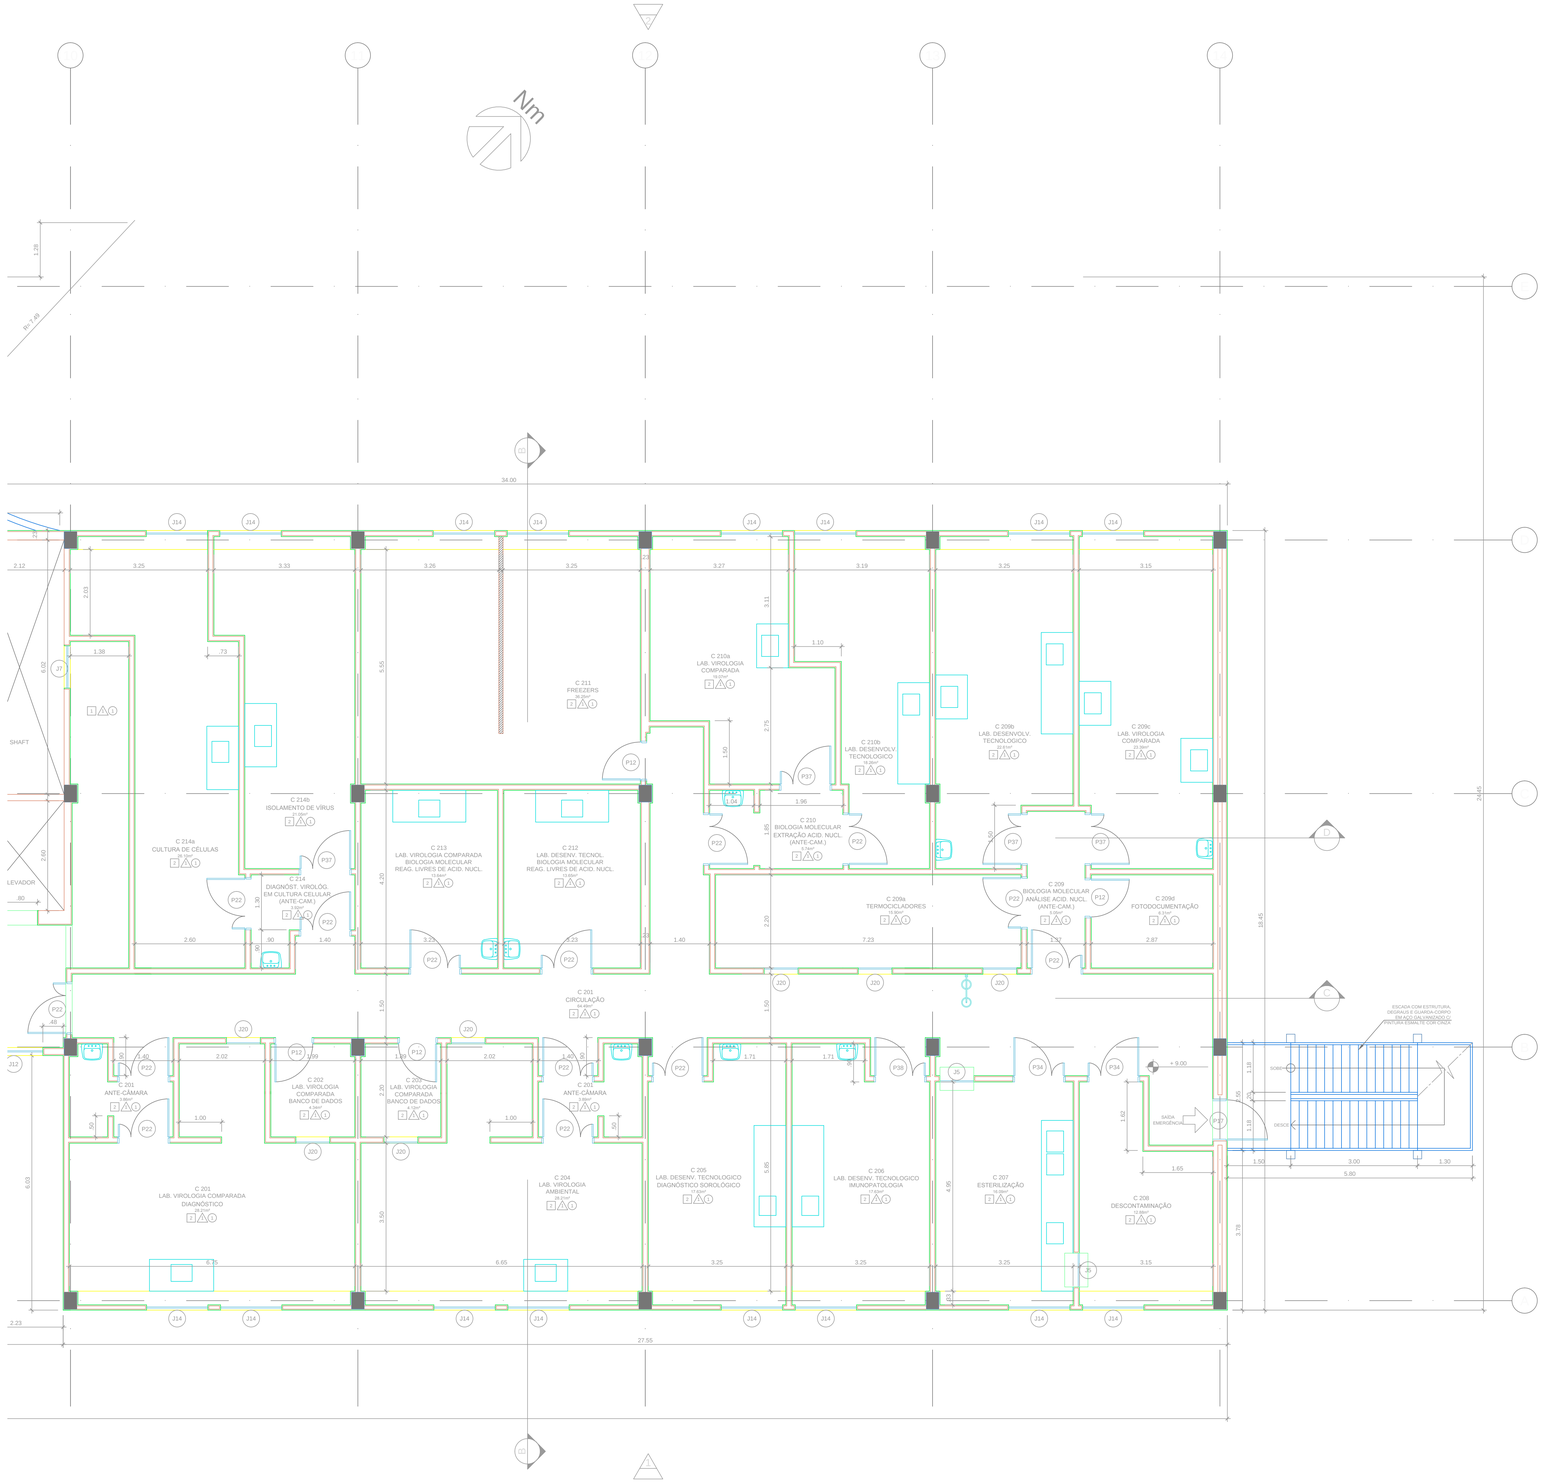

PORTAS

		FERRAGEM	GUARNIÇÃO
P1	0.70 x 1.80 VENEZIANA EM ALUMÍNIO ANODIZADO NATURAL ACETINADO.	F7	ALUMÍNIO ANODIZADO NATURAL ACETINADO
P2	0.60 x 1.60 MADEIRA REVESTIDA C/ LAMINADO MARCA FÓRMICA COR AZUL MINERAL	F6	
P3	0.70 x 2.10 AÇO GALVANIZADO C/ PINTURA ESMALTE ACETINADO COR BRANCA, NÚCLEO ISOLANTE E INCOMBUSTÍVEL	F14	AÇO GALVANIZADO C/ PINTURA ESMALTE ACET. COR BRANCA
P4	0.70 x 2.10 MADEIRA REVESTIDA C/ LAMINADO MARCA FÓRMICA COR AZUL MINERAL OBS.: NO WC MASC. E WC FEM. - VENTILAÇÃO 0.10x0.20 EM VENEZ. ALUM. ANODIZ. NATURAL ACETINADO.	F8	MADEIRA C/ PINTURA ESMALTE SINTÉTICO COR BRANCO NEVE
P5	0.80 x 2.10 MADEIRA REVESTIDA COM LAMINADO MARCA FÓRMICA COR VERDE PASTEL		MADEIRA C/ PINTURA ESMALTE SINTÉTICO COR BRANCO NEVE
P6	0.80 x 2.10 MADEIRA REVESTIDA C/ LAMINADO MARCA FÓRMICA COR AZUL MINERAL (VENTILAÇÃO 0.20x0.40 EM VENEZIANA DE ALUMÍNIO ANODIZADO NATURAL ACETINADO).	F2	MADEIRA C/ PINTURA ESMALTE SINTÉTICO COR BRANCO NEVE
P7	0.90 x 1.60 MADEIRA REVESTIDA COM LAMINADO MARCA FÓRMICA COR AZUL MINERAL	F6	MADEIRA C/ PINTURA ESMALTE SINTÉTICO COR BRANCO NEVE
P8	0.90 x 2.10 MADEIRA REVESTIDA C/ LAMINADO MARCA FÓRMICA COR CINZA CLARO OBS.: NOS BANHEIROS - VENTILAÇÃO 0.30x0.50 EM VENEZIANA ALUMÍNIO ANODIZADO NATURAL ACETINADO.	E1	MADEIRA C/ PINTURA ESMALTE SINTÉTICO COR BRANCO NEVE
P9	0.90 x 2.10 MADEIRA REVESTIDA COM LAMINADO MARCA FÓRMICA COR VERDE PASTEL	F1	MADEIRA C/ PINTURA ESMALTE SINTÉTICO COR BRANCO NEVE
P10	0.90 x 2.10 MADEIRA REVESTIDA C/ LAMINADO MARCA FÓRMICA COR VERDE PASTEL (VENTILAÇÃO 0.20x0.30 EM VENEZIANA DE ALUMÍNIO ANODIZADO NATURAL ACETINADO).	F2	MADEIRA C/ PINTURA ESMALTE SINTÉTICO COR BRANCO NEVE
P11	0.90 x 2.10 MADEIRA REVESTIDA C/ LAMINADO MARCA FÓRMICA COR AZUL MINERAL (VISOR VIDRO 0.24x1.50 em4mm)	F2	MADEIRA C/ PINTURA ESMALTE SINTÉTICO COR BRANCO NEVE
P12	0.90 x 2.10 MADEIRA REVESTIDA C/ LAMINADO MARCA FÓRMICA COR VERDE PASTEL (VISOR VIDRO 0.24x1.50 em4mm)	F1	MADEIRA C/ PINTURA ESMALTE SINTÉTICO COR BRANCO NEVE
P13	0.90 x 2.10 AÇO LISO, ZINCADO PRÉ-PINTADO NA COR BRANCA, ISOLAMENTO EM POLIURETANO (VISOR EM VIDRO DUPLO 4.75x0.83 em4mm, C/ CAMADA DE AR DESIDRATADO ANTI-EMBAÇAMENTO), MARCA DÂNICA	F3	ALUMÍNIO C/ PINTURA ELETROSTÁTICA COR BRANCA
P14	0.90 x 2.10 VIDRO TEMPERADO TRANSLÚCIDO LISO e=10mm MARCA BLINDEX	E1	GRANITO CINZA CORUMBÁ
P15	0.90 x 2.10 TIPO ENROLAR, EM AÇO GALVANIZADO NATURAL COM PERFIS, MEIA-CANA	E1	GRANITO CINZA CORUMBÁ
P16	0.90 x 2.10 CHAPAS DE EUCATEX REVESTIDAS C/ LAMINADO MARCA FÓRMICA COR VERDE PASTEL; MIOLO EM COLMEIA; ESTRUTURA E ESQUADRIA EM ALUMÍNIO ANODIZ. NATURAL (VISOR VIDRO 0.24x1.50 em4mm)	P9	ALUMÍNIO ANODIZADO NATURAL
P17	0.95 x 2.10 AÇO GALVANIZADO C/ PINTURA ESMALTE ACETINADO COR VERMELHA, NÚCLEO ISOLANTE E INCOMBUSTÍVEL (DESTRAVAMENTO SENTIDO FUGA)	F4	AÇO GALVANIZADO C/ PINTURA ESMALTE ACET. COR VERMELHA
P18	0.95 x 2.10 AÇO GALVANIZADO C/ PINTURA ESMALTE ACETINADO COR VERMELHA, NÚCLEO ISOLANTE E INCOMBUSTÍVEL (DESTRAVAMENTO PARA ENTRADA E SAÍDA)	P5	AÇO GALVANIZADO C/ PINTURA ESMALTE ACET. COR VERMELHA
P19	(0.30 + 0.90) x 2.10 (2 FOLHAS) CHAPAS DE EUCATEX REVESTIDAS C/ LAMINADO MARCA FÓRMICA COR VERDE PASTEL; MIOLO EM COLMEIA; ESTRUTURA E ESQUADRIA EM ALUMÍNIO ANODIZ. NATURAL (VISOR VIDRO 0.24x1.50 em4mm)	P9	ALUMÍNIO ANODIZADO NATURAL
P20	1.00 x 2.10 TIPO CORRER, EM MADEIRA REVESTIDA C/ LAMINADO MARCA FÓRMICA COR AZUL MINERAL (VENTILAÇÃO 0.20x0.30 EM VENEZIANA DE ALUMÍNIO ANODIZADO NATURAL ACETINADO).	F12	MADEIRA C/ PINTURA ESMALTE SINTÉTICO COR BRANCO NEVE
P21	(0.60 + 0.60) x 2.10 (2 FOLHAS) MADEIRA REVESTIDA C/ LAMINADO MARCA FÓRMICA COR AZUL MINERAL (VISORES VIDRO 0.24x1.50 em4mm) NAS DUAS FOLHAS)	F2	MADEIRA C/ PINTURA ESMALTE SINTÉTICO COR BRANCO NEVE
P22	(0.30 + 0.90) x 2.10 (2 FOLHAS) MADEIRA REVESTIDA C/ LAMINADO MARCA FÓRMICA COR VERDE PASTEL (VISOR VIDRO 0.24x1.50 em4mm)	F1	MADEIRA C/ PINTURA ESMALTE SINTÉTICO COR BRANCO NEVE
P23	(0.30 + 0.90) x 2.10 (2 FOLHAS) MADEIRA REVESTIDA C/ LAMINADO MARCA FÓRMICA COR AZUL MINERAL (VISOR VIDRO 0.24x1.50 em4mm) E ISOLAMENTO ACÚSTICO EM CHAPA GALVANIZADA PERFURADA (50%) E LÃ DE ROCHA.	F2	MADEIRA C/ PINTURA ESMALTE SINTÉTICO COR BRANCO NEVE
P24	0.90 x 2.10 AÇO LISO, ZINCADO PRÉ-PINTADO NA COR BRANCA, ISOLAMENTO EM POLIURETANO, MARCA DÂNICA	F3	ALUMÍNIO C/ PINTURA ELETROSTÁTICA COR BRANCA
P25	(0.30 + 0.90) x 2.10 (2 FOLHAS) AÇO LISO, ZINCADO PRÉ-PINTADO NA COR BRANCA, ISOLAMENTO EM POLIURETANO (VISOR EM VIDRO DUPLO 0.75x0.83 em4mm C/ CAMADA DE AR DESIDRATADO ANTI-EMBAÇAMENTO) MARCA DÂNICA	F3	ALUMÍNIO C/ PINTURA ELETROSTÁTICA COR BRANCA
P26	(0.95 + 0.95) x 2.10 (2 FOLHAS) AÇO GALVANIZADO C/ PINTURA ESMALTE ACETINADO COR VERMELHA, NÚCLEO ISOLANTE E INCOMBUSTÍVEL	F4	AÇO GALVANIZADO C/ PINTURA ESMALTE ACET. COR VERMELHA
P27	(1.00 + 1.00) x 2.30 (2 FOLHAS) VIDRO TEMPERADO TRANSLÚCIDO LISO e=10mm MARCA BLINDEX	E10	GRANITO CINZA CORUMBÁ
P28	0.70 x 2.10 MADEIRA REVESTIDA C/ LAMINADO MARCA FÓRMICA COR VERDE PASTEL (VENTILAÇÃO 0.30x0.40 EM VENEZIANA DE ALUMÍNIO ANODIZADO NATURAL ACETINADO)	F1	MADEIRA C/ PINTURA ESMALTE SINTÉTICO COR BRANCO NEVE
P29	(0.30 + 0.90) x 2.10 (2 FOLHAS) MADEIRA REVESTIDA C/ LAMINADO MARCA FÓRMICA COR AZUL MINERAL (VISOR VIDRO 0.24x1.50 em4mm)	F2	MADEIRA C/ PINTURA ESMALTE SINTÉTICO COR BRANCO NEVE
P30	(0.60 + 0.60) x 2.10 (2 FOLHAS) AÇO GALVANIZADO C/ PINTURA ESMALTE ACETINADO COR BRANCA, NÚCLEO ISOLANTE E INCOMBUSTÍVEL	F14	AÇO GALVANIZADO C/ PINTURA ESMALTE ACET. COR BRANCA
P31	(0.35 + 1.00) x 2.10 (2 FOLHAS) AÇO GALVANIZADO C/ PINTURA ESMALTE ACETINADO COR VERMELHA, NÚCLEO ISOLANTE E INCOMBUSTÍVEL (DESTRAVAMENTO SENTIDO FUGA)	F4	AÇO GALVANIZADO C/ PINTURA ESMALTE ACET. COR VERMELHA
P32	(0.70 + 0.70 + 0.70 + 0.70) x 2.10 (4 FOLHAS) MADEIRA REVESTIDA C/ LAMINADO MARCA FÓRMICA COR CINZA CLARO	F13	MADEIRA C/ PINTURA ESMALTE SINTÉTICO COR BRANCO NEVE
P33	0.90 x 2.10 MADEIRA REVESTIDA C/ LAMINADO MARCA FÓRMICA COR VERDE PASTEL E FAIXA PROTETORA EM NEOPRENE ALTO IMPACTO (VISOR VIDRO LISO 0.24x0.70 e=4mm)	F1	MADEIRA C/ PINTURA ESMALTE SINTÉTICO COR BRANCO NEVE
P34	(0.30 + 0.90) x 2.10 (2 FOLHAS) MADEIRA REVESTIDA C/ LAMINADO MARCA FÓRMICA COR VERDE PASTEL E FAIXA PROTETORA EM NEOPRENE ALTO IMPACTO (VISOR VIDRO LISO 0.24x0.70 e=4mm)	F1	MADEIRA C/ PINTURA ESMALTE SINTÉTICO COR BRANCO NEVE
P35	0.70 x 2.10 AÇO LISO, ZINCADO PRÉ-PINTADO NA COR BRANCA, ISOLAMENTO EM POLIURETANO, MARCA DÂNICA	F3	ALUMÍNIO C/ PINTURA ELETROSTÁTICA COR BRANCA
P36	0.90 x 2.10 CHAPAS DE EUCATEX REVESTIDAS C/ LAMINADO MARCA FÓRMICA COR AZUL MINERAL; MIOLO EM COLMEIA; ESTRUTURA E ESQUADRIA EM ALUMÍNIO ANODIZ. NATURAL (VISOR VIDRO LISO 0.24x1.50 em4mm)	P9	ALUMÍNIO ANODIZADO NATURAL
P37	(0.30 + 0.90) x 2.10 (2 FOLHAS) MADEIRA REVESTIDA C/ LAMINADO MARCA FÓRMICA COR VERDE PASTEL (VISOR VIDRO 0.24x1.50 em4mm) + VENTILAÇÃO 0.40x0.80 EM VENEZIANA DE ALUMÍNIO ANODIZ. NATURAL ACETINADO)	F1	MADEIRA C/ PINTURA ESMALTE SINTÉTICO COR BRANCO NEVE
P38	(0.30 + 0.90) x 2.10 (2 FOLHAS) MADEIRA REVESTIDA C/ LAMINADO MARCA FÓRMICA COR VERDE PASTEL (VISOR VIDRO 0.24x0.70 em4mm) + VENTILAÇÃO 0.20x0.80 EM VENEZIANA DE ALUMÍNIO ANODIZ. NATURAL ACETINADO)	F1	MADEIRA C/ PINTURA ESMALTE SINTÉTICO COR BRANCO NEVE
P39	0.90 x 2.10 MADEIRA REVESTIDA C/ LAMINADO MARCA FÓRMICA COR VERDE PASTEL (VISOR VIDRO 0.24x1.50 em4mm) + VENTILAÇÃO 0.40x0.80 EM VENEZIANA DE ALUMÍNIO ANODIZ. NATURAL ACETINADO)	F1	MADEIRA C/ PINTURA ESMALTE SINTÉTICO COR BRANCO NEVE
P40	1.20 x 2.20 TIPO CORRER, PERFIL C/ TELA (MALHA= 25mm x BITOLA= 3mm) EM AÇO GALVANIZADO C/ PINTURA ESMALTE FOSCO COR CINZA		
P41	(0.60 + 0.60) x 1.90 (2 FOLHAS) PERFIL C/ TELA (MALHA= 25mm x BITOLA= 3mm) EM AÇO GALVANIZADO C/ PINTURA ESMALTE FOSCO COR CINZA		
P42	1.00 x 2.10 PERFIL C/ TELA (MALHA= 25mm x BITOLA= 3mm) EM AÇO GALVANIZADO C/ PINTURA ESMALTE FOSCO COR CINZA		
P43	(1.00 + 1.00) x 2.10 (2 FOLHAS) PERFIL C/ TELA (MALHA= 25mm x BITOLA= 3mm) EM AÇO GALVANIZADO C/ PINTURA ESMALTE FOSCO COR CINZA		
P44	(1.25 + 1.25) x 2.10 (2 FOLHAS) PERFIL C/ TELA (MALHA= 25mm x BITOLA= 3mm) EM AÇO GALVANIZADO C/ PINTURA ESMALTE FOSCO COR CINZA		
P45	1.00 x 2.10 AÇO GALVANIZADO C/ PINTURA ESMALTE ACETINADO COR BRANCA, NÚCLEO ISOLANTE E INCOMBUSTÍVEL	E14	AÇO GALVANIZADO C/ PINTURA ESMALTE ACET. COR BRANCA
P46	0.90 x 2.10 MADEIRA REVESTIDA COM LAMINADO MARCA FÓRMICA COR AZUL MINERAL		MADEIRA C/ PINTURA ESMALTE SINTÉTICO COR BRANCO NEVE

JANELAS

		PEITORIL
J1	0.50 x 1.00 (hgv: 1.20) TIPO VISOR EM PAINEL E VIDRO DUPLOS ALINHADOS AS FACES DA PAREDE, C/ CAMADA INTERNA DE AR DESIDRATADO ANTI-EMBAÇAMENTO	
J2	0.70 x 1.50 (hgv: 1.20) 2 FOLHAS (INFERIOR MAXIM-AR + SUPERIOR FIXA) EM ALUMÍNIO ANODIZADO PRETO	GRANITO CINZA CORUMBÁ
J3	1.00 x 1.00 (hgv: 1.20) TIPO VISOR EM PAINEL E VIDRO DUPLOS ALINHADOS AS FACES DA PAREDE, C/ CAMADA INTERNA DE AR DESIDRATADO ANTI-EMBAÇAMENTO	
J4	1.50 x 1.00 (hgv: 1.20) TIPO VISOR EM PAINEL E VIDRO DUPLOS ALINHADOS AS FACES DA PAREDE, C/ CAMADA INTERNA DE AR DESIDRATADO ANTI-EMBAÇAMENTO	
J5	0.80 x 1.00 (hgv: 1.05) TIPO GUILHOTINA EM ALUMÍNIO ANODIZ. NATURAL ACETINADO, C/ VIDRO DUPLO	GRANITO CINZA CORUMBÁ
J6	1.95 x 1.00 (hgv: 1.20) TIPO VISOR EM PAINEL E VIDRO DUPLOS ALINHADOS AS FACES DA PAREDE, C/ CAMADA INTERNA DE AR DESIDRATADO ANTI-EMBAÇAMENTO	
J7	(0.50 + 0.50) x 1.15 (hgv: 1.05) VENEZIANA EM ALUMÍNIO ANODIZADO PRETO	
J8	1.15 x 1.00 (hgv: 3.35) VENEZIANA FIXA EM ALUMÍNIO ANODIZADO PRETO	
J9	1.20 x 1.20 (hgv: 0.90) TIPO VISOR EM PAINEL DE ALUMÍNIO ANODIZADO NATURAL ACETINADO	
J10	1.20 x 1.97 (hgv: 1.10) 3 FOLHAS (2 INFERIORES MAXIM-AR + 1 SUPERIOR FIXA) EM ALUMÍNIO ANODIZADO PRETO	GRANITO CINZA CORUMBÁ
J11	0.60 x 0.50 (hgv: 1.50) TIPO MAXIM-AR EM ALUMÍNIO ANODIZADO NATURAL ACETINADO	GRANITO CINZA CORUMBÁ
J12	1.38 x 1.50 (hgv: 1.20) 4 FOLHAS (2 INFERIORES MAXIM-AR + 2 SUPERIORES FIXAS) EM ALUMÍNIO ANODIZADO PRETO	GRANITO CINZA CORUMBÁ
J13	1.38 x 0.77 (hgv: 2.30) TIPO MAXIM-AR 2 FOLHAS EM ALUMÍNIO ANODIZADO PRETO	GRANITO CINZA CORUMBÁ
J14	1.45 x 1.50 (hgv: 1.20) 4 FOLHAS (2 INFERIORES MAXIM-AR + 2 SUPERIORES FIXAS) EM ALUMÍNIO ANODIZADO PRETO	GRANITO CINZA CORUMBÁ
J15	1.50 x 0.60 (hgv: 1.50) PAINEL FIXO C/ TELA (MALHA= 25mm x BITOLA= 3mm) EM AÇO GALVANIZADO C/ PINTURA ESMALTE FOSCO COR CINZA	
J16	0.64 x 0.86 (hgv: 1.20) TIPO PASS-THROUG, MARCA TROX TECHNIK	
J17	1.00 x 1.00 (hgv: 1.05) TIPO VISOR EM PAINEL DE ALUMÍNIO ANODIZADO NATURAL ACETINADO	
J18	1.99 x 1.50 (hgv: 1.20) 3 FOLHAS (2 INFERIORES MAXIM-AR + 2 SUPERIORES FIXAS + 1 CENTRAL FIXA) EM ALUMÍNIO ANODIZADO PRETO	GRANITO CINZA CORUMBÁ
J19	1.50 x 1.00 (hgv: 1.05) TIPO VISOR EM PAINEL DE ALUMÍNIO ANODIZADO NATURAL ACETINADO	
J20	0.60 x 0.50 (hgv: 1.00) TIPO VISOR EM PAINEL DE ALUMÍNIO ANODIZADO NATURAL ACETINADO, ALINHADO À FACE DA PAREDE	
J21	2.00 x 1.00 (hgv: 1.20) TIPO VISOR EM PAINEL DE ALUMÍNIO ANODIZADO NATURAL ACETINADO, ALINHADO À FACE DA PAREDE	
J22	3.05 x 0.77 (hgv: 2.30) TIPO MAXIM-AR 4 FOLHAS EM ALUMÍNIO ANODIZADO PRETO	GRANITO CINZA CORUMBÁ
J23	3.30 x 0.77 (hgv: 2.30) TIPO MAXIM-AR 4 FOLHAS EM ALUMÍNIO ANODIZADO PRETO	
J24	3.30 x 1.50 (hgv: 1.20) 4 FOLHAS (2 INFERIORES MAXIM-AR + 4 SUPERIORES FIXAS) EM ALUMÍNIO ANODIZADO PRETO	GRANITO CINZA CORUMBÁ
J25	3.00 x 0.60 (hgv: 2.60) PAINEL FIXO C/ TELA (MALHA= 25mm x BITOLA= 3mm) EM AÇO GALVANIZADO C/ PINTURA ESMALTE FOSCO COR CINZA	
J26	1.45 x 1.00 (hgv: 1.20) TIPO MAXIM-AR 2 FOLHAS EM ALUMÍNIO ANODIZADO PRETO	GRANITO CINZA CORUMBÁ
J27	1.99 x 1.00 (hgv: 1.20) 3 FOLHAS (2 MAXIM-AR + 1 FIXA) EM ALUMÍNIO ANODIZADO PRETO	GRANITO CINZA CORUMBÁ
J28	0.78 x 1.00 (hgv: 1.20) TIPO MAXIM-AR EM ALUMÍNIO ANODIZADO PRETO	GRANITO CINZA CORUMBÁ
J29	1.20 x 1.00 (hgv: 1.20) TIPO VISOR EM PAINEL DE ALUMÍNIO ANODIZADO NATURAL ACETINADO, ALINHADO À FACE DA PAREDE	
J30	1.20 x 1.20 (hgv: 1.60) TIPO BASCULANTE EM ALUMÍNIO ANODIZADO PRETO (2 PAINÉIS C/ 5 BASCULAS FIXAS).	

PISO, PAREDE E TETO

PISO - RODAPÉ - SOLEIRA

1. PLACAS VINÍLICAS 30x30cm, e=2mm, MARCA PAVIFLEX, LINHA INTENSITY, COR CRYSTAL GREEN A-418
   RODAPÉ VINÍLICO CURVO (IDEM PISO)
2. MANTA VINÍLICA, e=2mm, MARCA PAVIFLEX LINHA ECLIPSE PUR, COR COOL MINT
   RODAPÉ VINÍLICO HOSPITALAR (IDEM PISO)
3. CERÂMICA 30x30cm, MARCA CECRISA, LINHA PIETRA BL 84
4. REVESTIMENTO ALTA RESISTÊNCIA MARCA FERODIANA, COR CINZA REF. 0637, MOLDADO NO LOCAL
   RODAPÉ CURVO h= 8cm, CONTÍNUO AO PISO, APLICADO À FACE DA PAREDE ADJACENTE
5. PINTURA EPÓXI COR CINZA SOBRE CIMENTADO LISO
6. PLACAS DE AGLOMERADO e= 30mm SOBRE CAVALETES REGULÁVEIS COR SUPORTES TELESCÓPICOS EM AÇO E REVESTIMENTO FINAL: IDEM PISO Nº 7
   RODAPÉ VINÍLICO CURVO (IDEM PISO Nº 1)
7. PLACAS DE CIMENTO COM PELE/NITE ASFÁLTICO, ISOLAMENTO TÉRMICO DE ARGAMASSA ESPUMOSA E IMPERMEABILIZAÇÃO COM MANTA DE POLIÉSTER
8. PEDRA PORTUGUESA CORES PRETA, BRANCA E VERMELHA
   SOLEIRA EM GRANITO CINZA CORUMBÁ, e=20mm, NA TRANSIÇÃO ENTRE PISOS DE ESPECIFICAÇÕES OU NÍVEIS DIFERENTES

PAREDE

- PINTURA ACRÍLICA ACETINADA COR BRANCO NEVE
- PINTURA ACRÍLICA ACETINADA, MARCA SUVINIL, COR VERDE ERVA DOCE
- CERÂMICA 30x30cm, MARCA CECRISA, COR BRANCO ALASCA
- DIVISÓRIA EM GRANITO CINZA CORUMBÁ, e= 30mm, h= 1.30
- DIVISÓRIA, e= 35mm, EM CHAPAS DE EUCATEX REVESTIDAS C/ LAMINADO COR BRANCA, C/ MIOLO EM COLMÉIA
- ESTRUTURA E ESQUADRIAS EM ALUMÍNIO C/ PINTURA ELETROSTÁTICA (COR BRANCA)
- PINTURA EPÓXI COR BRANCA SOBRE MASSA EPÓXI.
- PINTURA ACRÍLICA ACETINADA COR VERDE CLARO, MARCA CORAL (REF. 6808)
- CERÂMICA 20x20cm, MARCA CECRISA, LINHA ESMALTE COR QUARTZO CINZA MATTE **FACHADAS**
- IMPERMEABILIZANTE SELADOR À BASE DE RESINA ACRÍLICA, COR BRANCA, SOBRE BLOCOS ESTRUTURAIS DE CONCRETO.

TETO

1. PLACAS REMOVÍVEIS DE GESSO ACARTONADO 125x625cm (PINTURA ACRÍLICA FOSCA COR BRANCO NEVE) ENCAIXADAS EM PAINEL DE PERFIS "T" DE ALUMÍNIO (PINTURA ELETROSTÁTICA COR BRANCA) ESTRUTURADO NAS PAREDES E TETO
2. FORRO EM GESSO MONOLÍTICO C/ PINTURA ACRÍLICA FOSCA COR BRANCO NEVE
3. PINTURA ACRÍLICA FOSCA COR BRANCO NEVE SOBRE SUPERFÍCIE DE CONCRETO EMASSADA
4. TELHADO APARENTE (ESPECIFICADO NO DESENHO)

PINTURA DE ESQUADRIAS

- C1 CONJUNTO MAÇANETA E FECHADURA MARCA LA FONTE LINHA NYLON EXT. COR BRANCA 3 DOBRADIÇAS MARCA PAGE, 2 (UNHA FECHAMATIC 325 CROMADA) + 1 (UNHA MÉDIA 3464 CROMADA)
- C2 CONJUNTO MAÇANETA E FECHADURA MARCA LA FONTE, LINHA ARQUITETO EXT., CROMADA ACETINADO 3 DOBRADIÇAS MARCA PAGE, 2 (UNHA FECHAMATIC 325 CROMADA) + 1 (UNHA MÉDIA 3464 CROMADA)
- C3 MAÇANETA HOSPITALAR MARCA DORMA, LINHA OGRO, ALUMÍNIO MOLA HIDRÁULICA AÉREA MARCA DORMA MA250, COR PRATA
- C4 BARRA ANTIPÂNICO (FACE INTERNA) FACE EXTERNA C/ FECHADURA E MAÇANETA EM AÇO GALVANIZADO C/ PINTURA ESMALTE ACETINADO COR VERMELHA
- C5 BARRA ANTIPÂNICO FACE OPOSTA C/ PUXADOR E TRINCO TIPO BOTÃO P/ DESTRAVAMENTO AUTOMÁTICO COR PRETA
- C6 TARGETA OCUPADO-LIVRE MARCA IMAB CROMADA
- C7 TRANQUETA MARCA IMAB CROMADA
- C8 CONJUNTO MAÇANETA E FECHADURA MARCA LA FONTE, LINHA ARQUITETO WC, CROMADA ACETINADO 3 DOBRADIÇAS MARCA PAGE, 2 (UNHA FECHAMATIC 325 CROMADA) + 1 (UNHA MÉDIA 346 A CROMADA)
- C9 CONJUNTO MAÇANETA REDONDA E FECHADURA COM BOTÃO P/ TRAVAMENTO MARCA LA FONTE COR BRANCA
- C10 PUXADOR MARCA IBDZ CONJUNTO FECHADURAS E DOBRADIÇAS MARCA DORMA CROMADO MOLA HIDRÁULICA DE PISO MARCA DORMA BTS 75V
- C11 FECHADURA TIPO TRAVA MARCA POLYFORTE
- C12 CONJUNTO MAÇANETA E TARGETA OCUPADO/LIVRE P/ PORTA CORRER MARCA IMAB CROMADA
- C13 CONJUNTO MAÇANETA E FECHADURA MARCA LA FONTE LINHA NYLON EXT. COR PRETA 3 DOBRADIÇAS MARCA PAGE, 2 (UNHA FECHAMATIC 325 CROMADA) + 1 (UNHA MÉDIA 3464 CROMADA)
- C14 FECHADURA E MAÇANETA EM AÇO GALVANIZADO C/ PINTURA ESMALTE ACETINADO NA COR DA PORTA (INDICADA NO QUADRO DE ESQUADRIAS)

NOTAS GERAIS

1 - COTAS EM METRO.

2 - COTAS NÃO ASSINALADAS DA ESPESSURA DE PAREDE CONVENCIONAL = 0.15.

3 - COTAS NÃO ASSINALADAS DA ESPESSURA DE PAREDE EM GESSO ACARTONADO = 0.10.

4 - COTAS NÃO ASSINALADAS DA DISTÂNCIA ENTRE PAREDE E ESQUADRIA (BONECA) = 0.10.

5 - TODAS AS JANELAS COM VIDRO LISO INCOLOR, ESPESSURA = 6mm.

IBEG ENGENHARIA E CONSTRUÇÕES LTDA
RUA MARIALVA, 99 - HIGIENÓPOLIS - RIO DE JANEIRO
TEL: 21 - 3526-5500
TEL: 21 - 2290-8497

	EMISS.	DESCRIÇÃO	REVISADO POR	RESP. TÉCNICO	DATA
A		EMISSÃO INICIAL	HILTON SERMAN	HILTON SERMAN	08/09/2008

Ministério da Saúde
FIOCRUZ
Fundação Oswaldo Cruz
Diretoria de Administração do Campus
Departamento de Projetos e Obras

NOME DO PRÉDIO: **PAVILHÃO HELIO E PEGGY PEREIRA**

Nº PRÉDIO	CAMPUS	SETOR
257	FIOCRUZ	IOC

OBJETIVO	Nº DA META	D.E. / O.S.	Nº PROJETO	ARQ-009
CADASTRAMENTO	2017.016	2017.08.08.02	A257Z14A.DWG	

TIPO DE PROJETO / SUBTIPO DE PROJETO: ARQUITETURA
FASE: AS BUILT

TÍTULO DA PRANCHA: **2º PAVIMENTO / SETOR C**
DATA: 15/07/2008
ESCALA: 1:50

COORDENADOR DA META: HILTON SERMAN
RESPONSÁVEL TÉCNICO: HILTON SERMAN
EQUIPE: HILTON SERMAN