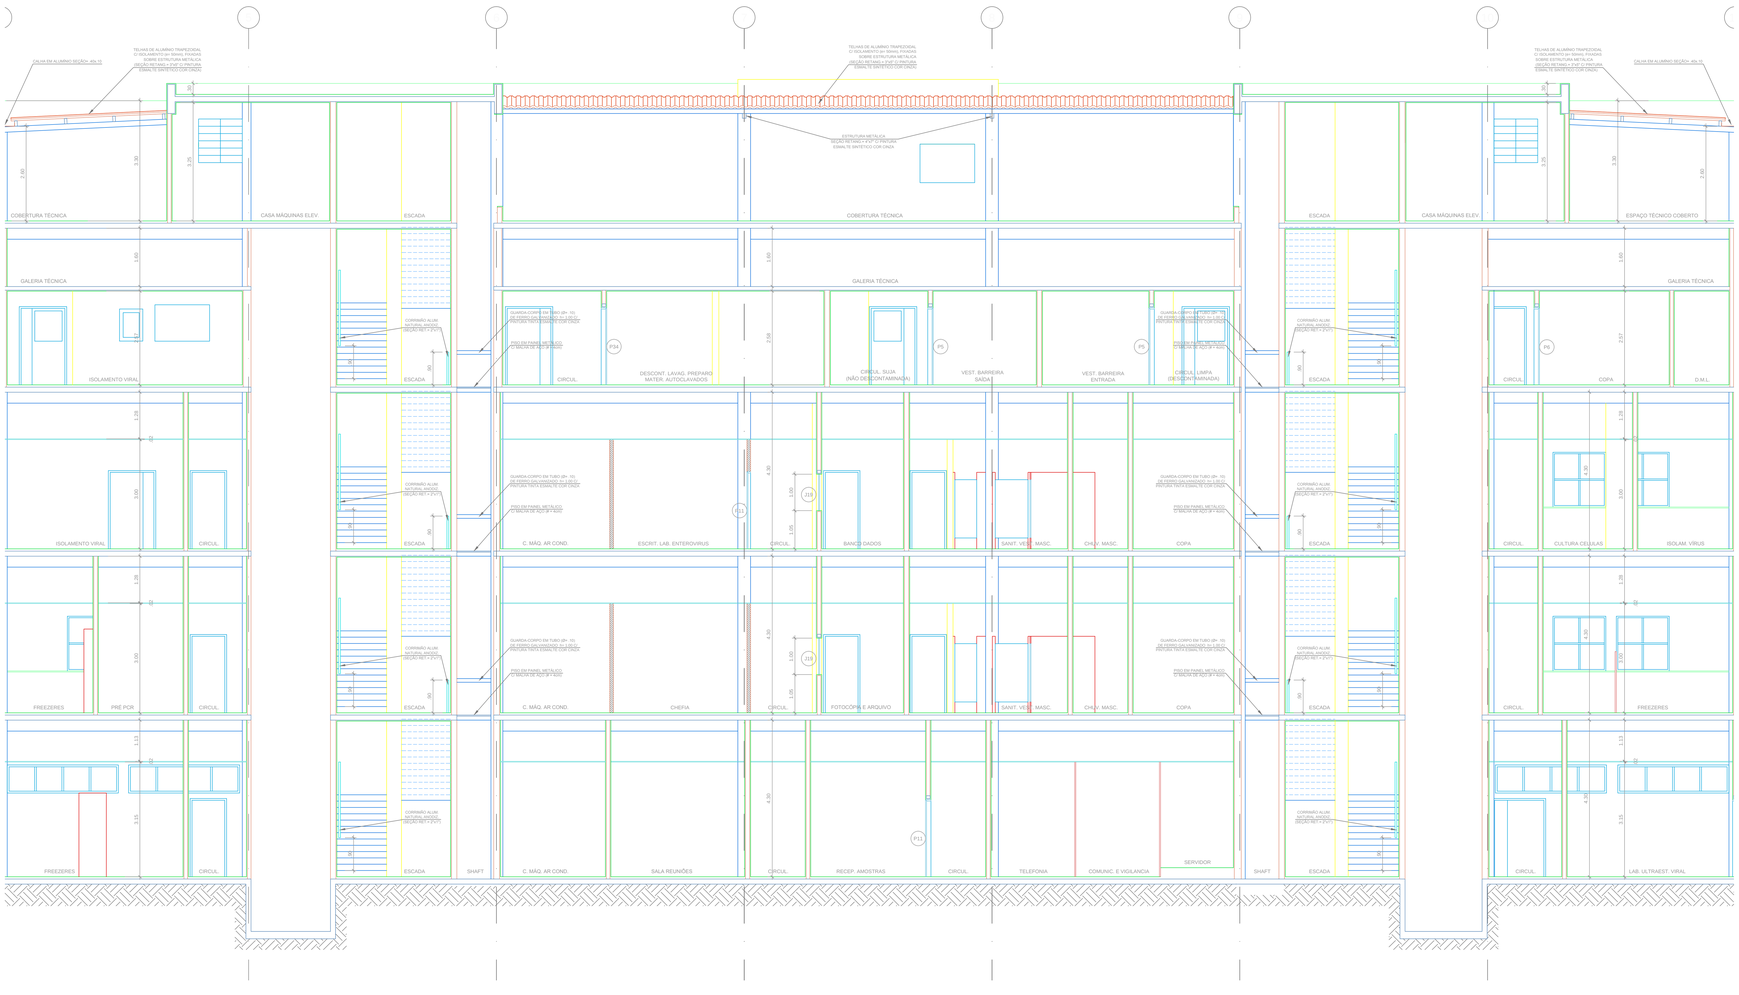

CORTE D / SETOR B
ESCALA 1/50

ESQUADRIAS DE MADEIRA

PORTAS

- P6 — 0.80 x 2.10 — MADEIRA REVESTIDA COM LAMINADO MARCA FÓRMICA COR VERDE PASTEL
- P8 — 0.80 x 2.10 — MADEIRA REVESTIDA C/ LAMINADO MARCA FÓRMICA COR AZUL MINERAL (VENTILAÇÃO 0.30x0.40 EM VENEZIANA DE ALUMÍNIO ANODIZADO NATURAL ACETINADO)
- P10 — 0.90 x 2.10 — MADEIRA REVESTIDA C/ LAMINADO MARCA FÓRMICA COR AZUL MINERAL (VISOR VIDRO 0.24x1.50 e=4mm)
- P11 — 0.90 x 2.10 — MADEIRA REVESTIDA C/ LAMINADO MARCA FÓRMICA COR VERDE PASTEL (VISOR VIDRO 0.24x1.50 e=4mm)
- P28 — (0.30 + 0.90) x 2.10 (2 FOLHAS) — MADEIRA REVESTIDA C/ LAMINADO MARCA FÓRMICA COR VERDE PASTEL (VISOR VIDRO 0.24x1.50 e=4mm)
- P34 — (0.30 + 0.90) x 2.10 (2 FOLHAS) — MADEIRA REVESTIDA C/ LAMINADO MARCA FÓRMICA COR VERDE PASTEL E FAIXA PROTETORA EM RECAPEAMENTO ALTO IMPACTO (VISOR JATAPLUS/2 0.24x0.70 e=4mm)

JANELAS

- J19 — 1.50 x 1.00 (hp= 1.05) (hp= 1.20 - INDICADA) — PEITORIL VISOR EM PAINEL DE ALUMÍNIO ANODIZADO NATURAL ACETINADO
- J20 — 0.60 x 0.50 (hp= 1.00) — PEITORIL VISOR EM PAINEL DE ALUMÍNIO ANODIZADO NATURAL ACETINADO, ALINHADO À FACE DA PAREDE

NOTAS GERAIS

1 - COTAS EM METRO.

2 - COTAS NÃO ASSINALADAS DA ESPESSURA DE PAREDE CONVENCIONAL = 0.15.

3 - COTAS NÃO ASSINALADAS DA ESPESSURA DE PAREDE EM GESSO ACARTONADO = 0.10.

4 - TODAS AS JANELAS COM VIDRO LISO INCOLOR, ESPESSURA = 6mm.

IBEG ENGENHARIA E CONSTRUÇÕES LTDA
RUA MARAVILHA, 55 - HIGIENÓPOLIS - RIO DE JANEIRO
TEL: 21 - 3526-5500
TEL: 21 - 2290-8497

EMIS.	DESCRIÇÃO	REVISADO POR	RESP. TÉCNICO	DATA
A	EMISSÃO INICIAL	HILTON SERMAN	HILTON SERMAN	06/09/2008

Ministério da Saúde
FIOCRUZ
Fundação Oswaldo Cruz
Diretoria de Administração do Campus
Departamento de Projetos e Obras

NOME DO PROJETO: **PAVILHÃO HELIO E PEGGY PEREIRA**

Nº DA OBRA	CAMPUS	SETOR
257	FIOCRUZ	IOC

OBJETIVO	Nº DA MEDIÇÃO	I.D. / I.D.	Nº DESENHO
CADASTRAMENTO	2017.016	2017.08.08.02	**A2ST A2 15A.DWG**

TIPO DE PROJETO / SUBTIPO DE PROJETO	FASE
ARQUITETURA	AS BUILT

TÍTULO DA PRANCHA: **CORTE D / SETOR B**

DATA: 15/07/2008

ESCALA: **1:50**

ARQ-030

COORDENAÇÃO DA OBRA	RESPONSÁVEL TÉCNICO
HILTON SERMAN	HILTON SERMAN

EQUIPE: HILTON SERMAN