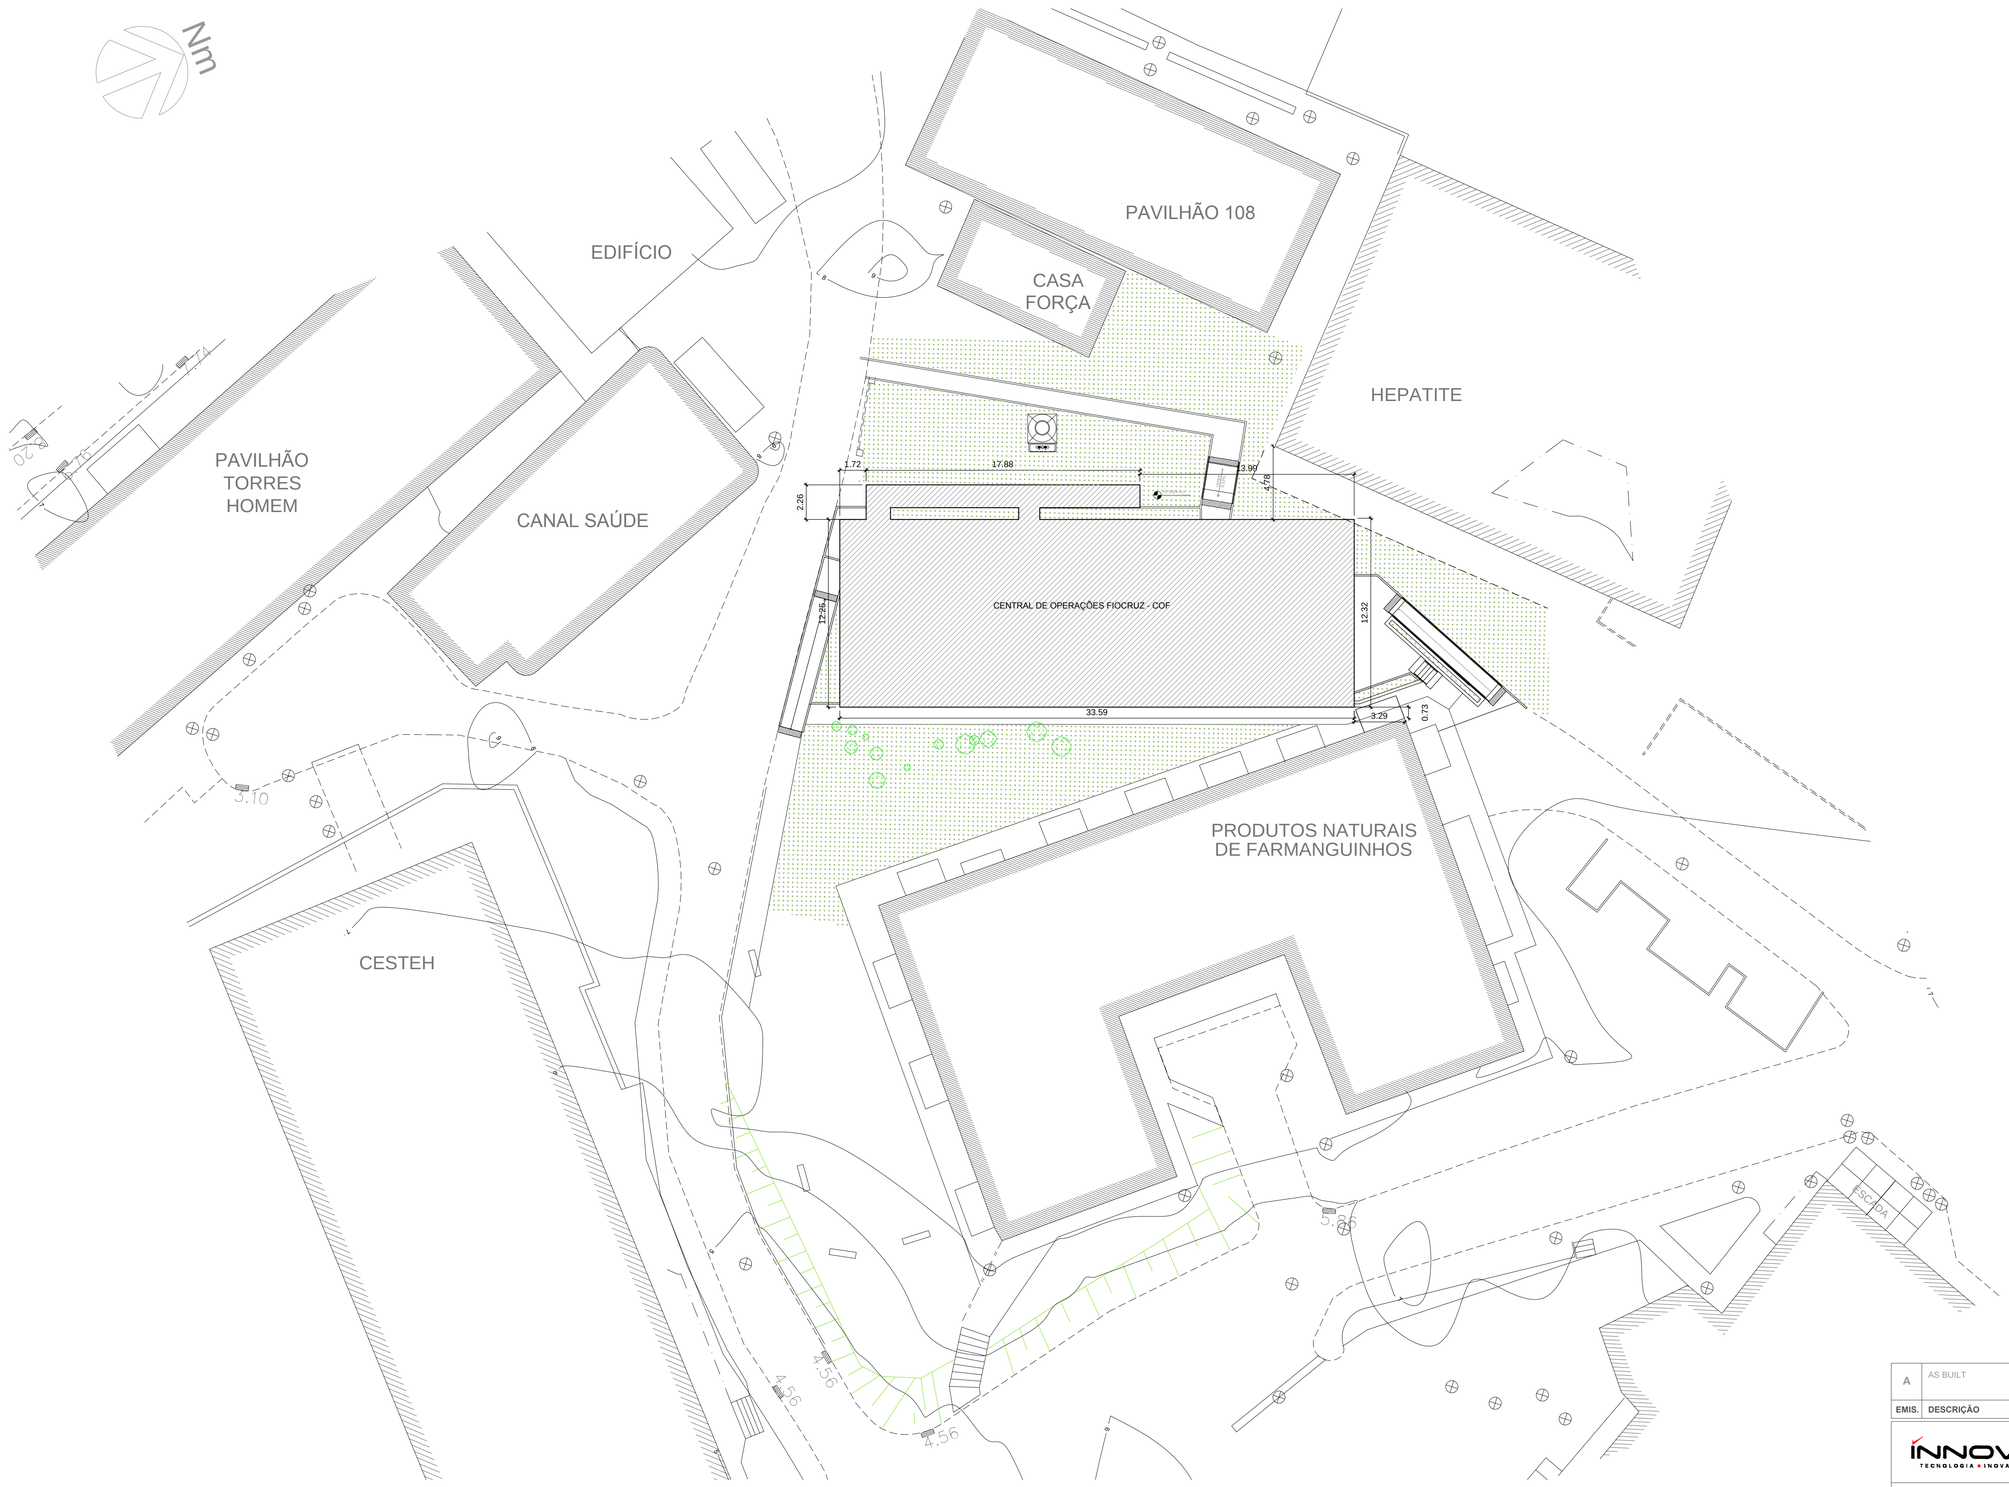

1 IMPLANTAÇÃO
ESCALA 1/200

Ética Profissional: Autorizado a incluir e/ou excluir dados neste projeto, não renomeie o arquivo ou altere o número deste. Use o campo de "COMENTÁRIOS das REVISÕES."

EMIS.	DESCRIÇÃO	REVISADO POR	RESP. TÉCNICO	DATA
A	AS BUILT	-	CLÁUDIO SACRAMENTO	16/03/2017

INNOVA TECNOLOGIA + INOVAÇÃO

INNOVA RIO ENGENHARIA E CONSTRUÇÕES LTDA.
www.innovaengenharia.com.br I contato@innovaengenharia.com.br
Av.américas 3301 - bl05 - gr 121/122 I Barra da Tijuca - Rio de Janeiro - RJ I tel.:(21) 2429-3183

Ministério da Saúde
FIOCRUZ
Fundação Oswaldo Cruz

DIRAC DIRETORIA DE ADMINISTRAÇÃO DA UNIDADE

NOME DO PRÉDIO / ÁREA
EM-18 / SALA COF /ADM FARMANGUINHOS

OBJETIVO	CAMPUS	SETOR
CONSTRUÇÃO	MANGUINHOS	EDIFICAÇÃO

Nº PRÉDIO	Nº DA META	O.E. / O.R.	Nº PRANCHA
623	2015-001	2017.03.16.01	A623Z01A

TIPO DE PROJETO / SUBTIPO DE PROJETO	FASE
ARQUITETURA	AS BUILT

TÍTULO DA PRANCHA	DATA
IMPLANTAÇÃO	16/03/2017
	ESCALA 1:200

COORDENADOR DA META	RESPONSÁVEL TÉCNICO PELO PROJETO	CREA/CAU	ART/RRT
ULYSSES MENDES	CLÁUDIO SACRAMENTO	A15437-7	5181105

EQUIPE DO PROJETO
CAIO CALDAS

ARQ-01

PROJETOS
PLOTADO EM: 18.07.2017 10:27
SALVO EM: 10.05.2017
USUÁRIO: LILIANA
ULTIMA ALTERAÇÃO: CRIAÇÃO DO ARQUIVO

PLOTAGEM: 1:1
PLOTADO EM: 18.07.2017
ESCALA: AS BUILT
COMENTÁRIOS:

TAMANHO: A1 (594 x 841)
FORMATO: PLOTAGEM