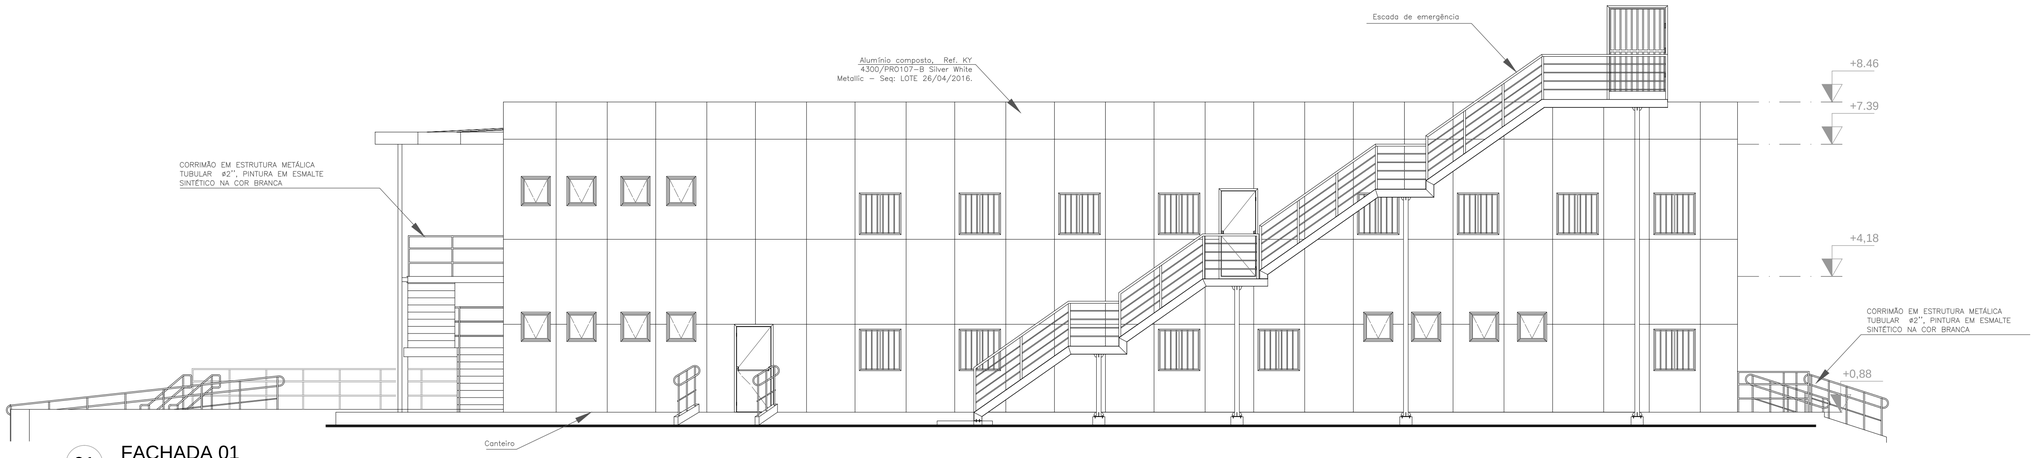

01 FACHADA 01
ESCALA 1/75

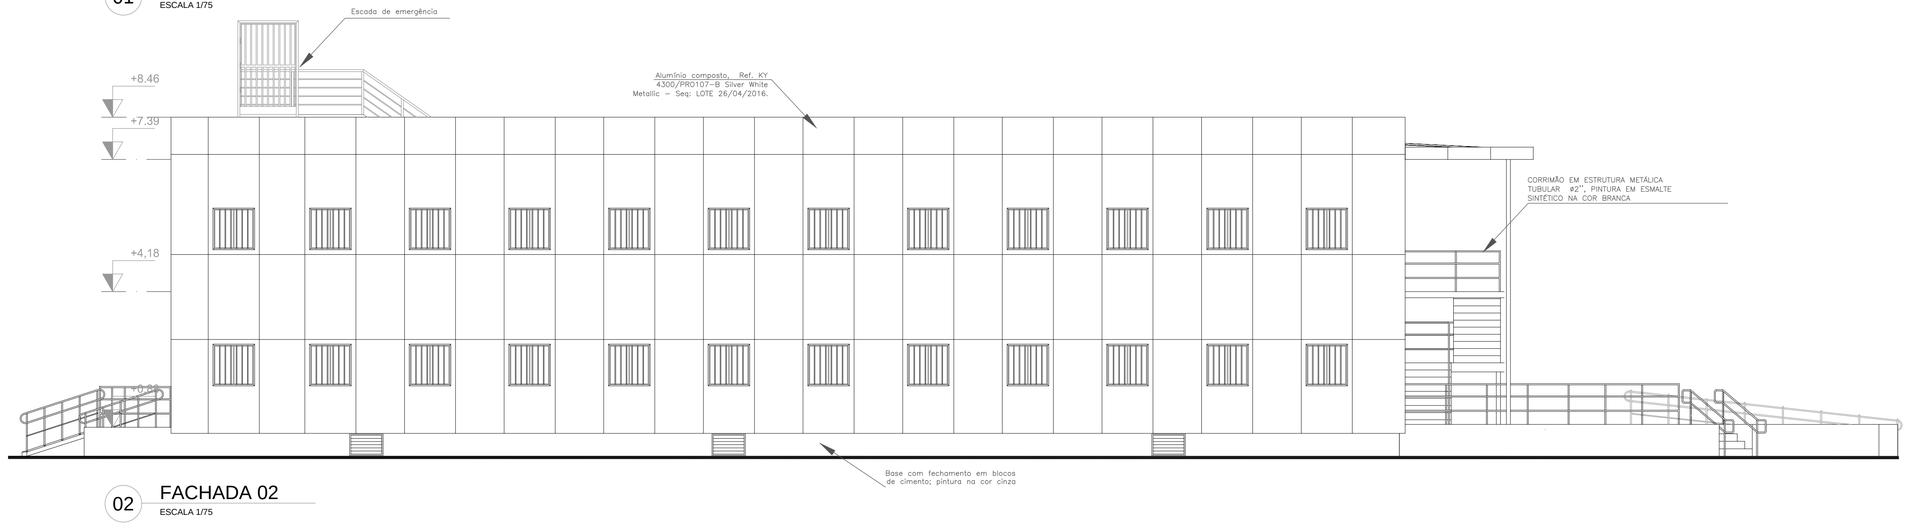

02 FACHADA 02
ESCALA 1/75

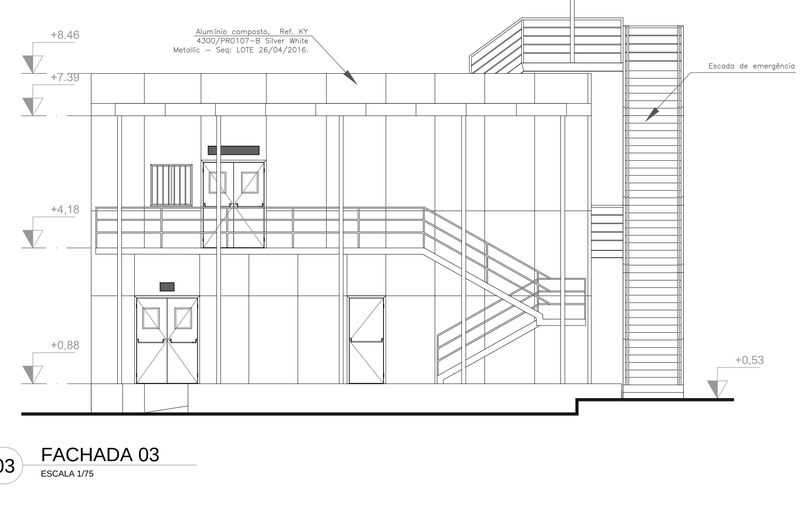

03 FACHADA 03
ESCALA 1/75

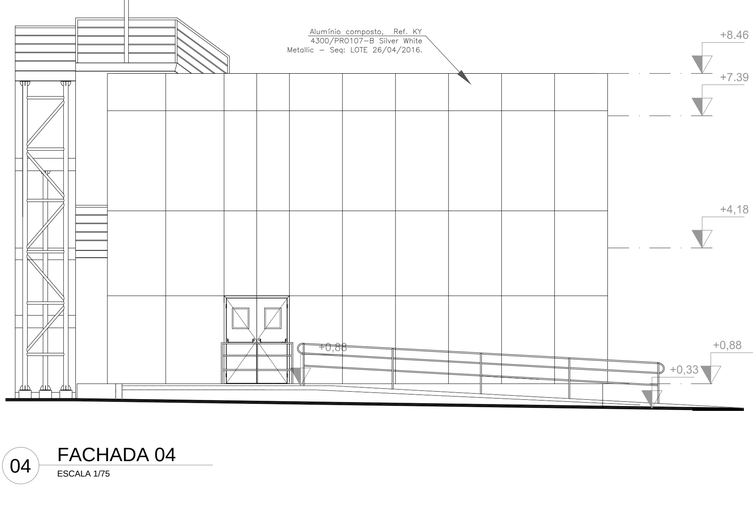

04 FACHADA 04
ESCALA 1/75

EMIS.	DESCRIÇÃO	REVISADO POR	RESP. TÉCNICO	DATA
A	AS BUILT		CLAUDIO SACRAMENTO	16/03/2017

INNOVA TECNOLOGIA + INOVAÇÃO

INNOVA RIO ENGENHARIA E CONSTRUÇÕES LTDA.
www.innovaengenharia.com.br I contato@innovaengenharia.com.br
Av.américas 3301 - bl05 - gr 121/122 I Barra da Tijuca - Rio de Janeiro - RJ I tel.:(21) 2429-3183

Ministério da Saúde
FIOCRUZ
Fundação Oswaldo Cruz

DIRAC Infraestrutura para saúde

NOME DO PRÉDIO / ÁREA
EM-18 / SALA COF / ADM FARMANGUINHOS

OBJETIVO	CAMPUS	SETOR
CONSTRUÇÃO	MANGUINHOS	EDIFICAÇÃO

Nº PRÉDIO	Nº DA META	O.E. / O.R.	Nº PRANCHA
623	2015-001	2017.03.16.01	A623Z07A

TIPO DE PROJETO / SUBTIPO DE PROJETO	FASE
ARQUITETURA	AS BUILT

TÍTULO DA PRANCHA	DATA
FACHADAS	16/03/2017
	ESCALA 1:75

COORDENADOR DA META	RESPONSÁVEL TÉCNICO PELO PROJETO	CREA/CAU	ART/RRT
ULYSSES MENDES	CLAUDIO SACRAMENTO	A15437-7	5181105

EQUIPE DO PROJETO
CAIO CALDAS

ARQ-07

PROJETOS
PLOTADO EM: 18.07.2017 12:49
ALTERAÇÃO: 10.05.2017
CRIAÇÃO DO ARQUIVO:
USUÁRIO:
COMENTÁRIOS:

Ética Profissional! Autorizado a incluir e/ou excluir dados neste projeto, não renomeie o arquivo ou altere o número dele. Use o campo de "COMENTÁRIOS das REVISÕES".

PLOTAGEM FORMATO TAMANHO