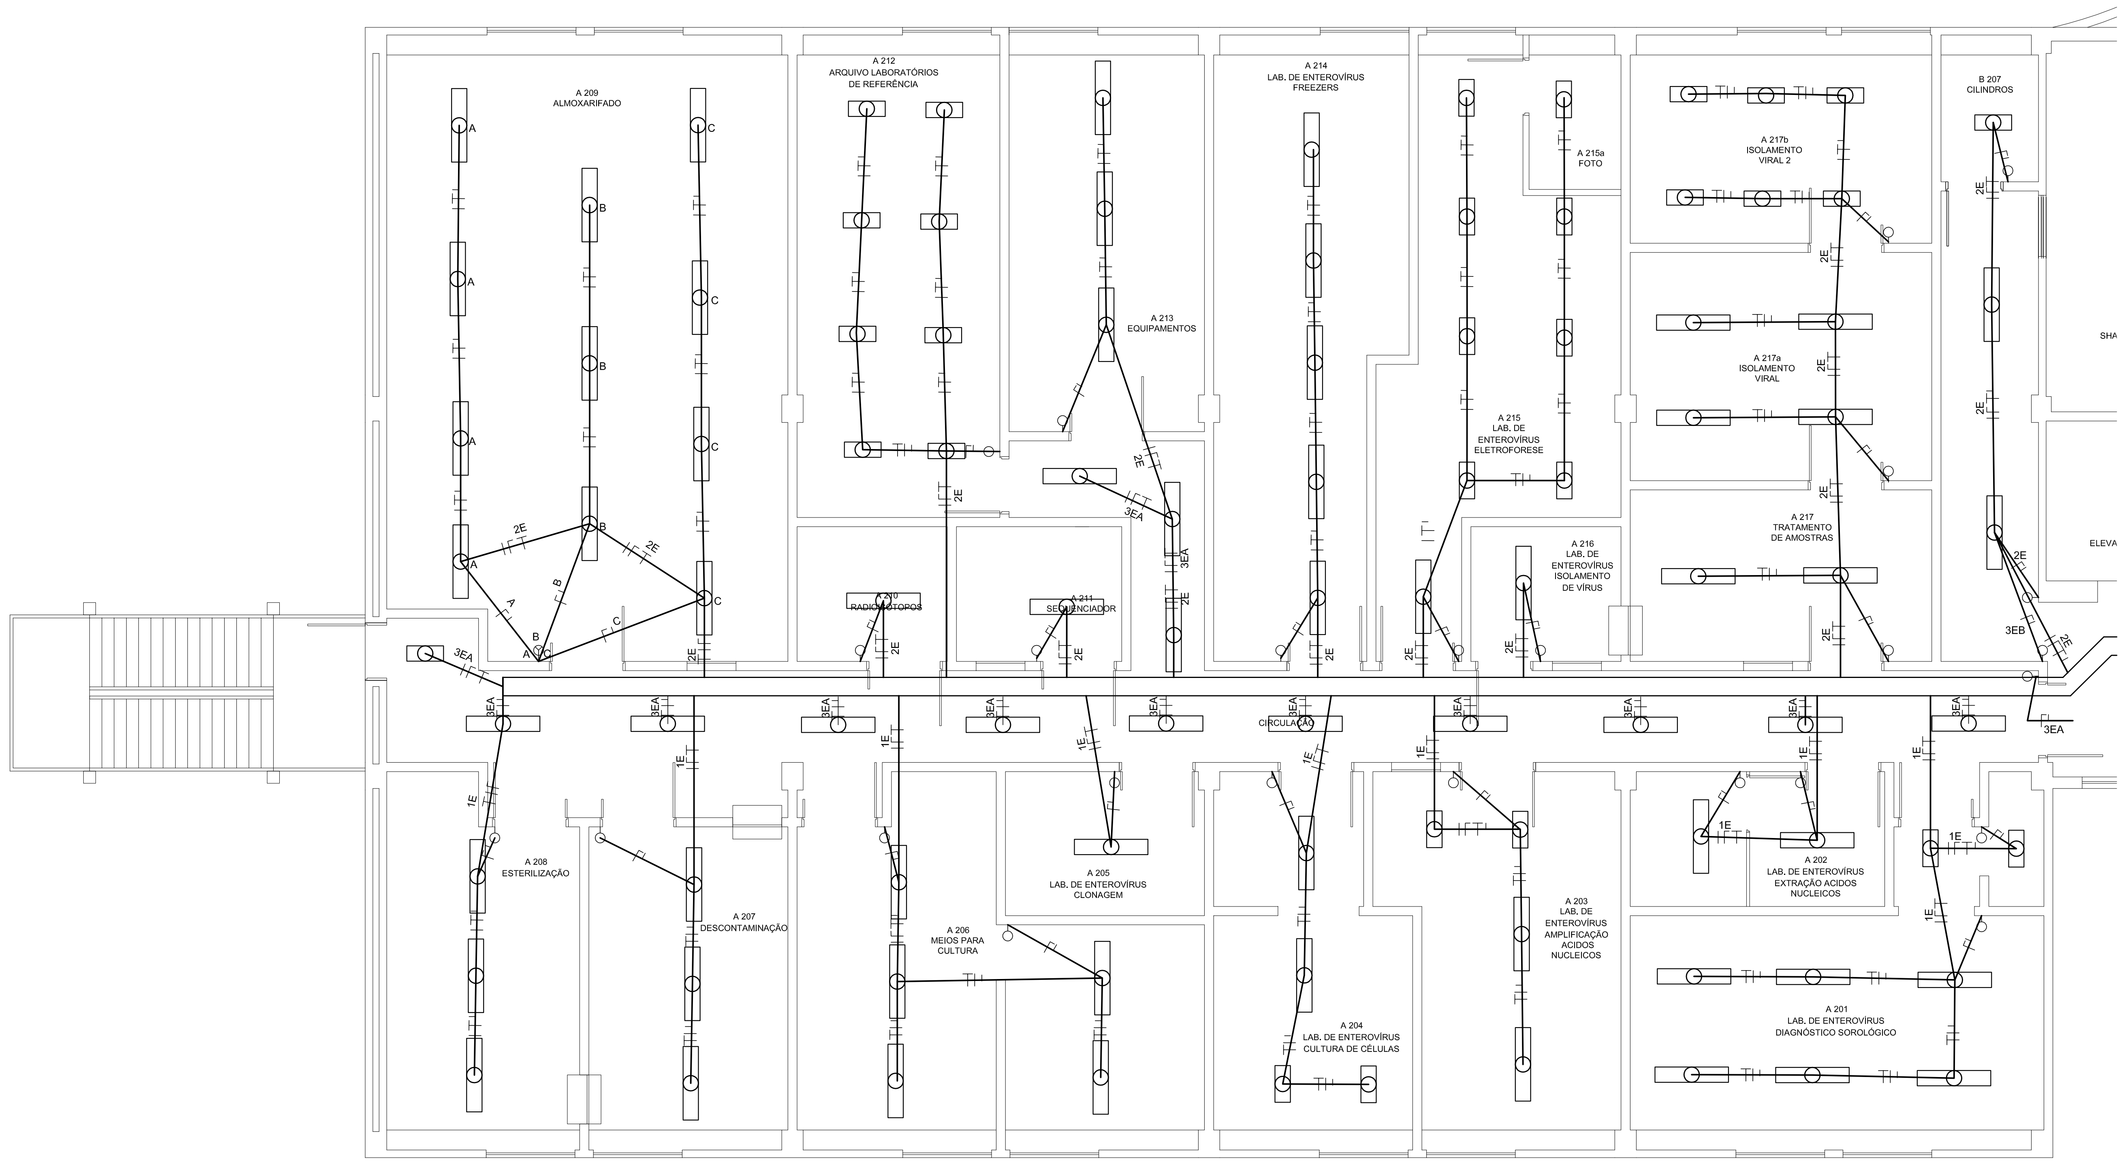

1 PLANTA SETOR A
ESCALA 1/50

LEGENDA

- QDNB - QUADRO DE DISTRIBUIÇÃO SISTEMA NO-BREAK.
- QDLF - QUADRO DE DISTRIBUIÇÃO DE LUZ E FORÇA.
- QDNE - QUADRO DE DISTRIBUIÇÃO SISTEMA NORMAL E EMERGÊNCIA.

- LUMINÁRIA FLUORESCENTE 2x16w DE EMBUTIR.
- LUMINÁRIA FLUORESCENTE 2x32w DE EMBUTIR, NORMAL / EMERGÊNCIA.
- LUMINÁRIA FLUORESCENTE 2x16w DE EMBUTIR, NORMAL / EMERGÊNCIA.
- LUMINÁRIA FLUORESCENTE 3x32w DE EMBUTIR, NORMAL/EMERGÊNCIA
- LUMINÁRIA HERMÉTICA 2x32w DE EMBUTIR.
- LUMINÁRIA HERMÉTICA 2x16w DE EMBUTIR.
- LUMINÁRIA PENDENTE 1x160w PARA LÂMPADA MISTA, h=2,30m.
- LUMINÁRIA FLUORESCENTE TIPO ARANDELA 1X18W

- INTERRUPTOR SINGELO 1 SEÇÃO EMBUTIDO 1,20m DO PISO ACABADO.
- INTERRUPTOR THREE-WAY
- INTERRUPTOR DE DUAS SEÇÕES
- INTERRUPTOR DE TRÊS SEÇÕES
- CONDULETE
- CAIXA DE PASSAGEM 10x10x5cm.

- ELETROCALHA
- PERFILADO GALVANIZADO 38x38mm FIXADO NA ESTRUTURA
- ELETRODUTO PVC APARENTE
- ELETRODUTO EMBUTIDO
- ELETRODUTO EMBUTIDO NO PISO.
- ELETRODUTO SOB O FORRO OU EMBUTIDO NA ALVENARIA.
- FIOS TERRA, RETORNO, FASE E NEUTRO.

NOTAS

1 - ELETRODUTOS COM BITOLAS NÃO INDICADAS Ø3/4".
2 - PARA BITOLAS DOS CABOS, VER QUADRO DE CARGAS.
3 - DISPOSITIVO DE MEDIÇÃO DE ATERRAMENTO EM TODAS AS DESCIDAS.
4 - TUBO DE PVC H=2,50m PARA PROTEÇÃO EM TODAS AS DESCIDAS DO ATERRAMENTO.
5 - CONDUTORES TERRA INDIVIDUALIZADOS POR CIRCUITOS.

IBEG ENGENHARIA E CONSTRUÇÕES LTDA
RUA MARIALVA, 99 - HIGIENOPOLIS - RIO DE JANEIRO
TEL: 21 - 3526-5500
TEL: 21 - 2290-8497

EMIS.	DESCRIÇÃO	REVISADO POR	RESP. TÉCNICO	DATA
A	CADASTRO	M V MARTINELLI	ISMAEL S. ASSIS	08/08/2017

Ministério da Saúde
FIOCRUZ
Fundação Oswaldo Cruz
Diretoria de Administração do Campus
Departamento de Projetos e Obras

NOME DO PRÉDIO: **PAVILHÃO HÉLIO E PEGGY PEREIRA (HPP, MICROBIOLOGIA, LABQUIM)**

Nº PRÉDIO	CAMPUS	SETOR
257	FIOCRUZ	EDIFICAÇÃO

OBJETIVO	Nº DA META	O.E. / O.R.	Nº PRANCHA
CADASTRAMENTO	2017-016	2017-08-08-03	E257222A.DWG

TIPO DE PROJETO / SUBTIPO DE PROJETO: ELÉTRICA / BAIXA TENSÃO
FASE: AS BUILT

TÍTULO DA PRANCHA: **PLANTA BAIXA - 1º PAVIMENTO ILUMINAÇÃO / SETOR A**
DATA: 10/07/2008
ESCALA: **1:50**

COORDENADOR DA META: ISMAEL SANTIAGO DE ASSIS
RESPONSÁVEL TÉCNICO: ANA LÚCIA LIMA SANTOS CHAGAS
EQUIPE: MARCUS VINICIUS MARTINELLI

ELE-017