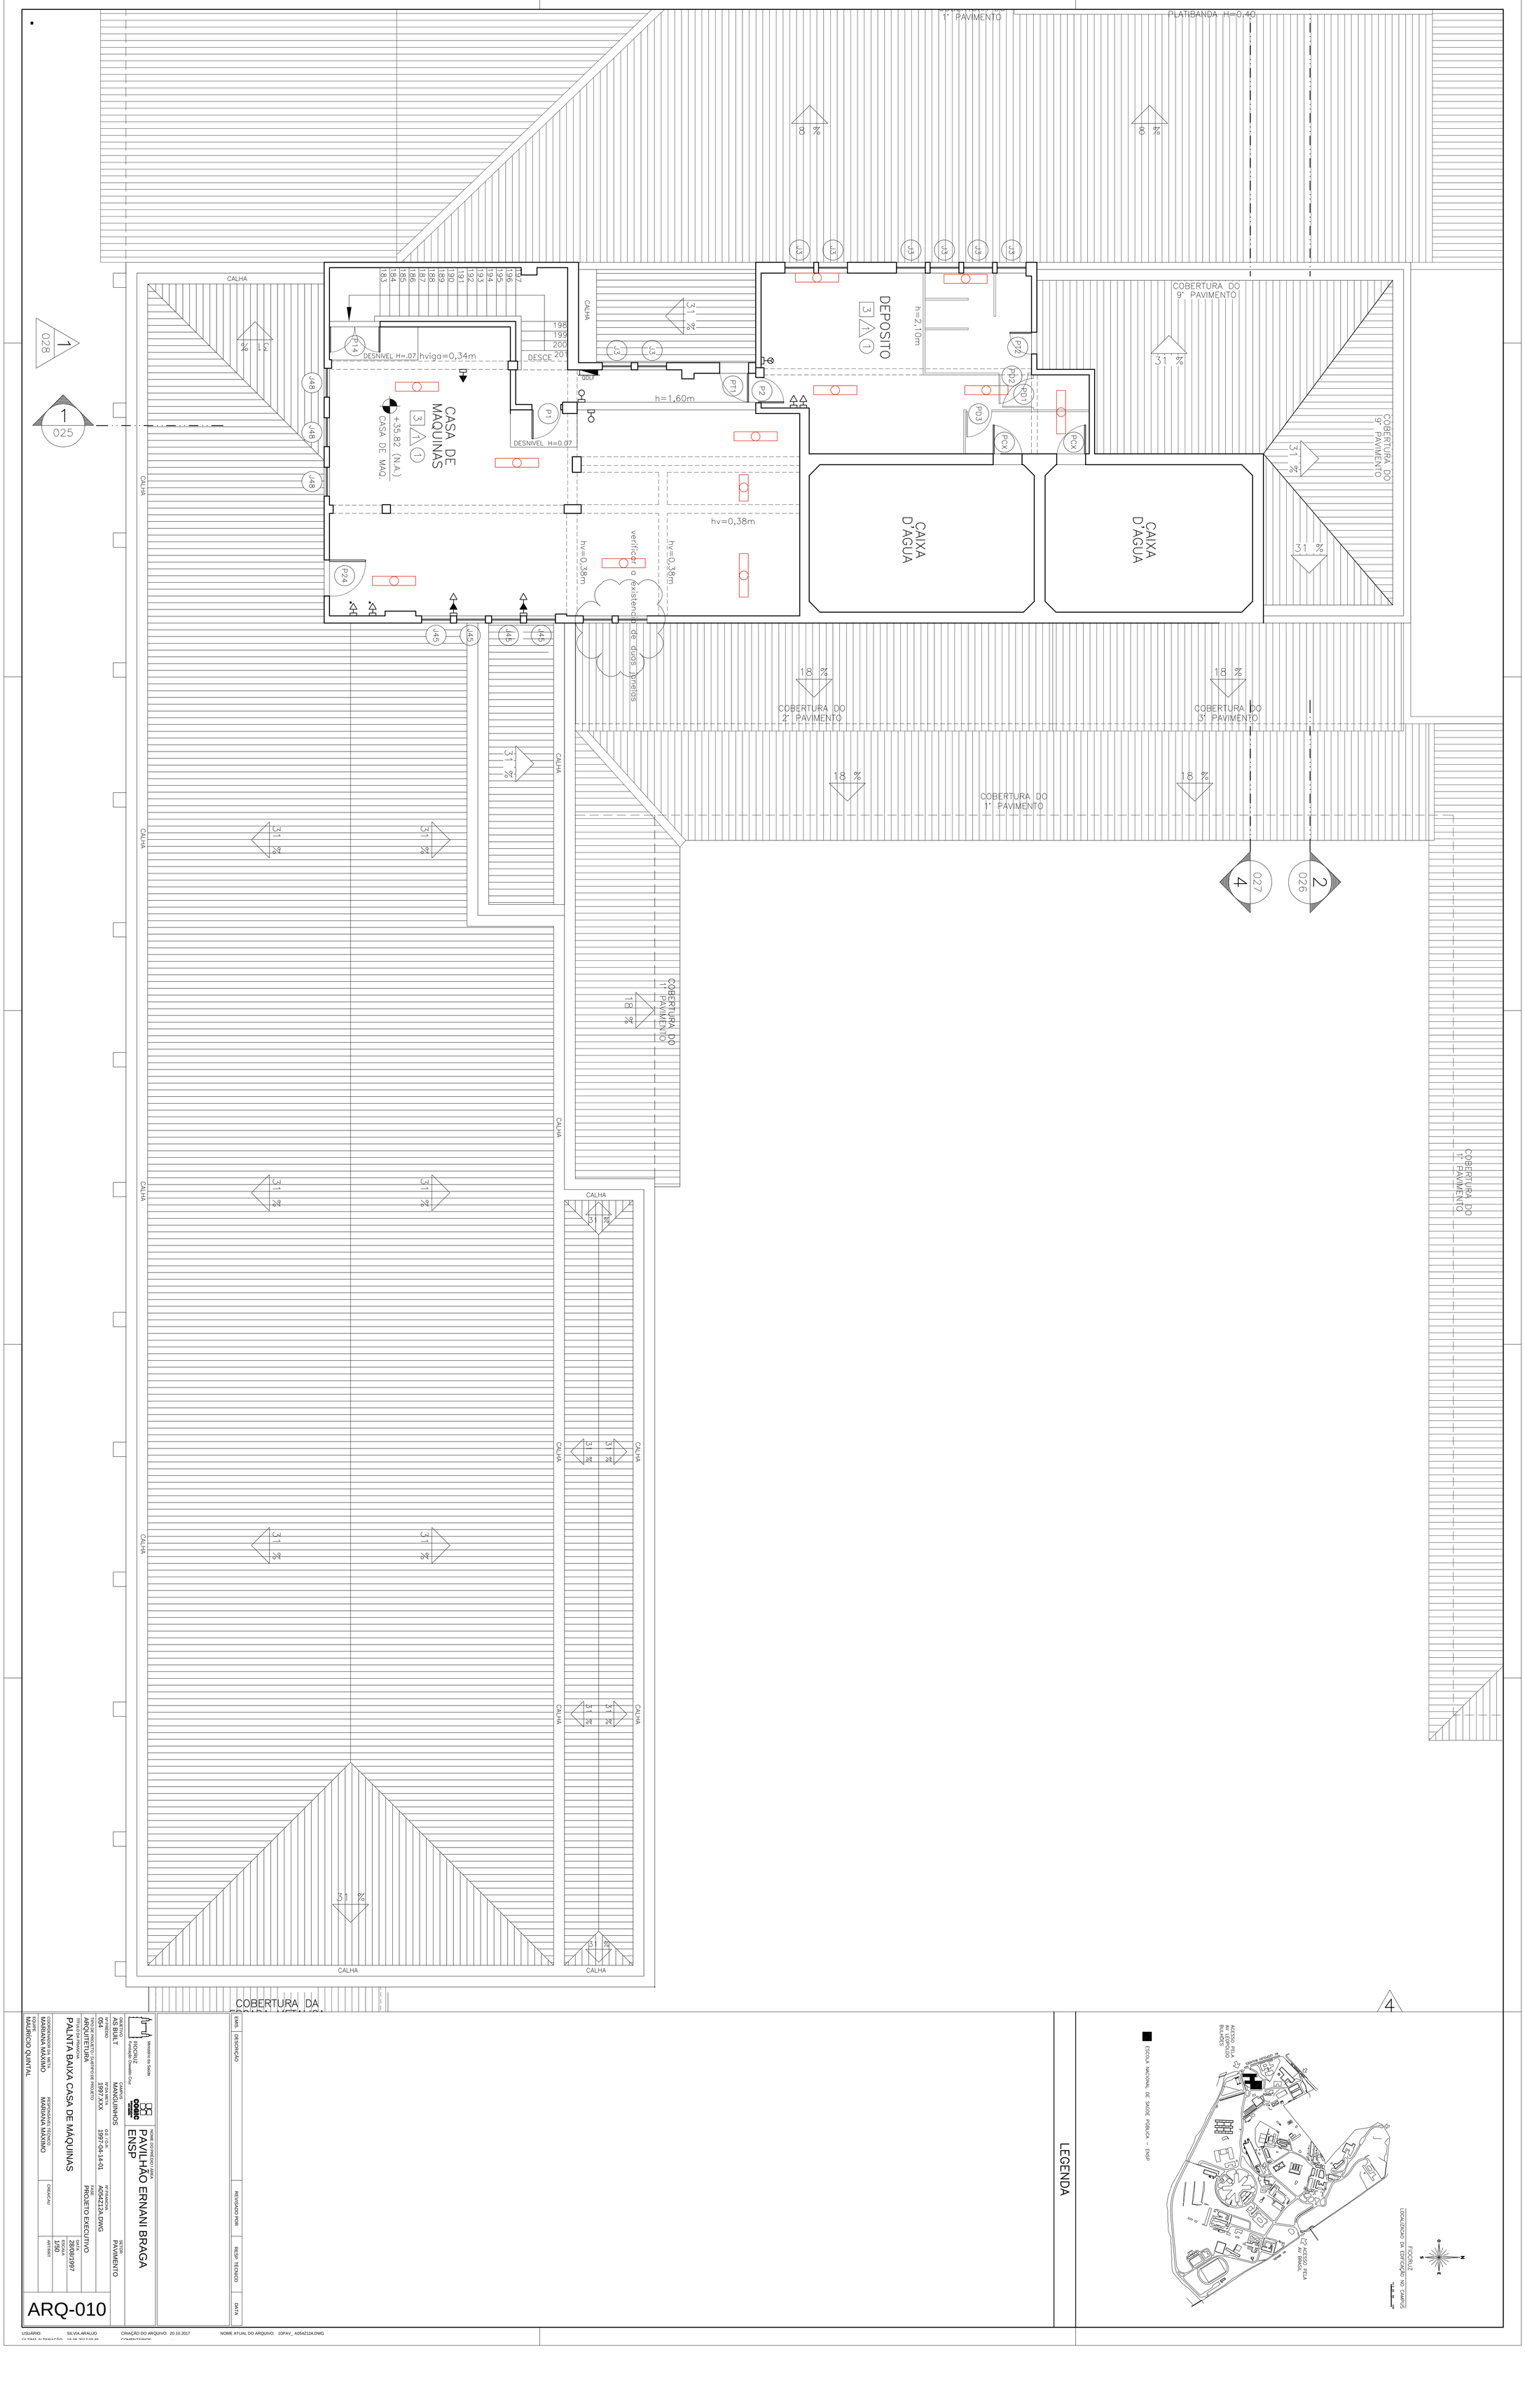

LEGENDA

4

ESCOLA NACIONAL DE SAÚDE PÚBLICA – ENSP

EMIS.	DESCRIÇÃO	REVISADO POR	RESP. TÉCNICO	DATA

Ministério da Saúde
FIOCRUZ
Fundação Oswaldo Cruz

OBRA/EDIF.: AS BUILT
CAMPUS: MANGUINHOS
PROJETO: 054
ANO PROJ.: 1997.XXX
DES. / D.R.: 1997-04-14-01
Nº FIRMACTA: A054212A.DWG
TIPO DE PROJETO / DISCIPLINA DE PROJETO: ARQUITETURA
FASE: PROJETO EXECUTIVO
TITULO/DA PRANCHA: PLANTA BAIXA CASA DE MÁQUINAS
DATA: 28/08/1997
ESCALA: 1:50
SETOR: PAVIMENTO

NOME DO PREDIO / OBRA:
PAVILHÃO ERNANI BRAGA
ENSP

COORDENADOR DA META	RESPONSÁVEL TÉCNICO	CREA/CAU	ARTE/RRT
MARIANA MAXIMO	MARIANA MAXIMO		
PROJETO			
MAURICIO QUINTAL			

ARQ-010

USUÁRIO: SILVIA.ARAUJO
ÚLTIMA ALTERAÇÃO: 19.06.2017 09:48
CRIAÇÃO DO ARQUIVO: 20.10.2017
CONDITADOS:
NOME ATUAL DO ARQUIVO: 10PAV_ A054212A.DWG