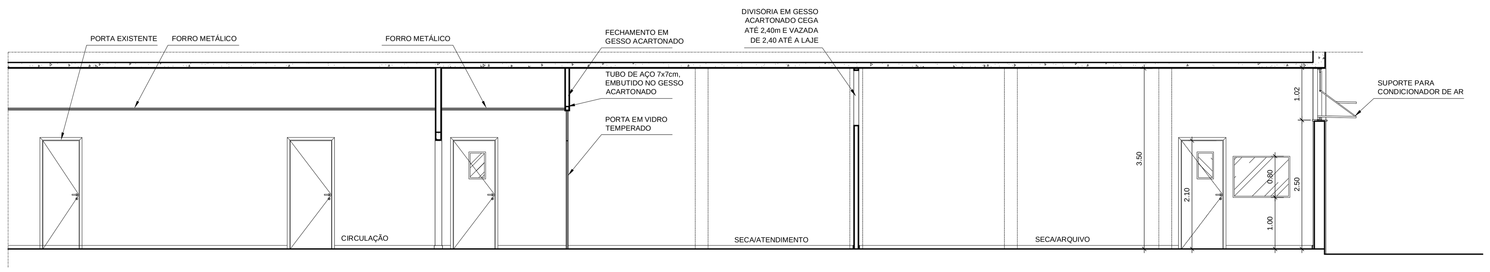

1 CORTE A
ESCALA 1/50

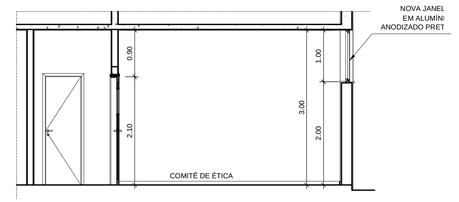

2 CORTE B
ESCALA 1/50

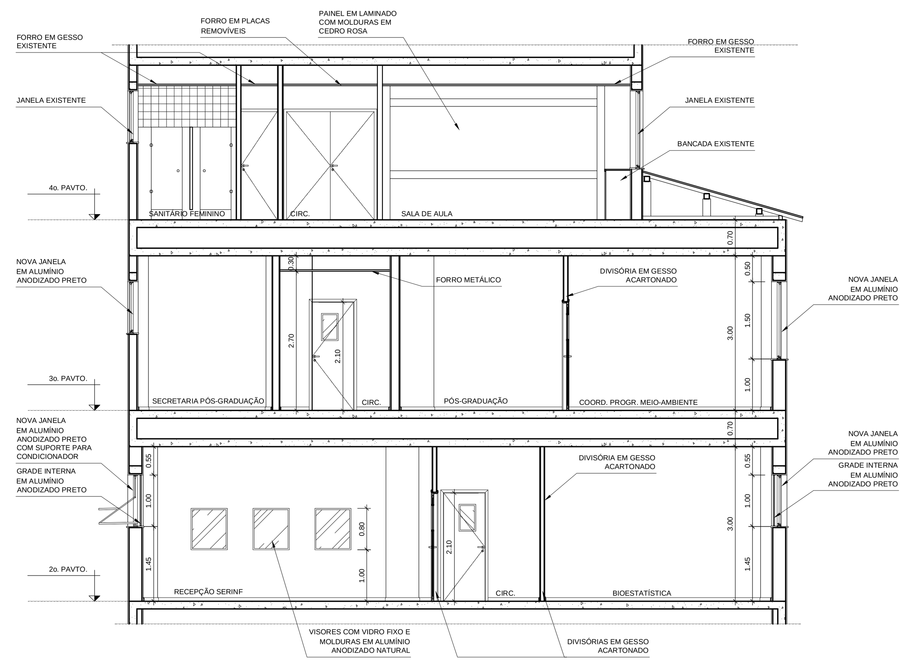

3 CORTE C
ESCALA 1/50

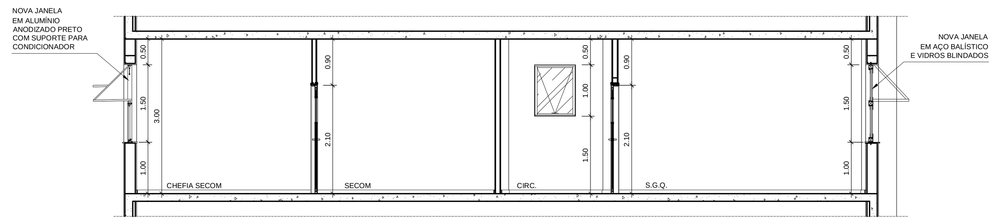

4 CORTE D
ESCALA 1/50

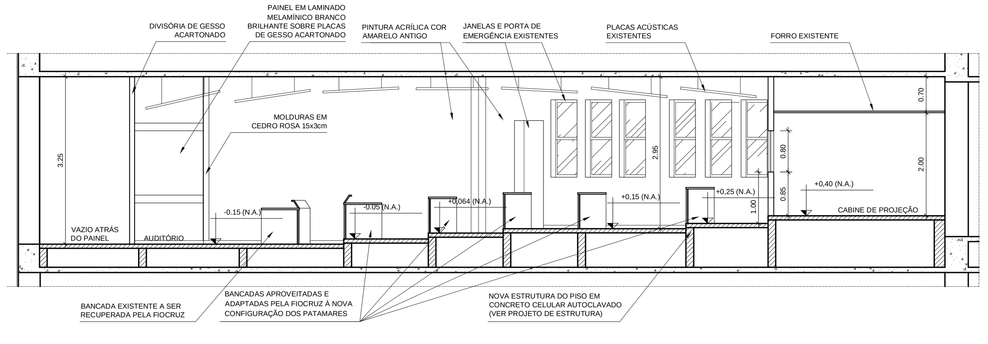

5 CORTE E
ESCALA 1/50

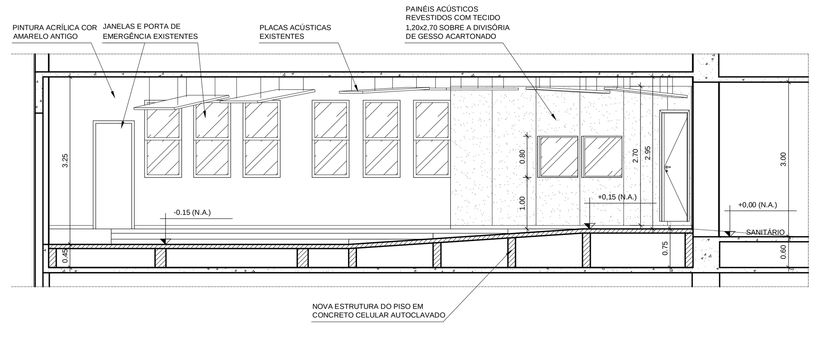

6 CORTE F
ESCALA 1/50

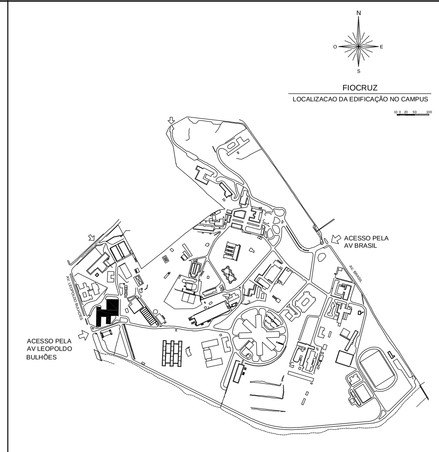

LEGENDA

SIMBOLOGIA

- LUMINÁRIA DE EMBUTIR PARA LÂMPADA FLUORESCENTE 2x32W
- LUMINÁRIA DE SOBREPOR PARA LÂMPADA FLUORESCENTE 2x32W
- LUMINÁRIA DE SOBREPOR PARA LÂMPADA FLUORESCENTE COMPACTA 18W, TIPO PLAFONIER
- SL01 — P1 — INDICAÇÃO DE PORTA E SOLEIRA (VER MAPA DE ESQUADRIAS)
- J1 — NUMERAÇÃO DAS JANELAS. VER MAPA DE ESQUADRIAS DE ALUMÍNIO
- ÁREA NÃO MODIFICADA
- INÍCIO E SENTIDO DE PAGINAÇÃO DE PISO OU FORRO
- INÍCIO E SENTIDO DE PAGINAÇÃO DE PAREDE (DUAS DIREÇÕES OU UMA DIREÇÃO)

EMIS.	DESCRIÇÃO	REVISADO POR	RESP. TÉCNICO	DATA

Ministério da Saúde
FIOCRUZ
Fundação Oswaldo Cruz

COSAC
COORDENADORIA DE SERVIÇOS AUXILIARES DE CAMPUS

NOME DO PRÉDIO / OBRA
PAVILHÃO ERNANI BRAGA
ENSP

OBJETIVO: AS BUILT	CAMPUS: MANGUINHOS		SETOR: PAVIMENTO
Nº PRÉDIO: 054	Nº DA META: 2007.030	O.E. / O.R.: 2007-10-31-08	Nº PRANCHA: A054A276A.DWG
TIPO DE PROJETO / SUBTIPO DE PROJETO: ARQUITETURA			FASE: PROJETO EXECUTIVO
TÍTULO DA PRANCHA: CORTES			DATA: 21/08/1997
			ESCALA: 1/50
COORDENADOR DA META: MARIA PAULA FONTES	RESPONSÁVEL TÉCNICO: MARIA PAULA FONTES	CREA/CAU	ART/RRT
EQUIPE: TEREZA MALVEIRA, ANA CLÁUDIA PENNA, LEONARDO LACERDA, FLÁVIO PEREIRA			

ARQ-013


CÓPIA DO ARQUIVO 20.10.2017

SUPERVISÃO: MARCOS RAMOS

ELABORAÇÃO: MARIA PAULA FONTES