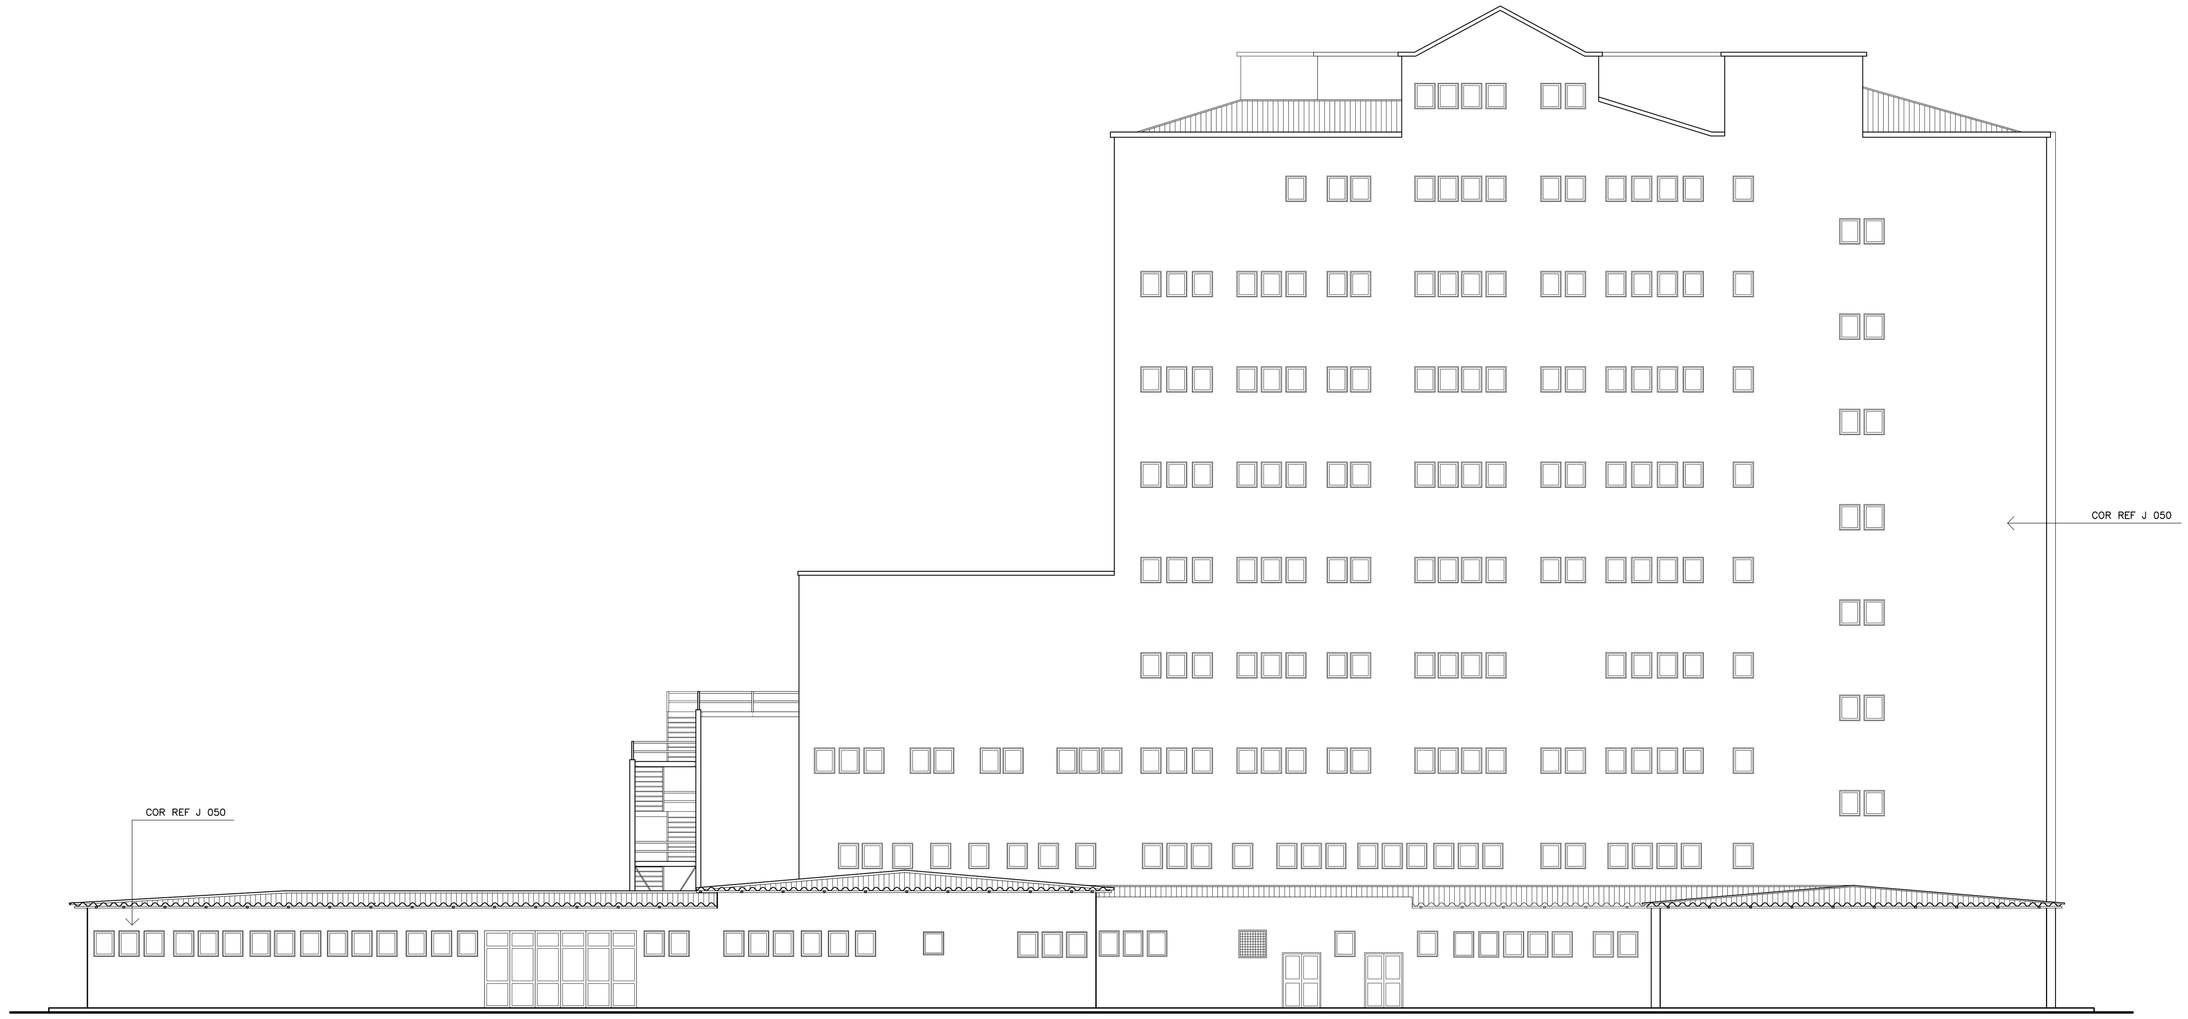

1 FACHADA 3
ESCALA 1/100

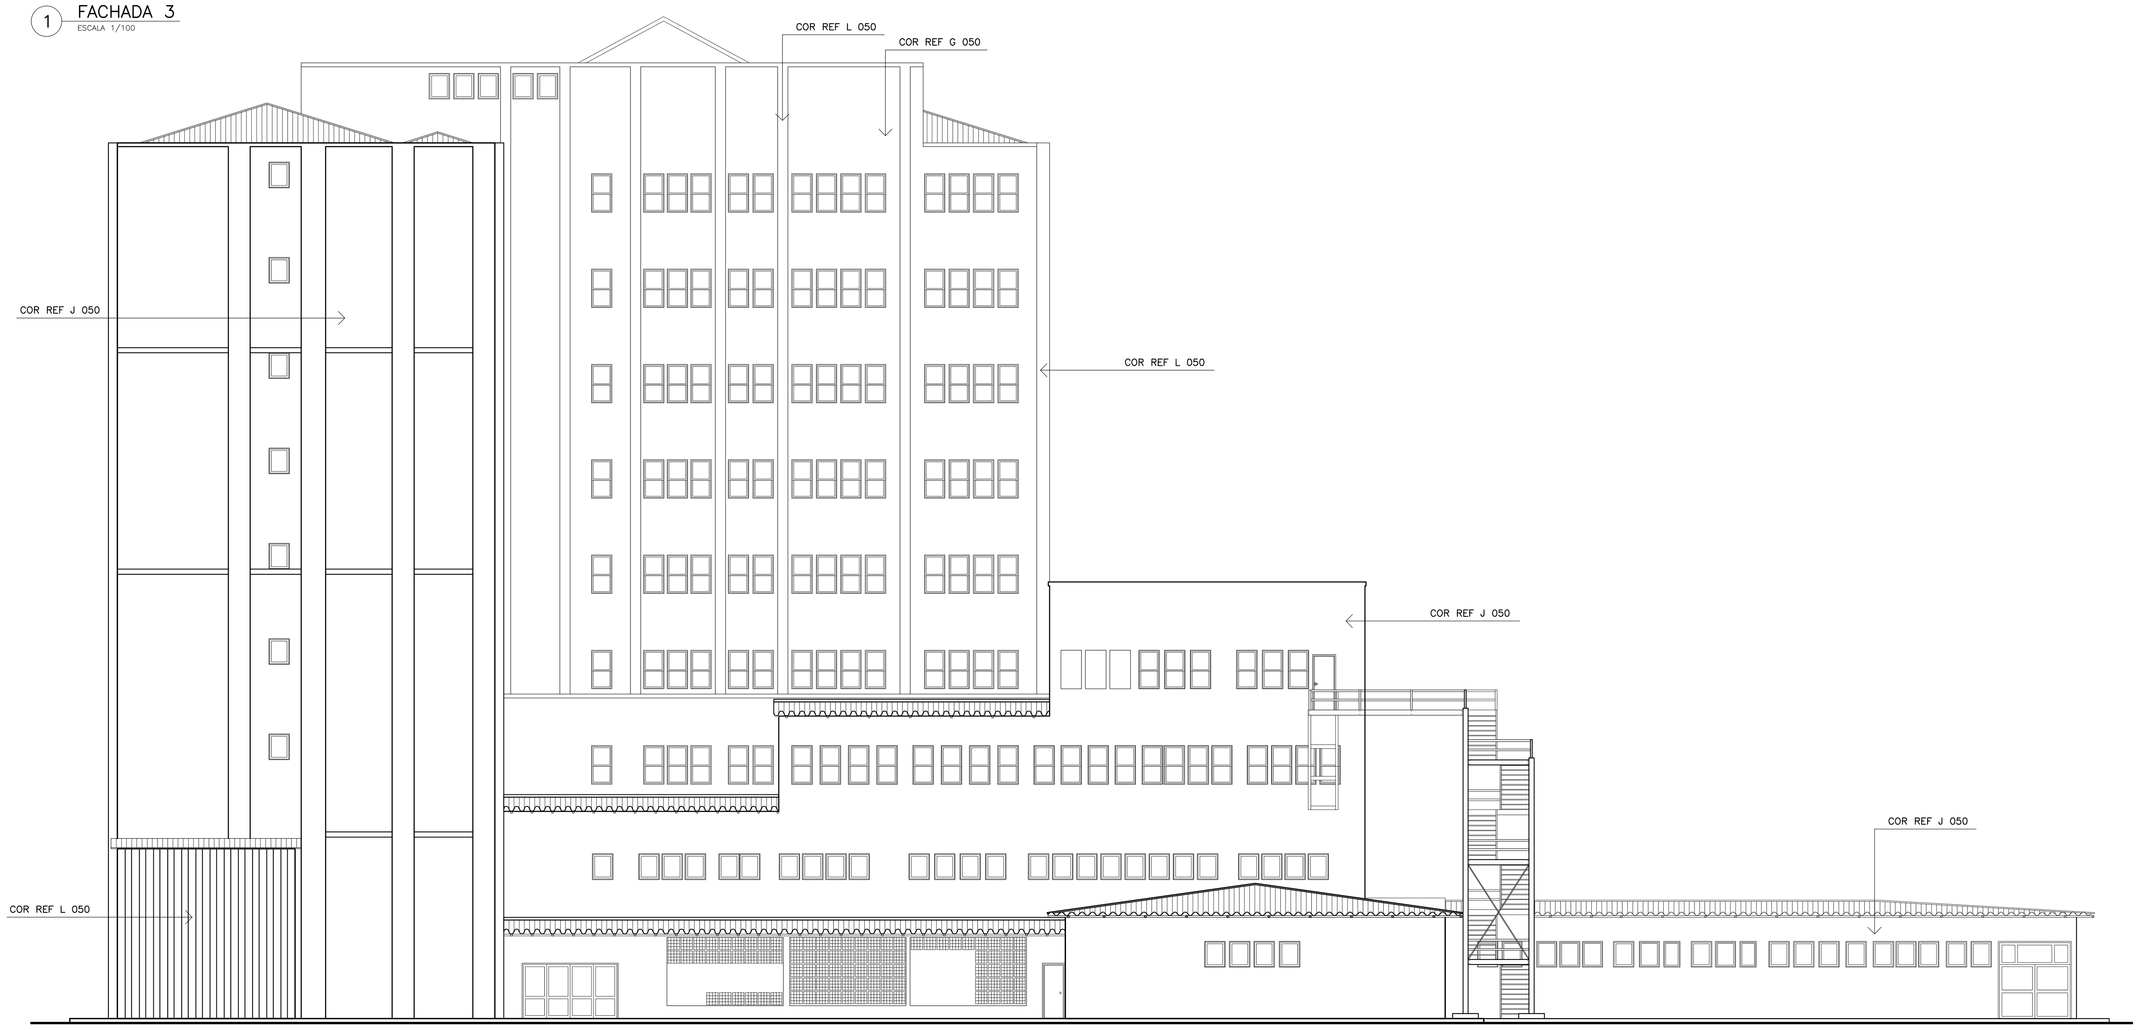

2 FACHADA 4
ESCALA 1/100

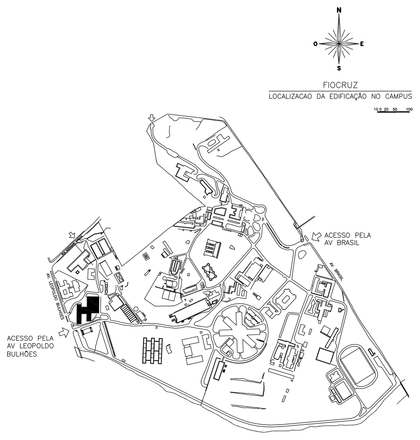

LEGENDA

EMIS.	DESCRIÇÃO	REVISADO POR	RESP. TÉCNICO	DATA

Ministério da Saúde
FIOCRUZ
Fundação Oswaldo Cruz

NOME DO PREDIO / AREA
PAVILHÃO ERNANI BRAGA
ENSP

OBJETIVO: AS BUILT	CAMPUS: MANGUINHOS		SETOR: PAVIMENTO
Nº PREDIO: 054	Nº DA META: 2004.XXX	O.E. / O.R.: 2004-04-05-01	Nº PRANCHA: A054A101A.DWG
TIPO DE PROJETO / SUBTIPO DE PROJETO: ARQUITETURA			FASE: PROJETO EXECUTIVO
TITULO DA PRANCHA: FACHADAS 3 E 4			DATA: 08/04/2004
			ESCALA: 1/100
COORDENADOR DA META: SERGIO MURILO	RESPONSAVEL TECNICO: SERGIO MURILO	CREA/CAU	ART/RRT
EQUIPE: MARIANA MÁXIMO			

ARQ-014

Assinatura

REVISÃO

DATA DA REVISÃO

NOME LOCAL DO PROJETO - FACHADAS 3 E 4

DATA DA EMISSÃO: 20-10-2021

Produzido no Autodesk