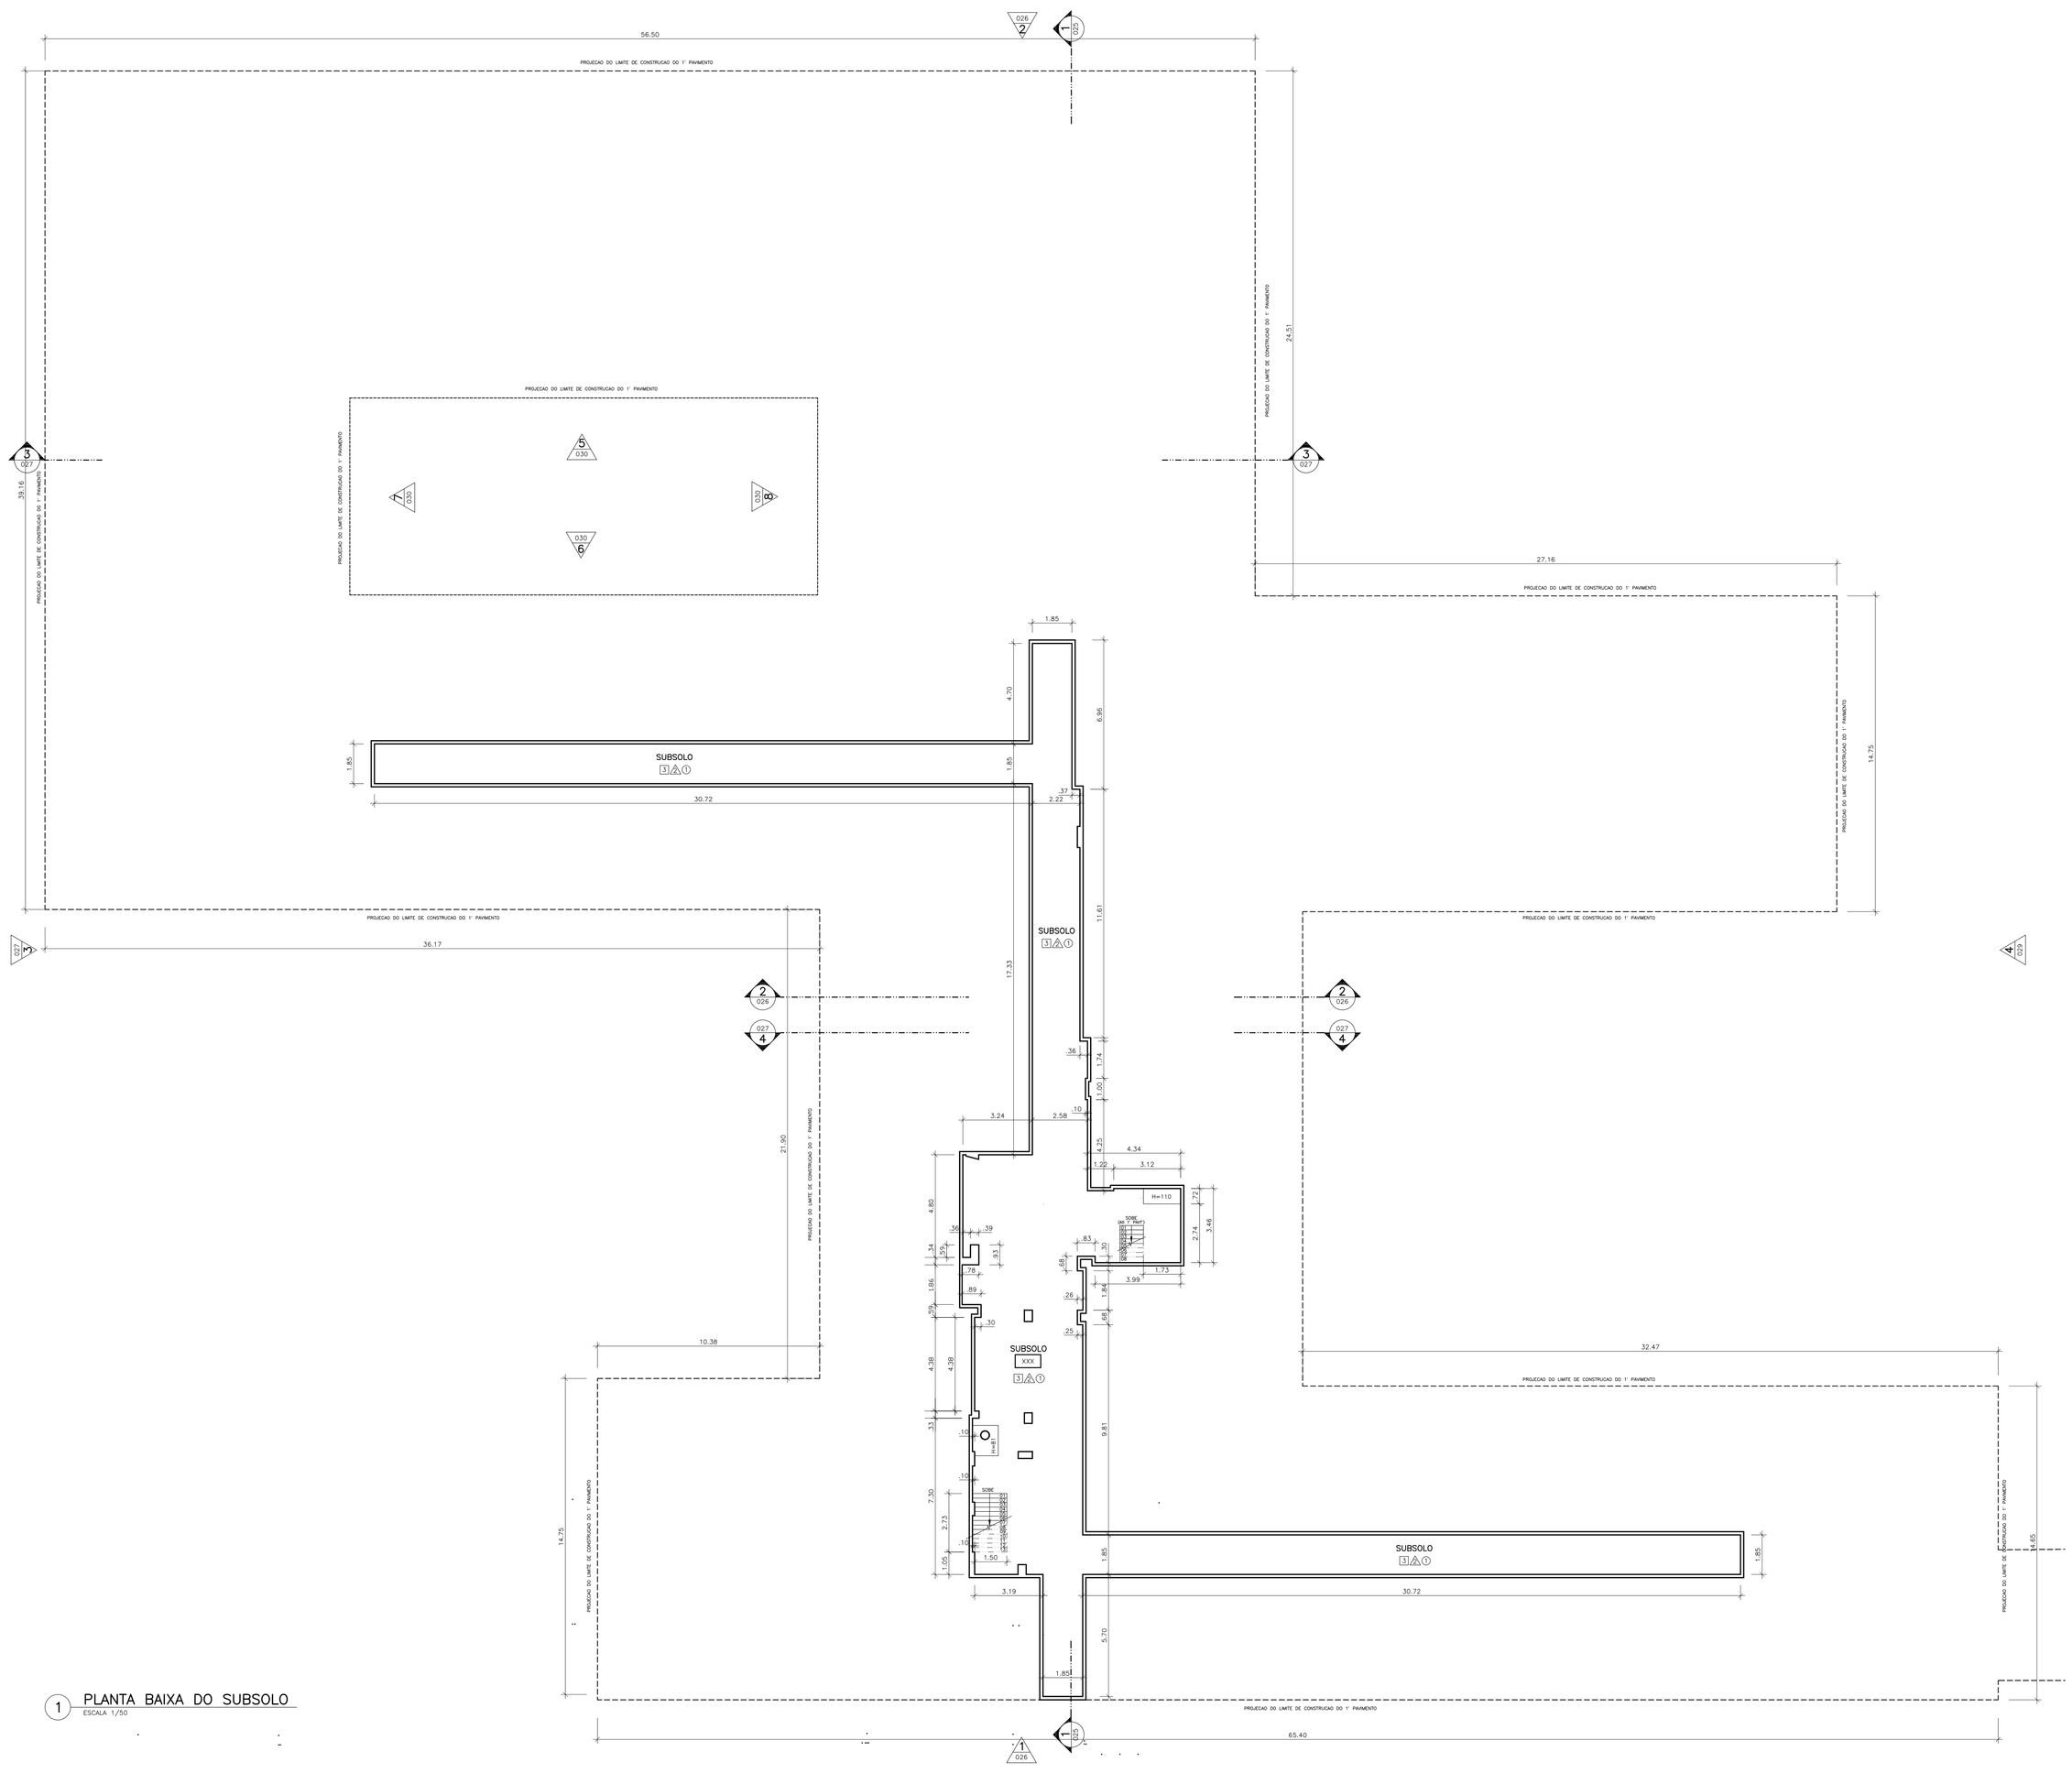

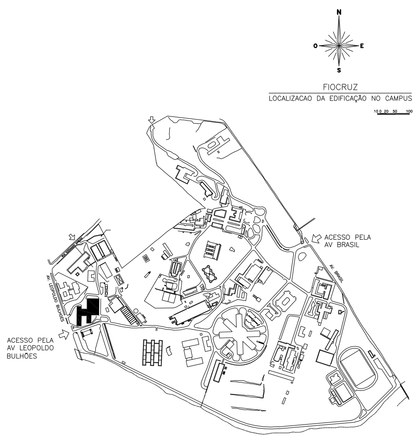

LEGENDA

EMIS.	DESCRIÇÃO	REVISADO POR	RESP. TÉCNICO	DATA

Ministério da Saúde
FIOCRUZ
Fundação Oswaldo Cruz

COGEC

NOME DO PREDIO / ÁREA
PAVILHÃO ERNANI BRAGA
ENSP

OBJETIVO: AS BUILT	CAMPUS: MANGUINHOS		SETOR: PAVIMENTO
Nº PREDIO: 054	Nº DA META: 1996.XXX	D.E. / O.R.: 1996-12-17-01	Nº PRANCHA: A054Z02A.DWG
TIPO DE PROJETO / SUBTIPO DE PROJETO: ARQUITETURA		FASE: PROJETO EXECUTIVO	
TITULO DA PRANCHA: PALNTA BAIXA SUBSOLO			DATA: 21/08/1997
			ESCALA: 1/50
COORDENADOR DA META: CRISTINA RIBEIRO	RESPONSAVEL TECNICO: WAILA N. A. SOUZA CRUZ	CREA/CAU:	ART/RRT:
EQUIPE: MAURÍCIO QUINTAL			

ARQ-000

Desenho: CAD/CAM
Arquivo: C:\Users\...\A054Z02A.dwg
Impressão: 30/10/2007 10:58:41