
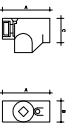


DETECÇÃO DE INCÊNDIO
1º PAV. – LABORATÓRIOS
ESC. 1:125

1º PAV. – LABORATÓRIOS

ESC. 1:125

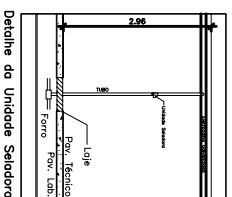

Legenda	
■	Módulo Monitor

[illegible]