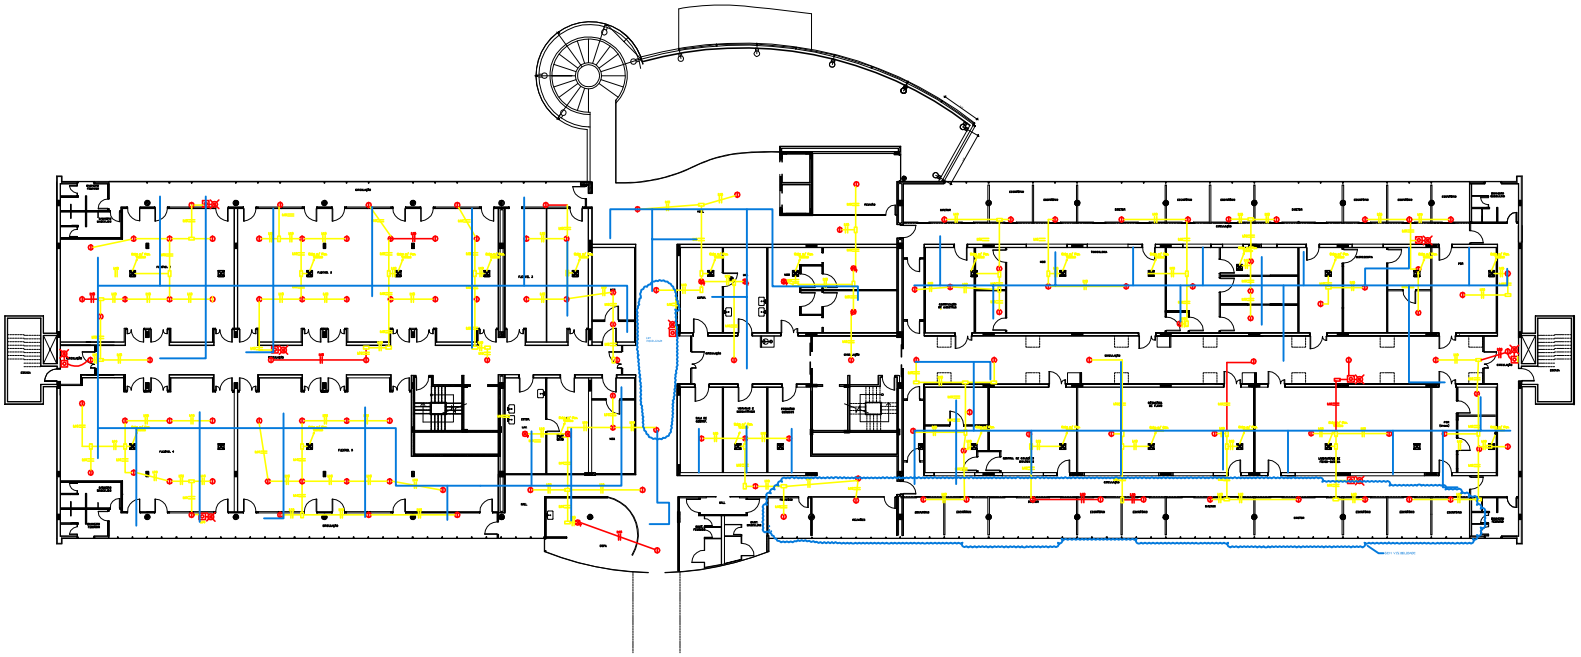

DETECÇÃO DE INCÊNDIO

2ºPAV. – LABORATÓRIOS

ESC. 1:125

Obs. Eletrodutos não cotados são de Ø1"

Legenda

- Módulo Monitor
- Acionador Manual H=1,20m
- Avisador Visual
- Condujete de Alumínio Fundido
- Detector Fumaça-Iônico
- Detector Termovelocimétrico
- Tubulação Aço Galvanizado Para Detectores de Fumaça - Teto ou Parede
- Indicação de Tubulação Que Sobe
- Indicação de Tubulação Que Desce
- Eletrocalha Galvanizada

PROJETO POR: CONCEPTUAL	NOTAS VERIFICADAS CONT: 1885010-04-AR-010-0004	EMISSÃO INICIAL: 1885010-04-AR-010-0004	04/04/2005
		ESCALA: 1:125	ALTERAÇÃO:
	ALTERAÇÃO CONTRAT.: DIVULG.	DATA: 15/03/2005	X APROVADO / REPROVADO

0	11/03/05		
REVISÃO	DATA	DESCRIÇÃO	VISTO

AAL
Projeto Arquitetura Ltda
www.paal.com.br

Ministério da Saúde

NÚMERO DO PROJETO: 218	NOME DO PROJETO: CDTS-EDIFICAÇÃO PRINCIPAL	
TIPO DE PROJETO / SUB-TIPO DE PROJETO: INCÊNDIO	DETECÇÃO	FASE DO PROJETO: EXECUTIVO
	OBJETO / ÁREA: CONSTRUÇÃO/GERAL	
ESCALA 1:125	TÍTULO DO DESENHO: PLT. BAIXA 2° PAVTO. LABS.	
DATA: JULHO 2005	DESENHADO: MFR	CONFERENCIAL TÉCNICO: MARCOS FRANÇA

NOME DO ARQUIVO DO DESENHO: B218A04A.DWG