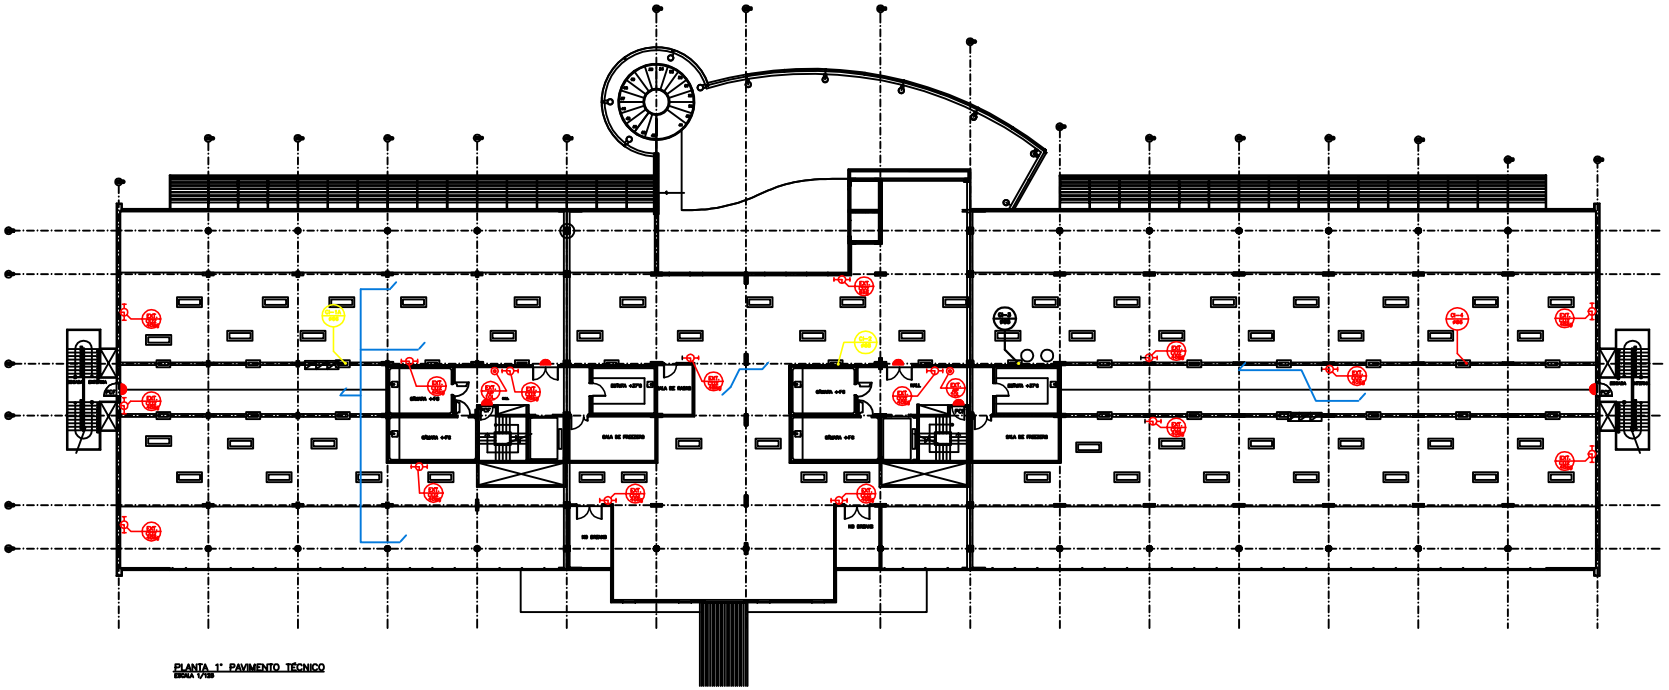

PLANTA 1° PAVIMENTO TÉCNICO
ESCALA 1/125

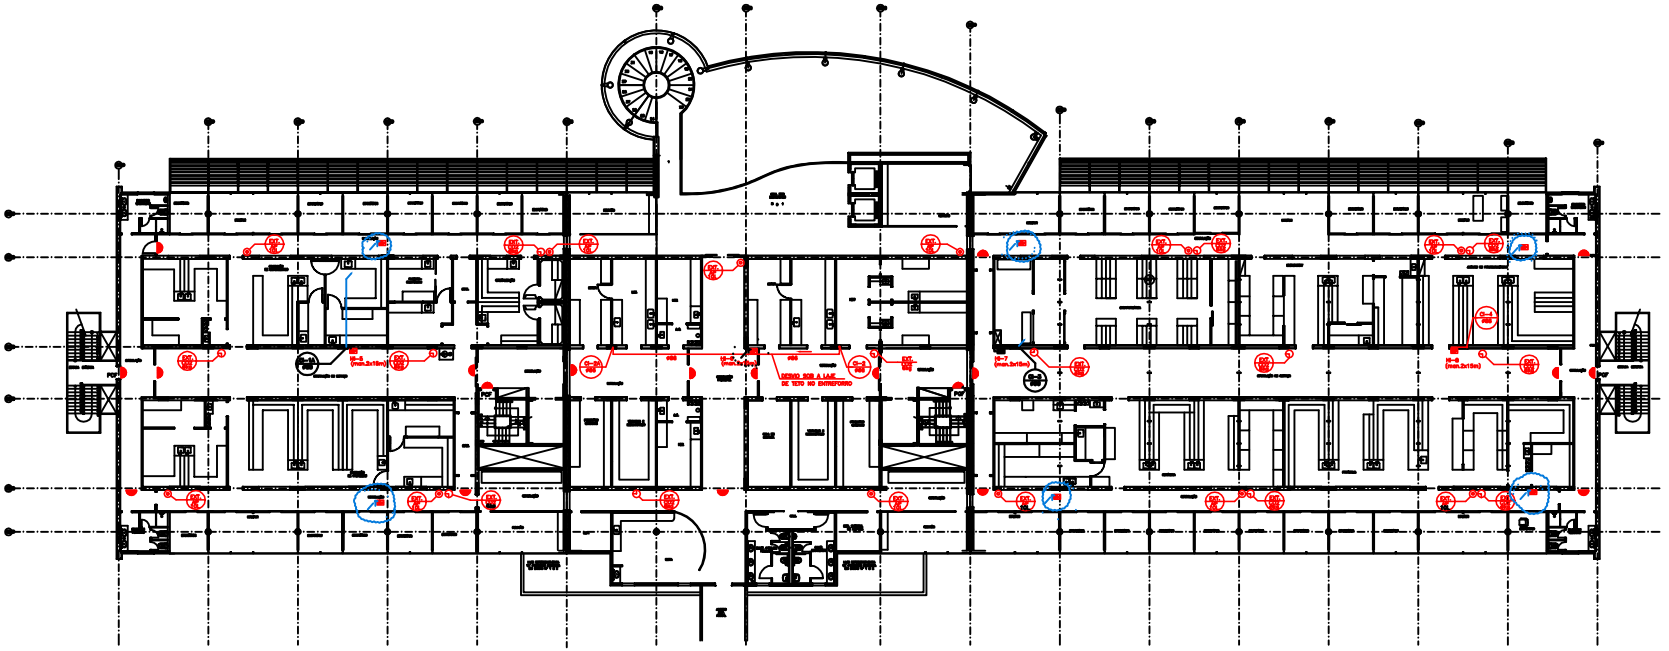

PLANTA 1° PAVIMENTO
ESCALA 1/125

NOTAS GERAIS:

1 – PARA NOTAS E DETALHES GERAIS VER DES. Nº B218B13A

SIMBOLOGIA

- CANALIZAÇÃO PREVENTIVA CONTRA INCÊNDIO
- REGISTRO DE GAVETA
- REGISTRO DE PASSEIO(HIDRANTE DE RECALQUE)
- HIDRANTE INTERNO(CAIXA DE INCÊNDIO)
- TANQUE DE PRESSÃO
- MANÔMETRO
- PRESSOSTATO
- EXTINTOR DE ÁGUA PRESSURIZADA FIXADO EM PEDESTAL
- EXTINTOR DE GÁS CARBÔNICO FIXADO EM PEDESTAL
- EXTINTOR DE PÓ QUÍMICO SECO FIXADO EM PEDESTAL
- VRM/VRV–VÁLVULA DE RETENÇÃO HORIZONTAL/VERTICAL
- SINALIZAÇÃO DE SAÍDA DE EMERGÊNCIA
- EXTINTOR SOBRE RODAS

DESCRIPTIVO FOR: CONCEMAT	NOTAS VER ARQUIVO CMAT: 7M8516-2DAT-466-DE-0011	EMISSÃO FINAL:	08/06/2013			
		DESENHO:	1/12/2012			
	ANALISAÇÃO CLIENTE: CRMC	DATA: 08/03/2013	A	APROVADO	REPROVADO	
REVISÃO	DATA	DESCRIPTIVO				VISTO
REVISÃO	DATA	DESCRIPTIVO				VISTO

AAL
Projeto Arquitetos Associados Ltda

Ministério da Saúde
SEMAS/Coordenação de Engenharia
Secretaria Geral Adjunta

NÚMERO DO PREDIO: 218	NOME DO PREDIO: CDTS–EDIFICAÇÃO PRINCIPAL		
TIPO DE PROJETO / SUB-TIPO DE PROJETO: INCÊNDIO	REDE E EXTINTORES	FASE DO PROJETO: EXECUTIVO	
	OBJETIVO / SETOR: CONSTRUÇÃO/LABORATÓRIOS		
ESCALA 1:125	TÍTULO DO DESENHO: PLT. BAIXA 1° PVTO. LABS./1° PVTO. TÉC.		
DATA: JUL/2005	DESENHISTA: REGINA	RESPONSÁVEL TÉCNICO: CRISTINA BRÁULIO	VISTO

NOME DO ARQUIVO MAGNÉTICO: B218A11A.DWG
O.L./O.R. NÚMERO