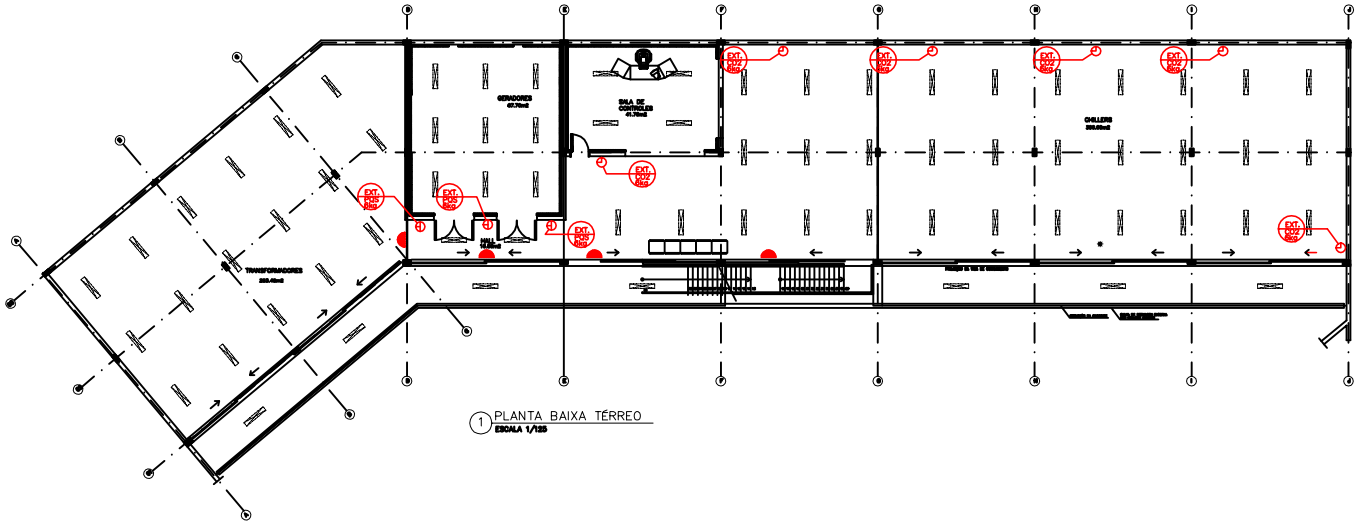

1 PLANTA BAIXA TÉRREO
ESCALA 1/125

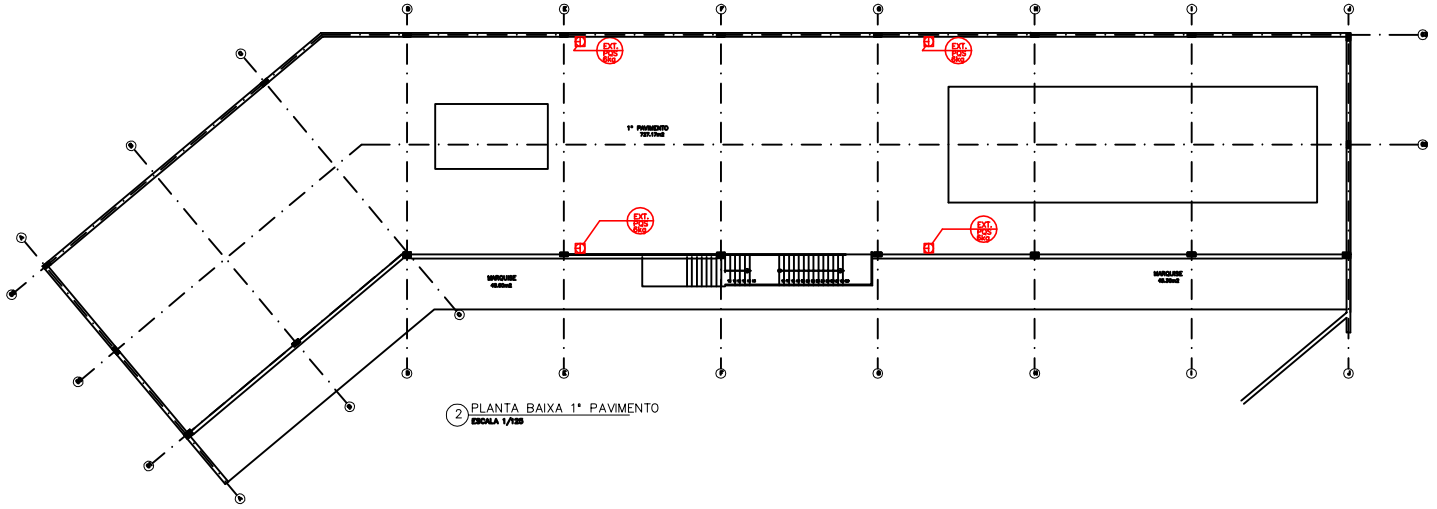

2 PLANTA BAIXA 1° PAVIMENTO
ESCALA 1/125

NOTAS GERAIS:

1 – PARA NOTAS E DETALHES GERAIS VER DES. N° B218B12A

SIMBOLOGIA

- CANALIZAÇÃO PREVENTIVA CONTRA INCÊNDIO
- REGISTRO DE GAVETA
- REGISTRO DE PASSEIO(HIDRANTE DE RECALQUE)
- HIDRANTE INTERNO(CAIXA DE INCÊNDIO)
- TANQUE DE PRESSÃO
- MANÔMETRO
- PRESSOSTATO
- EXTINTOR DE ÁGUA PRESSURIZADA EM PEDESTAL
- EXTINTOR DE GÁS CARBÔNICO EM PEDESTAL
- EXTINTOR DE PÓ QUIMICO SÉCO EM PEDESTAL
- VRH/VRV–VÁLVULA DE RETENÇÃO HORIZONTAL/VERTICAL
- SINALIZAÇÃO DE SAÍDA DE EMERGÊNCIA
- EXTINTOR DE PÓ QUIMICO SECO EM CAIXA DE PROTEÇÃO
- EXTINTOR SOBRE RODAS

INVENTÁRIO POR: CONCREMAT	NOTAS VER ARQUIVO CMAT: 758018-20-AT-466-DE-0018	EMISSÃO FINAL:	05/04/2013		
		LEGENDA:	A EXECUTAR		
	AVALIAÇÃO CLIENTE: DIRAC	DATA: 29/01/2013	X	APROVADO	REPROVADO

NO	DATA	EMISSÃO INICIAL	VISTO
REVISÃO	11/07/05		

AAL Projeto Arquitetos Associados Ltda — www.paal.com.br

Ministério da Saúde
DIRAC / Coordenação de Engenharia
Fundação Oswaldo Cruz

NÚMERO DO PREDIO: 218	NOME DO PREDIO: CDTS–CASA DE UTILIDADES		
TIPO DE PROJETO: INCÊNDIO	SUB–TIPO DE PROJETO: REDE E EXTINTORES	FASE DO PROJETO: EXECUTIVO	
ESCALA 1:125	OBJETIVO / SETOR: CONSTRUÇÃO		
	TÍTULO DO DESENHO: PLANTAS DA CASA DE UTILIDADES		
DATA: JUL/2005	DESENHISTA: CARLOS	RESPONSÁVEL TÉCNICO: CRISTINA BRÁULIO	VISTO

O.E./O.S.A. NUMERO

NOME DO ARQUIVO MAGNÉTICO: B218A18A.DWG