


OPÇÃO 1: QUADRO QDE-03 - QUADRO EXISTENTE, 1º PAVIMENTO  
OPÇÃO 2: QD SEGURANÇA NOVO - 1º PAVIMENTO

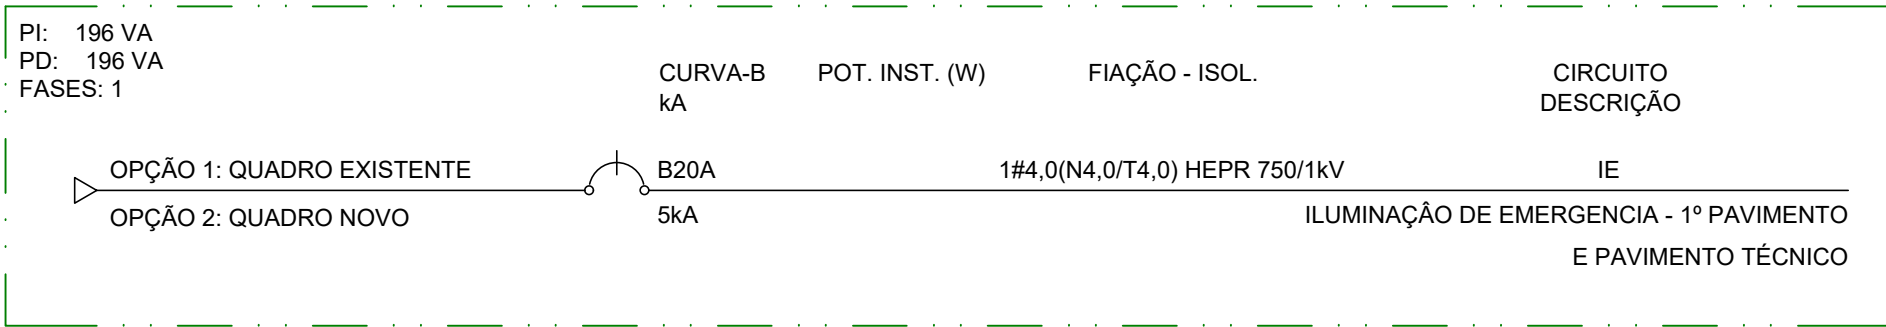

1

DIAGRAMA UNIFILAR

ESCALA 1/50

QUADRO DE CARGAS			
PAV.	POTÊNCIA UNIT.	QUANT.	POTÊNICA TOTAL
TÉRREO	30W	4	120W
TÉCNICO	30W	2	60W

2

LISTA DE CARGA

ESCALA 1/50

G	EXECUTIVO	JHULLY	DIEGO CAPRARO	01/08/2023
F	EXECUTIVO	JHULLY	DIEGO CAPRARO	15/05/2023
E	EXECUTIVO	JHULLY	DIEGO CAPRARO	18/08/2022
D	EXECUTIVO	DIEGO	DIEGO CAPRARO	28/04/2021
C	EXECUTIVO	DAVID	MARLON THOMÉ	12/11/2020
B	EXECUTIVO	MARLON	MARLON THOMÉ	09/01/2019
A	EMIÇÃO INICIAL	ULYSSES MENDES	ULYSSES MENDES	01/06/2013
EMIS.	DESCRIÇÃO	REVISADO POR	RESP. TÉCNICO	DATA

Ministério da Saúde

FIOCRUZ

Fundação Oswaldo Cruz

CAMPUS

MANGUINHOS

SETOR

EDIFICAÇÕES

NOME DO PRÉDIO / ÁREA

AMBULATÓRIO SOUZA ARAÚJO

MANGUINHOS RJ

OBJETIVO

LEGALIZAÇÃO

Nº PRÉDIO

058

Nº DA META

2024.041

O.E. / O.R.

2024.07.10.02

Nº PRANCHA

E058A22A

TIPO DE PROJETO / SUBTIPO DE PROJETO

ELETRICO

FASE

EXECUTIVO/AS BUILT

TÍTULO DA PRANCHA

DIAGRAMA UNIFILARES

AMBULATÓRIO SOUZA ARAUJO

COORDENADOR DA META

ISMAEL

RESPONSÁVEL TÉCNICO

DIEGO CAPRARO

CREA/CAU

142.746/D-PR

ART/RRT

20182028899

EQUIPE

DIEGO, DIOGO, LEONARDO, NATAN, CRIS, JHULLY

DATA

01/08/2023

ESCALA

S/E

ART/RRT

20182028899

USUÁRIO:

ENGENHARIA

ÚLTIMA ALTERAÇÃO:

19.07.2024 11:30

COMENTÁRIOS:

03/03

ECONÔMICA ENGENHARIA

SOLUÇÕES EM PROJETOS E OBRAS

CNPJ: 72.544.711/0001-38

RUA GASTÃO POPLADE, 269 SL 04 CURITIBA PR

economicaengenharia@gmail.com

WWW.ECONOMICAENGENHARIA.COM.BR

TELEFONE: (41) 3011.3565 (41)3010.2527

USUÁRIO:

ENGENHARIA

ÚLTIMA ALTERAÇÃO:

19.07.2024 11:30

COMENTÁRIOS:

03/03

USUÁRIO:

ENGENHARIA

ÚLTIMA ALTERAÇÃO:

19.07.2024 11:30

COMENTÁRIOS:

03/03

