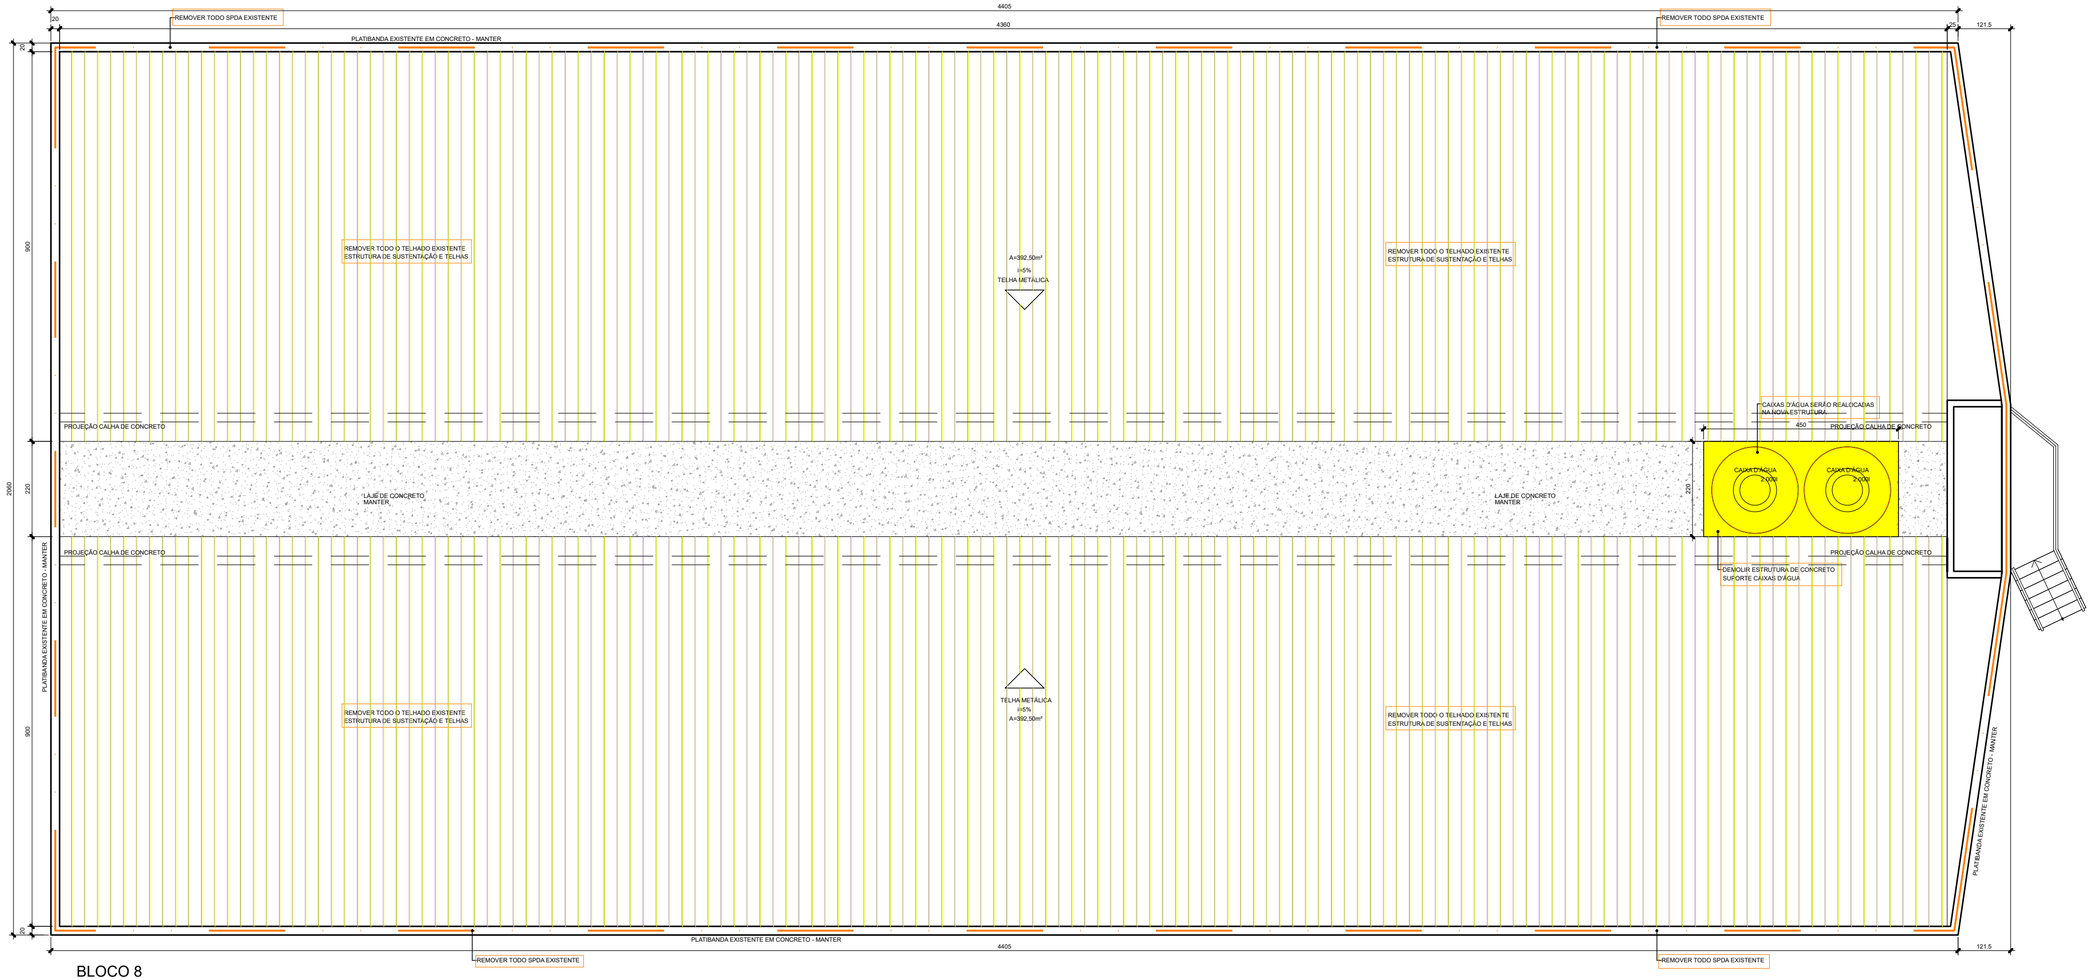


BLOCO 8
PLANTA DE COBERTURA - DEMOLIR
ESCALA 1/50

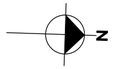


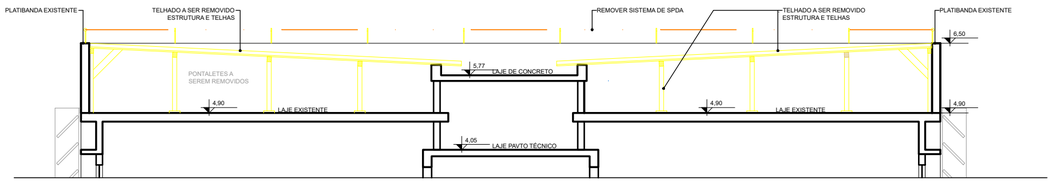


BLOCO 8
CORTE TRANSVERSAL - DEMOLIR
ESCALA 1/50

## NOTAS GERAIS

1. TODAS AS MEDIDAS DEVEM SER VERIFICADAS NO LOCAL DA OBRA ANTES DA EXECUÇÃO
2. É DE INTEIRA RESPONSABILIDADE DOS FORNECEDORES A MEDIÇÃO NO LOCAL.
3. EM CASO DE DÚVIDAS, CONSULTE O ARQUITETO/ENGENHEIRO RESPONSÁVEL.

## LEGENDAS

- TELHA METÁLICA
- LAJE/CALHA DE CONCRETO
- SPDA
- DEMOLIR

DEMOLIR / REMOVER - BLOCO 8

| ITEM | DESCRIÇÃO | QTDE |
|---|---|---|
| TELHADO | TELHA METÁLICA + ESTRUTURA DE SUSTENTAÇÃO | 785,00m² |
| LAJE | LAJE DE CONCRETO BASE CAIXAS D'AGUA | 9,90m² |
| SPDA | SISTEMA DE SPDA | 126,75ml/linear |

## OBSERVAÇÕES

1- PROJETO PARA A COBERTURA DO BLOCO 8 ELABORADO A PARTIR DE AS BUILT EXISTENTE NOS ARQUIVOS DO DEPARTAMENTO DE ARQUITETURA E ENGENHARIA (DAE).

2 - ANTES DA EXECUÇÃO DA OBRA DEVERÁ SER REALIZADO LEVANTAMENTO MINUCIOSO VERIFICANDO-SE: (1) LARGURA E COMPRIMENTO DAS FACHADAS, (2) ALTURA DAS VIGAS INVERTIDAS, E (3) DISTÂNCIAS DE EIXO DOS PILARES, DENTRE OUTROS ELEMENTOS ESTRUTURAIS, PARA QUE SEJAM COMPATIBILIZADAS COM AS MEDIDAS DE PROJETO.

3 - A IMPERMEABILIZAÇÃO EXISTENTE DEVERÁ SER INTEGRALMENTE REMOVIDA; LAJES E CALHAS DEVERÃO RECEBER NOVA IMPERMEABILIZAÇÃO

4 - TODOS OS ELEMENTOS DE TELHADO EXISTENTE (APOIOS E TELHAS) DEVERÃO SER DEMOLIDOS;

5 - ELEMENTOS ESTRUTURAIS SERÃO DIMENSIONADOS PELO PROJETO DE ESTRUTURA.

6 - AS CALHAS, LAJES, MURETAS E ESTRUTURA METÁLICA A SEREM CONSTRUÍDAS DEVERÃO SER ASSENTADAS SOBRE A ESTRUTURA DE CONCRETO EXISTENTE, ABSOLUTAMENTE LIMPA, CONFORME PROJETO DE ESTRUTURA.

7 - FALHAS NA ESTRUTURA EXISTENTE DEVERÃO SER RELATADAS À EQUIPE DE FISCALIZAÇÃO DE OBRAS DO DAE, QUE DEFINIRÁ A MEDIDA REPARADORA ADEQUADA.

8 - A ALTURA DAS PLATIBANDAS DEVEM SEGUIR PROJETO

9 - TODAS AS INSTALAÇÕES EXISTENTES DEVERÃO SER DEMOLIDAS; OS NOVOS ELEMENTOS DE INSTALAÇÃO DEVERÃO SEGUIR RESPECTIVOS PROJETOS E CEE.

10 - DESCIDAS DE ÁGUAS PLUVIAIS DEVEM ESTAR COMPATÍVEIS COM O INDICADO EM PROJETO E DEVERÃO SER CONECTADAS NA INFRAESTRUTURA EXISTENTE

11 - ANTES DE REALIZAR AS INSTALAÇÕES DO SISTEMA DE COLETA DE ÁGUAS PLUVIAIS, VERIFICAR SE O SISTEMA DE DRENAGEM EXISTENTE ESTÁ FUNCIONANDO CORRETAMENTE

12 - ANTES DA EXECUÇÃO DAS ESQUADRIAS, TODAS AS MEDIDAS DE VÃO DEVERÃO SER CONFERIDAS NO LOCAL. NÃO SERÃO ACEITOS COMPLEMENTOS OU CORTES NAS ESQUADRIAS REALIZADOS NA OBRA.

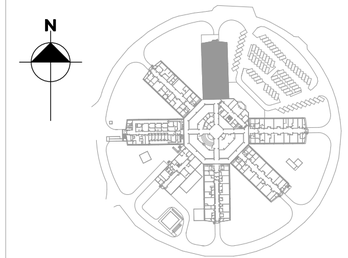


*A OBRA SERÁ EXECUTADA EM ETAPAS*
*VER ESTÁGIOS DE DEMOLIÇÃO E CONSTRUÇÃO EM PRANCHA ESPECÍFICA*

| EMIS. | DESCRIÇÃO | REVISADO POR | RESP. TÉCNICO | DATA |
|---|---|---|---|---|
| B | REVISÃO DE ESPECIFICAÇÕES | BEATRIZ | MARCELA | FEV/2025 |
| A | LANÇAMENTO DE PROJETO EXECUTIVO | BEATRIZ | MARCELA | JAN/2025 |

Ministério da Saúde
FIOCRUZ
Fundação Oswaldo Cruz
COGIC
NOME DO PREDITO / AREA
INCQS
FIOCRUZ CAMPUS MANGUINHOS

OBJETIVO: REFORMA
CAMPUS: MANGUINHOS-RJ
SETOR: EDIFICAÇÃO
Nº PREDIO: 035
Nº DA META: 2025-023
OS / I.S.S.: 2025.06.04.01
Nº PRANCHA: A03SA276A
TIPO DE PROJETO / DISTRITO DE PROJETO: ARQUITETURA/ SITUAÇÃO
FASE: PROJETO EXECUTIVO
TÍTULO DA PRANCHA: DEMOLIR - PLANTA E CORTE ARQUITETURA | BLOCO 8
DATA: 18/02/2025
ESCALA: INDICADA
COORDENADOR DA META: ERISVALDO DE LIMA J.
RESPONSÁVEL TÉCNICO: JOSÉ EDUARDO V. ZÚÑIGA
CREA/CAU: 84105210-8D
ART/RRT: 2020250179661
EQUIPE: J. E. V. ZUNIGA; MARCELA GREEN; BEATRIZ LIMA; MATHEUS MELO

ARQ-01

DATA: 30.06.2025 10:48
ARQUIVO: 01 TRAN-LTETAÇÃO
ESCALA DE PLOTAGEM: 1:1